


GRUNNMYND I.H.

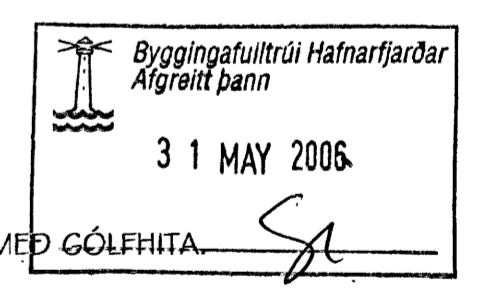

BREYTING: 04.11.05  
 HÚSIÐ VERÐUR HITAD UPP MEÐ GÓLFHITA

BREYTING: 12.05.06  
 húsið verður byggt úr einangrunarkubbum í staðin fyrir staðsteypta steinsteypu.

HEITI: EINHÚS VIÐ FLETTUVELLI 8, HAFNARFJ.  
 HEITI: GRUNNMYND I HÆÐ.  
 HANNAÐ: HÓMEIRA GHARAVI FORGEIR FORGEIRSSON  
 DAGS: 12.05.06 MKV: I :50 TEKN.NR.: VI. VERKEFNI NR.: 0508209  
 SAMÞYKKT: SKENNITALA: 240657-5469  
 BYGGINGAR OG SKIPULAGSHÖNNUN ehf. kt:501000-2050 vsk:77344  
 SUDURLANDSBRÁUT 10, 108 RVK. S:588-8890 arkitektar@internet.is