

### SNEIDING A-A.

#### BYGGINGARLÝSING:

Allir eftirtaldir byggingarhlutar skulu uppfylla viðeigandi kröfur í byggingarreglugerð og reglugerð um eldvarnir. Allir byggingarhlutar sem framleiddir eru í verksmiðju eða verkstaði skulu bera vottun skv. gr. 120 í byggingarreglugerð.

Húsið er 207,6 m<sup>2</sup> einbýlishús á 1 hæð með innbyggðri bílageymslu. Húsið er úr einangrunarkubbum. Húsið verður þússað á hefðbundinn hátt að utan. Afmörkuð svæði verða með steinflísum og zetruvíð.

Þakð er einhalla þak úr hefðbundnum sperrum sem klæddar eru með 25x150mm tréklæðingu og Isola Mestertekki þakpappa í flokki T. af viðurkenndri gerð. Þakhallinn er 4°. Þakð er einangrað með 200mm þakull/steinull með áfostum vindpappa. U-gildi þaks skal vera minnst 0,2.

Útveggir eru úr járbentni steinsteypu,(einangrunarkubbum) Húsið verður þússað á hefðbundinn hátt. Að utan verða útveggir þússaðir á hefðbundinn hátt, afmörkuð svæði verða klædd með steinflísum og Zetruvíð af viðurkenndri gerð. Einangrunargildi útveggja ( U-gildi ) skal vera minnst 0,4.

Undirstöður eru úr járbentni steinsteypu og einangraðir að innan með 75mm einangrunarplasti með rúmpyngd 24kg.

Aðalgólf ibúðar og bílageymslu er úr steinsteypu. Í baði og þvottahúsi skulu vera vera gólfniðurföll og skal yfirborð þeirra vera vatnspétt skv. 80.4-90gr. Í bílageymslu skal vera gólfniðurfall. Undir neðsta gófi skal vera rakavarmlag og 75mm plasteinangrun.

Allir gluggar og oppnanleg fög eru framleidd í verksm. og hafa hvíta plastáferð. Allar útihrðir verða framleiddar í verksmiðju og hafa hvíta plastáferð. Alit gler skal vera tvöfalt k-gler skv. 180,3gr. í byggingarreglugerð. Innkeyrsluhurð í bílageymslu verður verksmiðjuframleidd hurð. Gluggakarmar skulu uppfylla kröfu í byggingarreglugerð varðandi svignun p.e.a.s. 1/300 eða mest 8mm.

Frágangur lóðarár lóðarmörkum skal vera í samráði við nágranna og í samræmi við 68.gr. byggingarreglugerðar. Skipulag á lóð skv. teikn.03( Hæðarlega lóðar ).


Heitur pottur verður staðsettur við suðurhlíð, á heitum potti skal vera læst lok.

Frárennslí hitaveitu skal fara í regnvatnslögn og hámarkshitastig þess 20°C. Húsið verður hitað með hefðbundnu ofnakerfi.

Hirðing sorps fer fram við suðurhlíð hússins.

Allir berandi byggingarhlutar skulu vera a.m.k. RE160 eða RE190 skv. 103.gr. nema annað sé tekið fram á teikningum. Allir veggfletir og loft ibúðar skulu vera í a.m.k.flokk 2. í bílag. skal loftakæðn. vera í flokki 1. veggir skulu vera RE160, og hurð á milli anddyns og bílageymslu skal vera E1CS30. Handslökktakki af viðurkenndri gerð skal vera staðsett á áberandi stað skv. 113.8 gr. í byggingarreglugerð. Reykskynjarar skulu vera í ibúðinni og staðsettir á viðeigandi stöðum. Í eldhúsi skal vera eldvarnarteppi af viðurkenndri gerð og staðsett á áberandi stað. Björgunarop skulu vera í öllum svefnþerbergum skv. 103.10gr., fjöldi og stærð þeirra skal vera skv. byggingarreglugerð.

Öll uppgefin mál eru í mm.

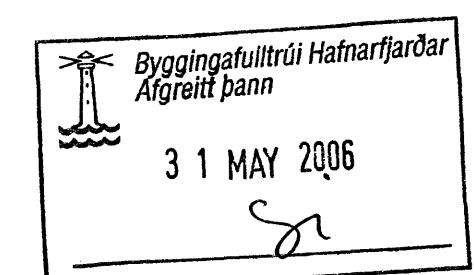

BREYTING: 04.11.05  
HÚSIÐ VERÐUR HITAÐ UPP MED GÓLFHITA.

BREYTING: 12.05.06  
húsið verður byggt úr einangrunarkubbum  
í staðin fyrir staðsteypta steinsteypu.

HEITI: EINBÝLISHÚS VIÐ FLETTUVELLI 8, HAFNARFJ.  
HEITI: SNEIDING A-A.

HANNAD: HÓMEIRA GHARAVI

HÓRGEIR HÓRGEIRSSON

DAGS: 12.05.06 MKV: I :50 TEKNIK.NR.: V2 VERKEFNS NR.: 0508209

SAMPYKKT: KENNITALA: 240657-5469

BYGGINGAR OG SKIPULAGSHÖNNUN ehf. kt:501000-2050 vsk:77344  
SUÐURLANDSBRAUT 10, 108 RVK. S:588-8890 arkitektar@internet.is