


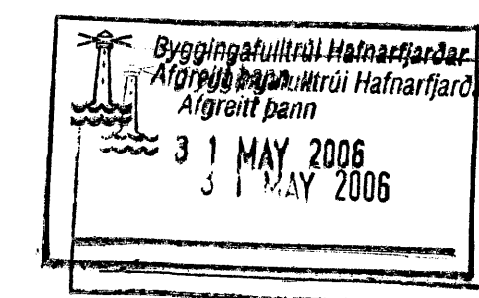


SKÝRINGAR:

FRÁ GN- og WC-DÆLU SKAL NOTA LÍMDAN SKOLP FITTINGS OG SETJA ÞJÓNUSTULOKA VIÐ DÆLU.



REYKJAVÍKURVEGUR 74

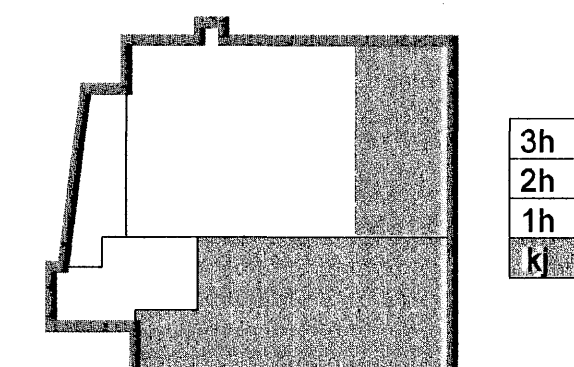

B	23.05.08	FÆRSLUR Á LOGN, BÆTT VIÐ VOSKUM	JGR/SÁS
A	13.03.08	BREYTING Á LOGNUM OG GÖT Í GEGNUM BITA	JGR/SÁS
Útg.	Dags.	Skýring	Hannað/Yfirfarið

56 071070-5069 **VSB**
VERKFRÆÐISTOFA

BÆJARHAUN 20 · 220 HAFNARFJÖRDUR · KENNIT. 710796-2859
vsb@vsb.is · Sími 585 8600 · Fax 585 8610 · www.vsb.is

Áritun sérhönnuðar SVEINN ÁKI SVERRISSON KT: 230855 5609					
Verkhæfi REYKJAVÍKURVEGUR 74 HAFNARFIRÐI					
Verkhæfi LAGNIR FRÁVEITULAGNIR KJALLARI GRUNNMYND					
Hannað	Teiknað	Yfirfarið	Kvarði	Síða	
KM/JGR	JGR	SÁS	1:50	/ A1	-
Dags.	Verkefni	Teikning	Útgáfa		
13.12.2005	03796	P205	A		