


SKÝRINGAR:
 Setja skal stopploka ásamt grófslu undir eldhúsvask sem lagn fyrir espressovél er tengd við.

Byggingafræðingur
 Alfreit Þann
 31. MAJ 2006
 REYKJAVÍKURVEGUR-74

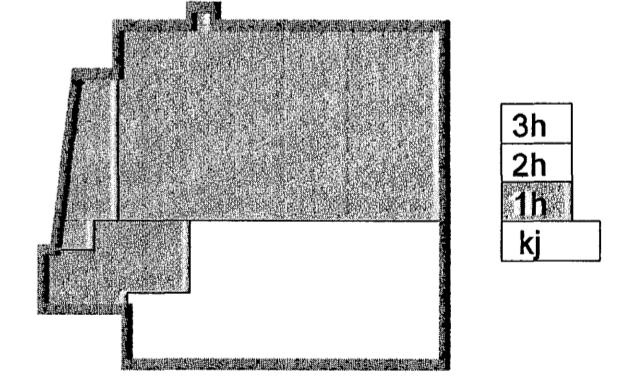

B 23.05.06 FÆRSLUR Á LÖGNUM JGR/SÁS
 A 13.03.06 BREYTINGAR OG VIÐBÆTUR Á LÖGNUM JGR/SÁS
 Útg. Dags. Skýring Hannadryfirferð

50 071070 5069 **VS**
 VERKFRÆÐISTOFA

BÆJARHAUN 20 · 220 HAFNARFJÖRDUR · KENNIT. 710796-2859
 vsb@vsb.is · Sími 585 8600 · Fax 585 8610 · www.vsb.is

Arftun eðrhöfundur
 SVEINN ÁKI SVERRISSON Kt: 230855 5609
 Verkefni
 REYKJAVÍKURVEGUR 74
 HAFNARFIRÐI
 Verktun
 LAGNIR
 NEYSLUVATNSLAGNIR 1.HÆÐ
 GRUNNMYND
 Hannadry KMJ Verktun KMJ/JGR Yfirferð SÁS Kvarð 1:50 Síða / A1 -
 Dags 28.11.05 Verkefni 03796 Teikning P302 Útgáfa A

\\naserver\work\03030796\03796-Reykjavikurvegur 74\Sheets\A103796_P302.dwg