


Byggingáfulltrúi Hafnarfjarðar
 Atgætt bann
 3 1 MAY 2006
 REYKJAVÍKURVEGUR 74

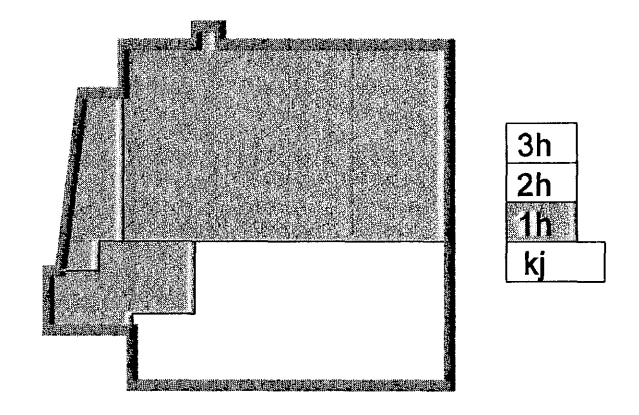

B 23.05.08 OFN FÆRÐUR TIL TENGING FYRIR GÓLFHITA JGR/SÁS
 A 13.03.08 LAGNALEIÐ OG GÓLFHITA BREYTT JGR/SÁS
 Útg. Dags. Skýring Hannað/Yfirfarið

56 071070-5069 **VSΒ**
 VERKFRÆÐISTOFA

B/EJARRAUN 20 · 220 HAFNARFJORDUR · KENNIT. 710796-2899
 vsb@vsb.is · Sími 585 8600 · Fax 585 8610 www.vsb.is

Áritun sérhönnuðar
 SVEINN ÁKI SVERRISSON KI: 230855 5609
 Verkhelti
REYKJAVÍKURVEGUR 74
HAFNARFIRÐI

Verkhelti
LAGNIR
MÍÐSTÖÐVARLAGNIR 1.HÆÐ
GRUNNMYND

Hannað	Teknað	Yfirfarið	Kvarði	Síða
KMJ	KMJ/JGR	SÁS	1:50	/ A1
Dags.	Verkefni	Tekning	Útgáfa	
28.11.05	03796	P402	A	

Webservervent20080329030505-Reykjavikurvegur_74/Sveinn_Aki_Sv_03796_P402.dwg