


GRUNNMYND 1:50

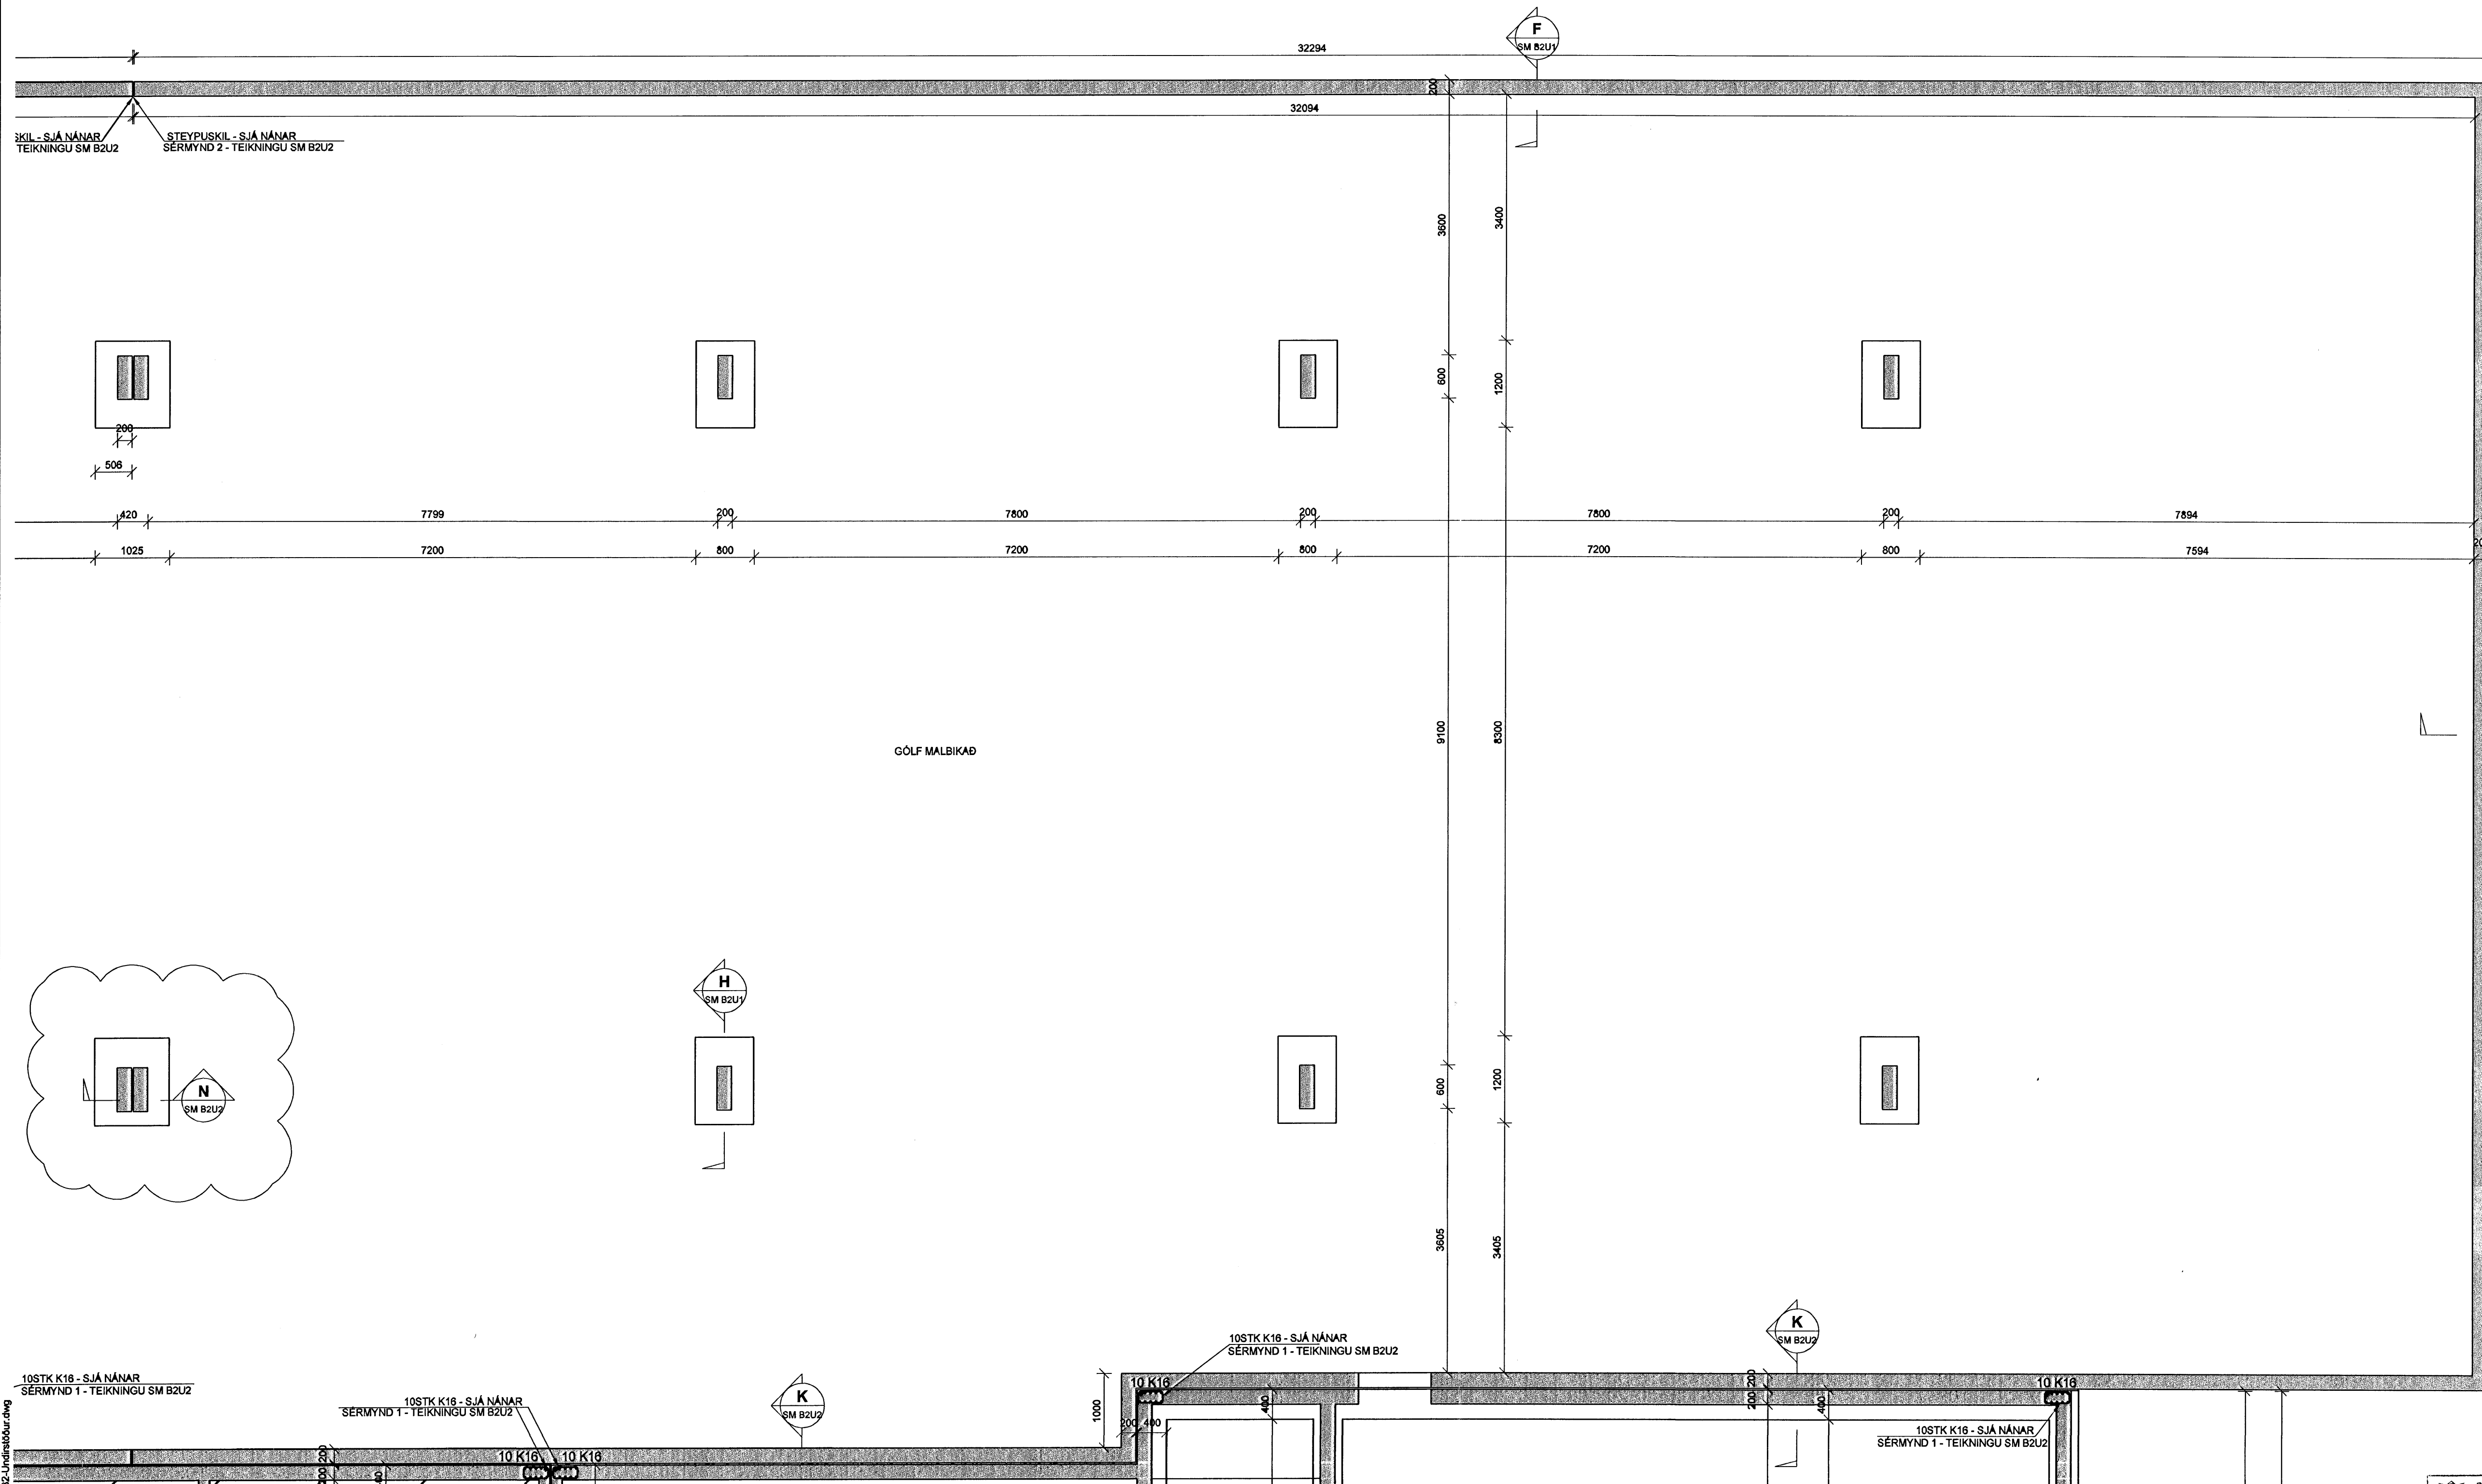

SKÝRINGAR

SKYGGÐ SVÆÐI TÁKNA VEGGI FYRIR OFAN BOTNPLÖTU.

MÁLSETNINGAR Á VEGGJUM OFAN BOTNPLÖTU ERU GRÓFLEGAR MÁLSETNINGAR VEGNA TENGJÁRNA. NÁNARI MÁLSETNINGAR Á HURÐUM OG VEGGJUM SJÁ TEIKNINGAR ARKITEKTS.

BENDING:

TENGJÁRN UPP Í KJALLARAVEGGI STANDA MINNST 700 mm UPP ÚR UNDIRSTÖÐUKLOSSA, SJÁ NÁNAR SÉRMYND 1, SM B2U2

Í ALLA 200mm VEGGENDA OG KRINGUM ÖLL OP KOMI 2K16 BUNDINN Í LYKKJUR
 Í ALLA 150mm VEGGENDA OG KRINGUM ÖLL OP KOMI 2K12 BUNDINN Í LYKKJUR
 LYKKJUR K10 c/c 500

EINANGRUNN:

ALLT EINANGRUNARPLAST UNDIR ÍBÚÐUM OG SAL SKAL VERA 100MM.
 ALLT EINANGRUNARPLAST UNDIR GEYMSLURÝMI OG ÖÐRUM SVÆÐUM EN ÍBÚÐUM OG SAL SKAL VERA 75MM.

KÓTAR - SJÁ TEIKNINGU ARKITEKTS

TILVÍSANIR:


ALMENNAR SKÝRINGAR:
 SJÁ BL.NR.05857-B000

MÁLSETNINGAR Á VEGGJUM:
 TEIKNING ARKITEKTS

GÓT Í UNDIRSTÖÐU VEGGJUM:
 TEIKNING LAGNAHÖNNUÐA

BROTPOLSFLOKKUR STEYPU C25

SKIPALÓN 22-26

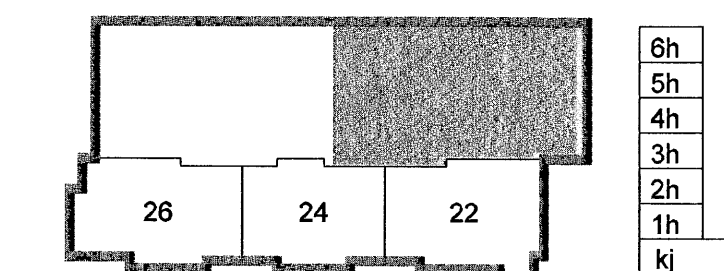

C	26.05.06	Bætt við sniði N	GD
B	07.03.06	LAGFERINGAR Á SKÝRINGUM	BG/GD
A	21.02.06	LEIÐRÉTTING Á MÁLSETNINGU	BG/GD
Útg.	Dags.	Skýring	Hannað/Yfirfarð

Byggingatillitri Hafnarfjarðar
 Afgreitt þann
 02 JUN 2006



VERKFRÆÐISTOFA

BÆJARHRAUN 20 · 220 HAFNARFJÖRDUR · KENNIT. 710796-2899
 VSB@vsb.is · Sími 585 8600 · Fax 585 8610 · www.vsb.is

Artun sérhönnuðar Þjórn Gústafsson Kt. 180550 4889					
Verkhúsi SKIPALÓN 22-26 HAFNARFIRÐI					
Verkhúsi BURÐARVIRKI UNDIRSTÖÐUR BILAKJALLARA GRUNNMYND					
Hannað BG/HJ	Teiknað HJ/GD	Yfirfarð	Kvarði 1:50	/ A1	Síða -
Dags. 15.02.2006	Verkefni 05857	Teikning BK B2U2	Útgáfa C		

W:\SERVEN\VERK\06\0657\0657_Skipalón 22-26\Hafnarfjörður\Bilakjallara\Bilakjallara.dwg