GRUNNMYND 1:50

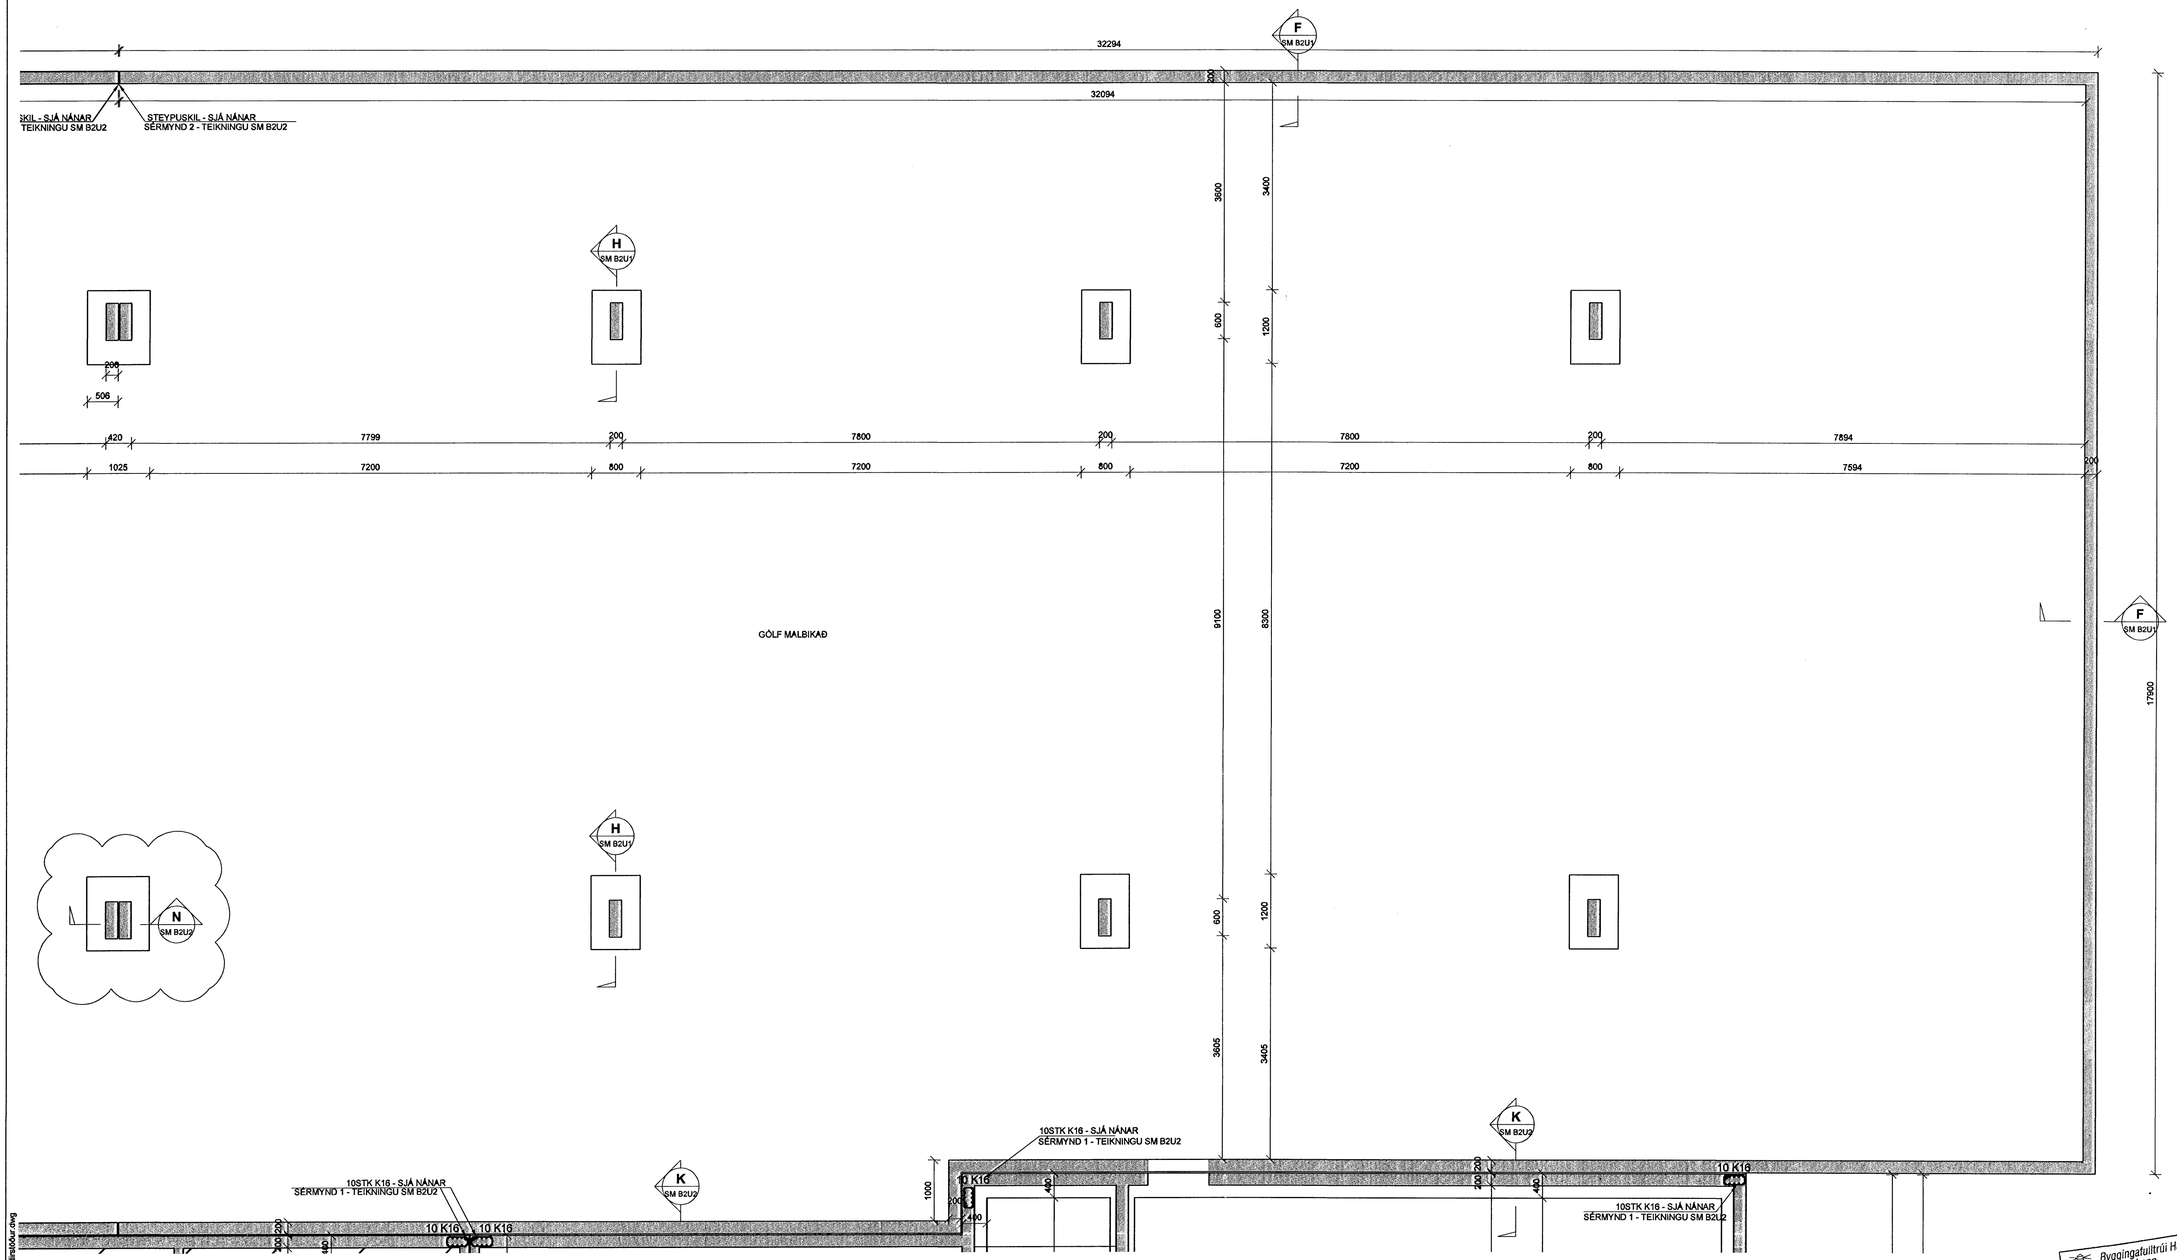

SKÝRINGAR

SKYGGÐ SVÆÐI TÁKNA VEGGI FYRIR OFAN BOTNPLÖTU.

MÁLSETNINGAR Á VEGGJUM OFAN BOTNPLÖTU ERU GRÓFLEGAR MÁLSETNINGAR VEGNA TENGIJÁRNA. NÁNARI MÁLSETNINGAR Á HURÐUM OG VEGGJUM SJÁ TEIKNINGAR ARKITEKTS.

BENDING:

TENGIJÁRN UPP Í KJALLARAVEGGI STANDA MINNST 700 mm UPP ÚR UNDIRSTÖÐUKLOSSA, SJÁ NÁNAR SÉRMYND 1, SM B2U2

Í ALLA 200mm VEGGENDA OG KRINGUM ÖLL OP KOMI 2K16 BUNDINN Í LYKKJUR
Í ALLA 150 mm VEGGENDA OG KRINGUM ÖLL OP KOMI 2K12 BUNDINN Í LYKKJUR
LYKKJUR K10 c/c 500

VEGG-40 500

EINANGRUNN:

ALLT EINANGRUNARPLAST UNDIR ÍBÚÐUM OG SAL SKAL VERA 100mm.
ALLT EINANGRUNARPLAST UNDIR GEYMSLURÝMI OG ÖÐRUM SVÆÐUM EN ÍBÚÐUM OG SAL SKAL VERA 75mm.

KÓTAR - SJÁ TEIKNINGU ARKITEKTS

TILVÍSANIR:

ALMENNAR SKÝRINGAR:
SJÁ BL.NR.06731-B000

MÁLSETNINGAR Á VEGGJUM:
TEIKNING ARKITEKTS

GÓT Í UNDIRSTÖÐU VEGGJUM:
TEIKNING LAGNAHÖNNUÐA

BROTÞOLSFLOKKUR STEYPU C25

SKIPALÓN 4-8

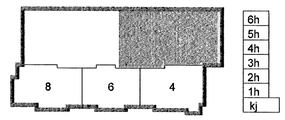

Útg.	Dags.	Skýring	Hannað/Yfirfarið
A	28.05.06	Bætt við sniði N	GD

Byggingafulltrúi Hafnarfjarðar
Afgreitt þann
02 JUN 2006

VSB
VERKFRÆÐISTOFA
BÆJARHRAUN 20 · 220 HAFNARFJÖRÐUR · KENNIT. 710796-2899
vsb@vsb.is · Sími 585 8600 · Fax 585 8610 · www.vsb.is

Áritun sérhönnuðar
Björn Gústafsson Kt: 180550 4889

Verkheiti
SKIPALÓN 4-8
HAFNARFIRÐI

Verkhluti
BURÐARVIRKI
UNDIRSTÖÐUR BÍLAKJALLARA
GRUNNMYND

Hannað	Teiknað	Yfirfarið	Kvarði		Síða
BG/HJ	HJ/GD		1:50	/ A1	-
Dags.		Verkefni	Teikning		Útgáfa
24.03.2006		06731	BK B2U2		A

\\vsbserver\verk\2005\05857\06731-Skipalón 4-8\Sheets\Bu\05857 B2-Undirstöður.dwg