



SNJÓBRÆÐSLA LÓÐAR VIÐ HÚS 15 - 1:50

*Dr. Þorgerður*  
Kr. 110457-2789


ÁRITUN SAMRÆMINGARSHÓNUÐAR

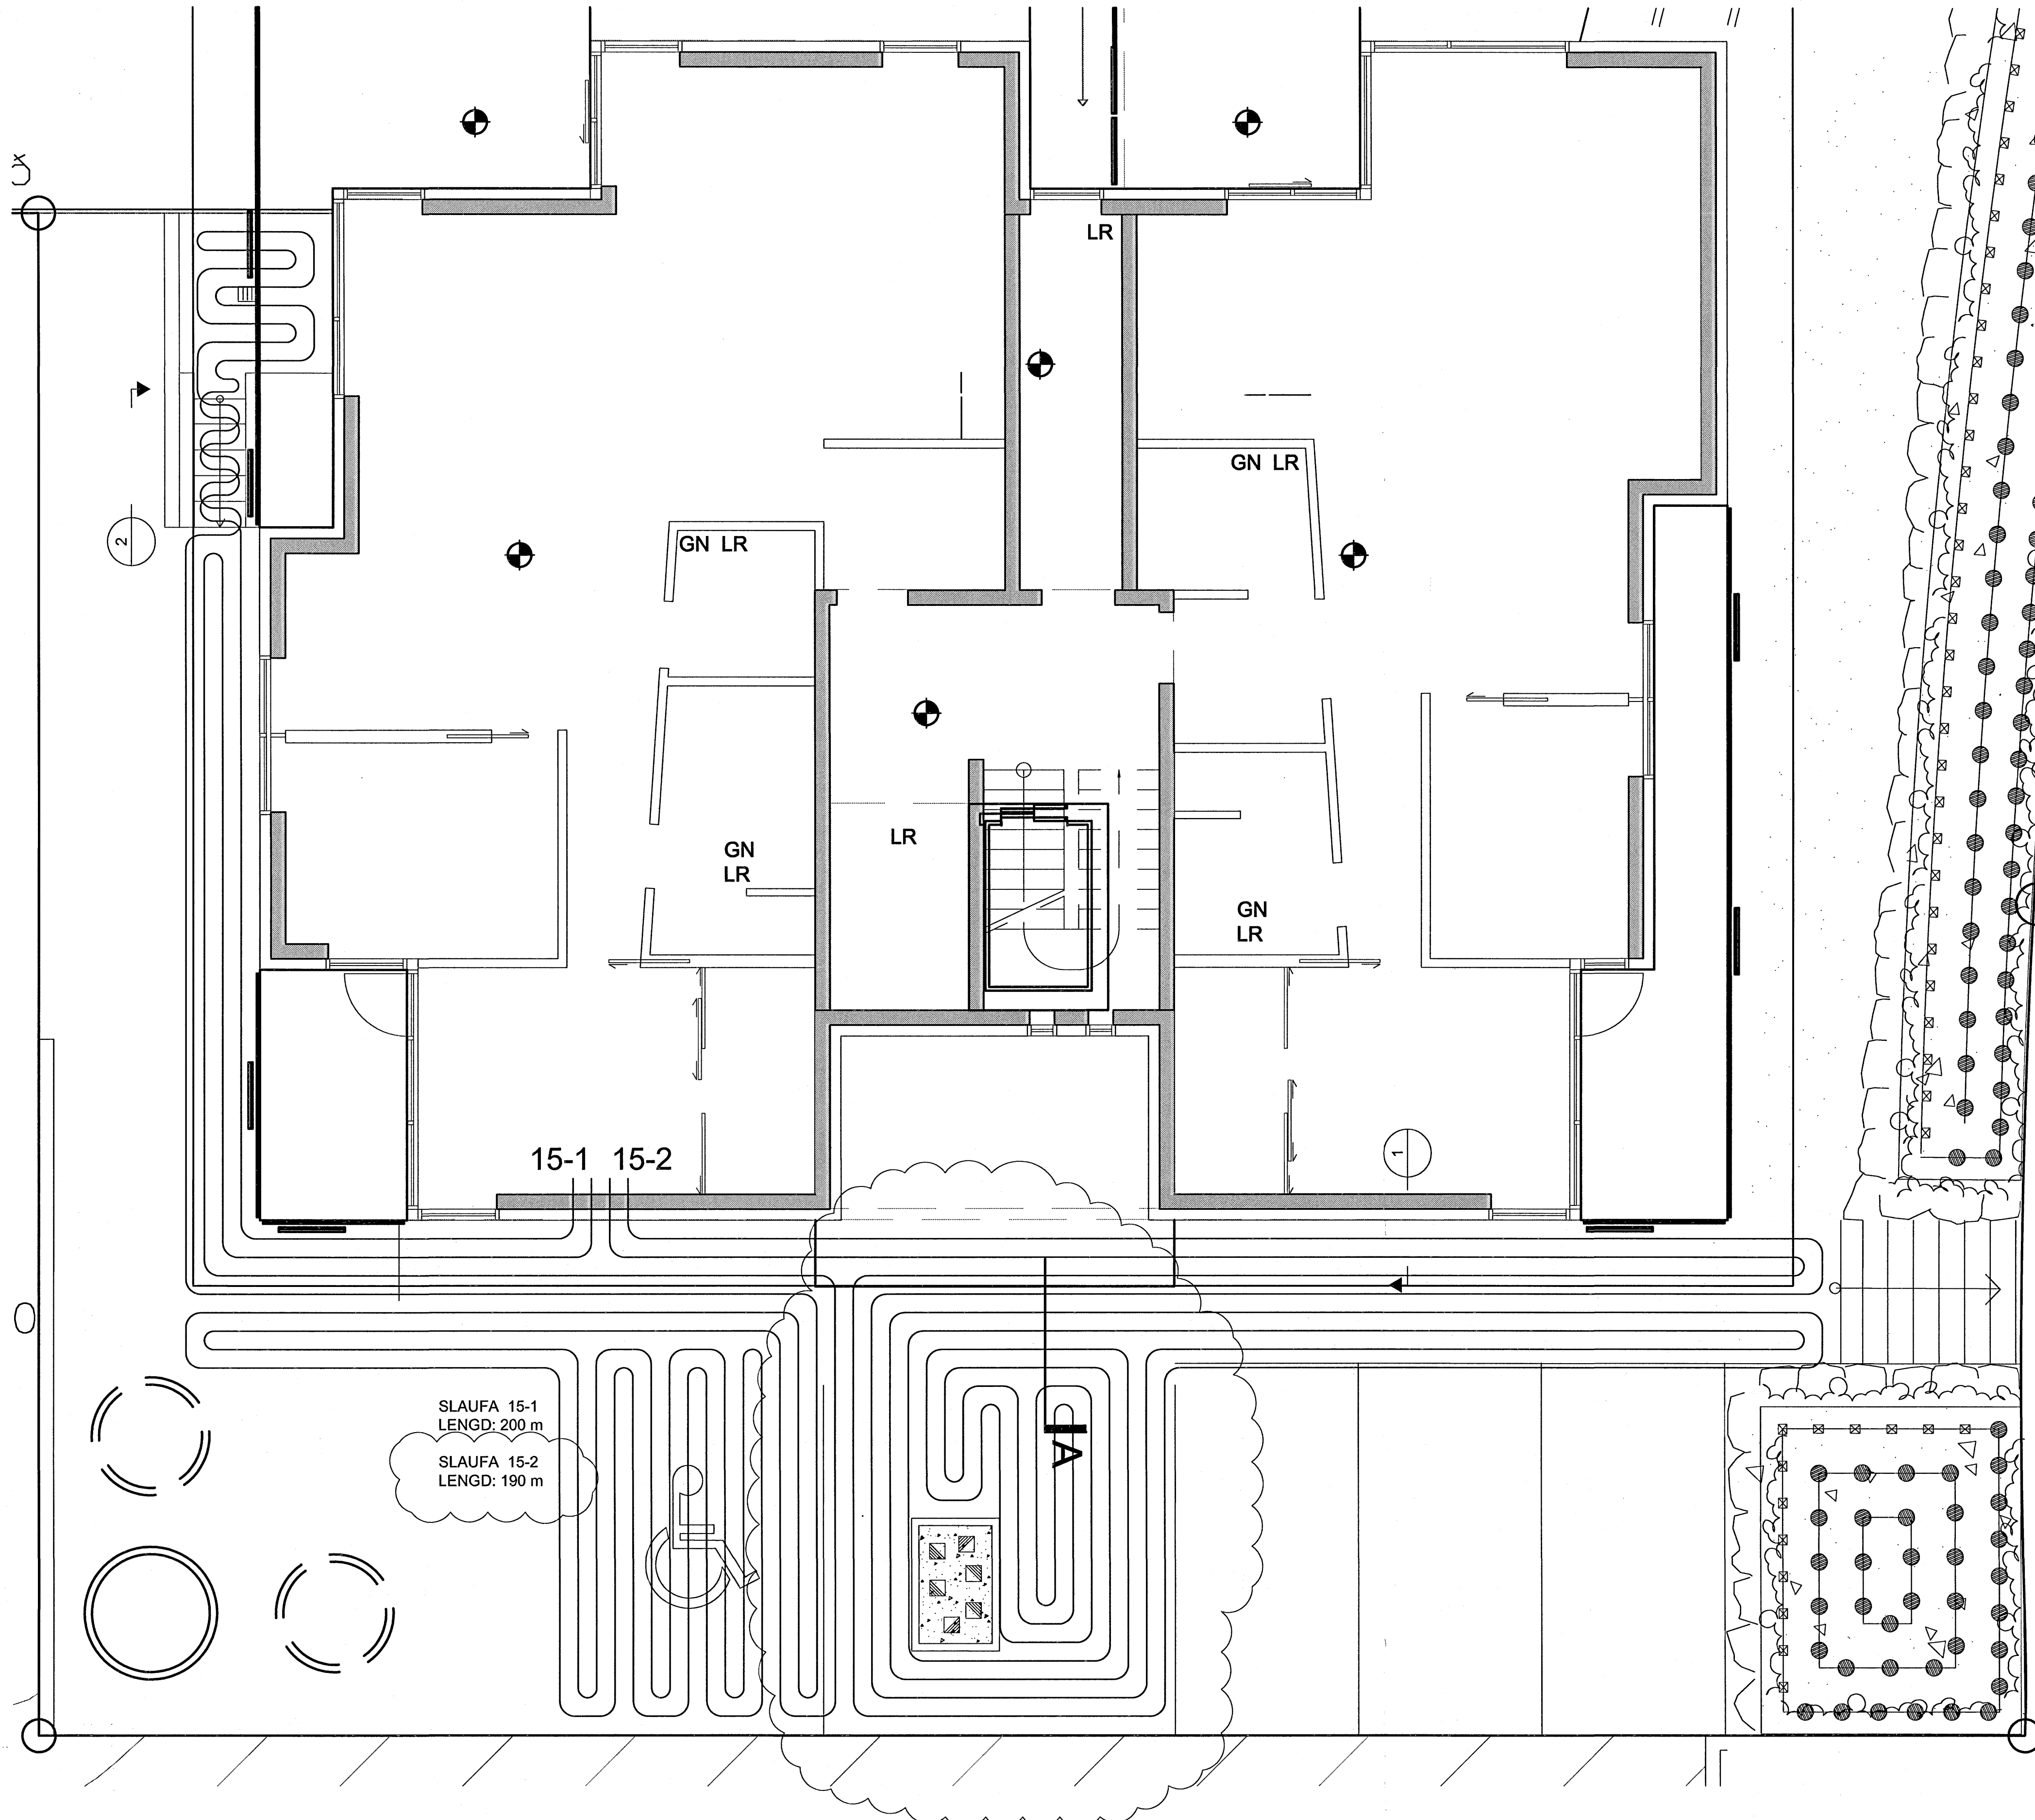

1 SNID 1:10

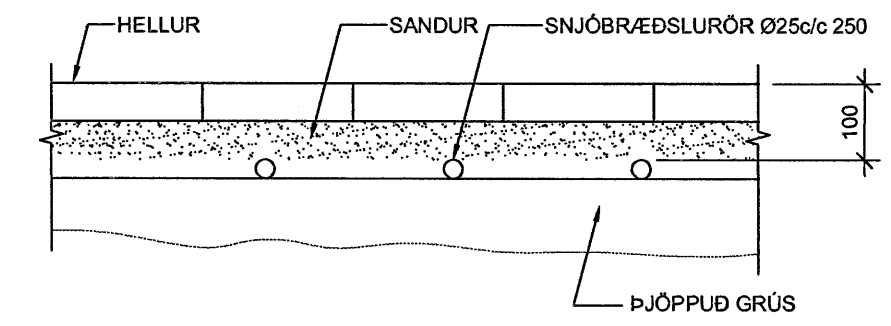


2 SNID 1:10

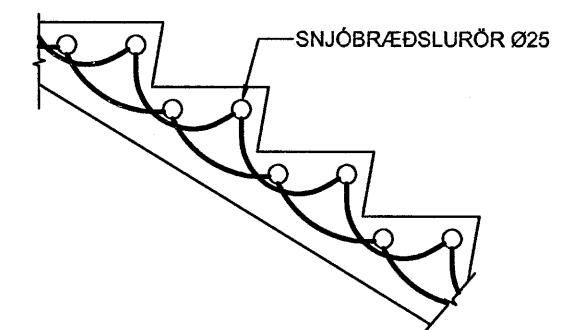

SLAUFA 15-1  
LENGD: 200 m

SLAUFA 15-2  
LENGD: 190 m

IA

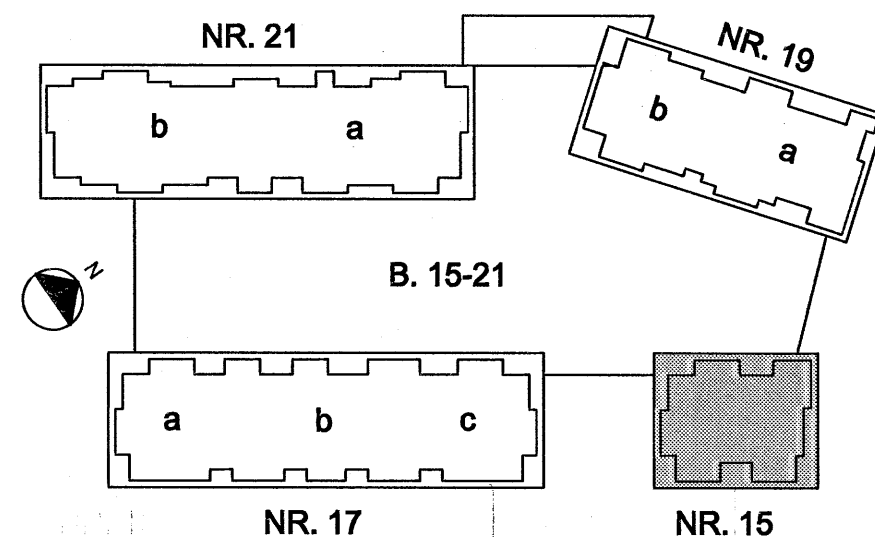

TILVÍSANIR:

ALMENNAR SKÝRINGAR . . . . . SJÁ BL. NR. L(15-21)\_001

A 01.06.06 BREYTING Á SNJÓBRÆÐSLU ÞÓ GG  
BR. DAGS. BREYTING REIKN. TEKN.

NORÐURBAKKI 15

SNJÓBRÆÐSLA

Byggingafultrúi Hafnarfjarðar  
Kjartan  
15 JUN 2006  
MKV.: 1.501/1.10  
DAGS: 18.01.2006  
HANNADEIERN: ÞÓGG  
VERKNR.: 05104



YRFARFAR: JB  
SAMBYKKT: *Julius*  
KENNITALA: 130657-4438  
TEKN. NR: L(15)\_125

**Conís**  
VERKFRÆÐISÁRÁÐGJÖF  
Kennitala: 60105-1400  
Lýngilá 4, 110 Reykjavík  
Sími: 517-3300  
Vefvangi: www.conis.is