



SNJÓBRÆÐSLA LÓÐAR VIÐ HÚS 19a - 1:50

Ólafur Einarsson
Kt. 110457-2789


ÁRITUN SAMRÆMINGARHÖNNUNAR

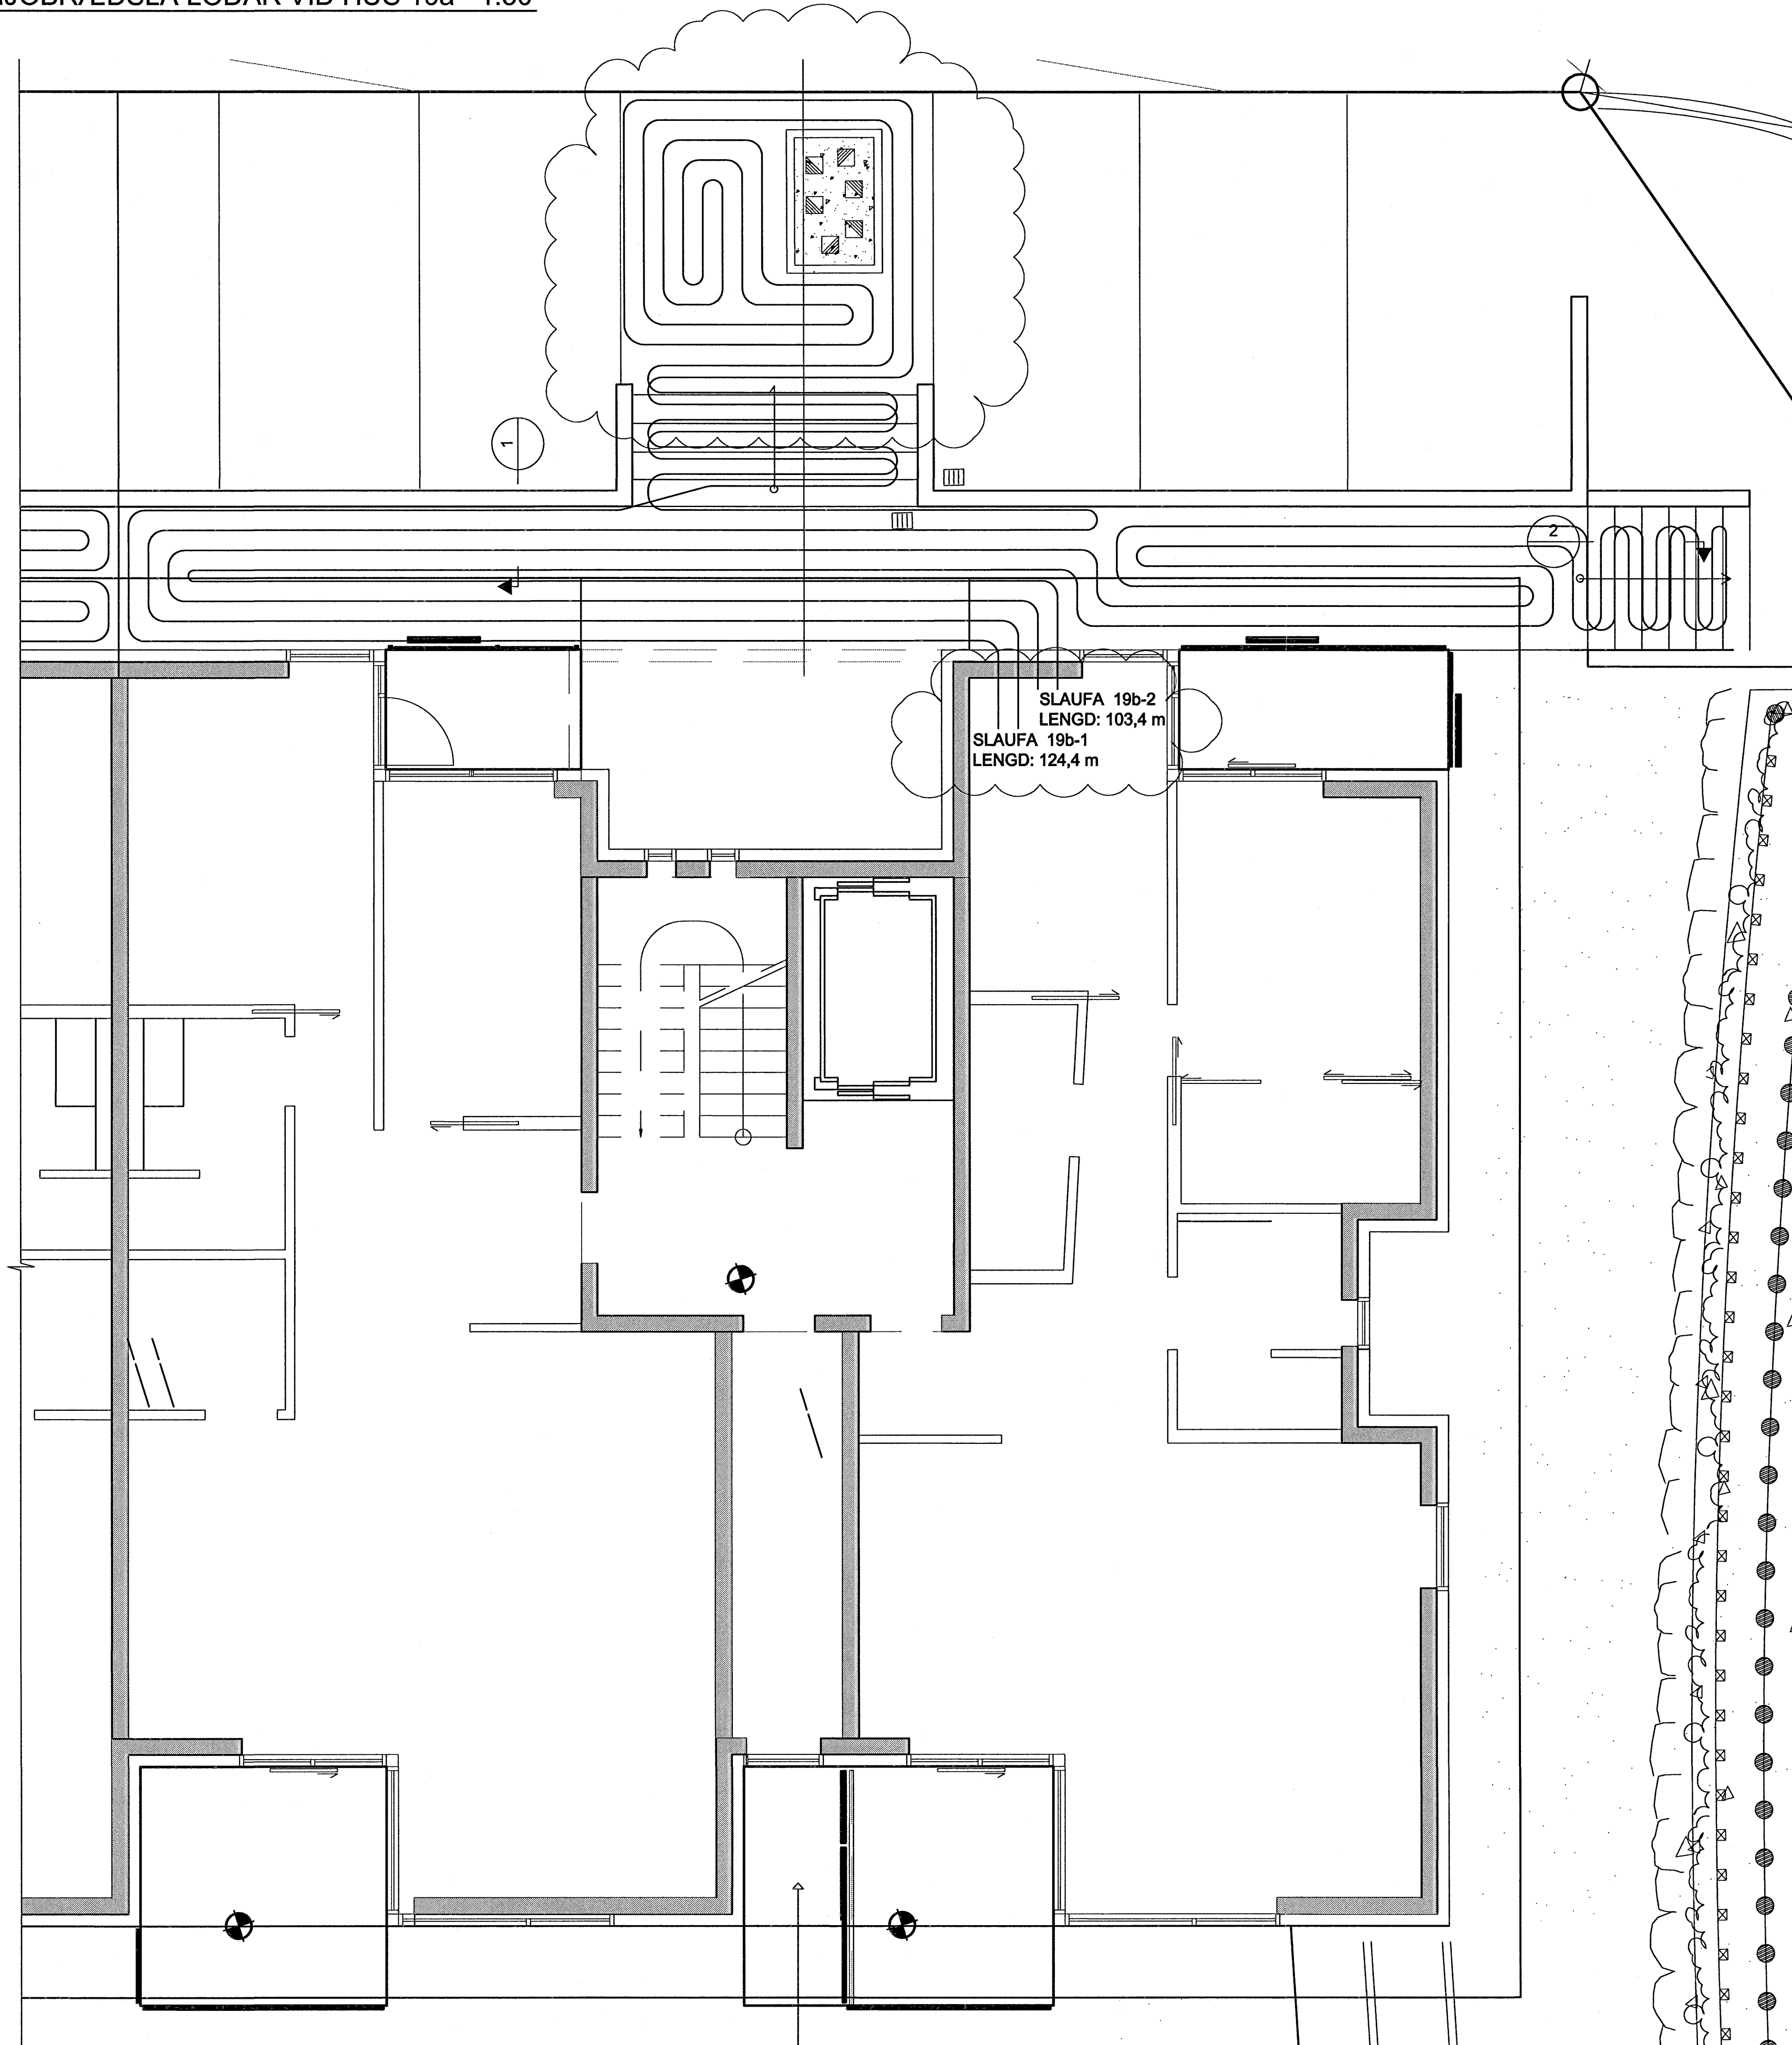

1 SNID 1:10

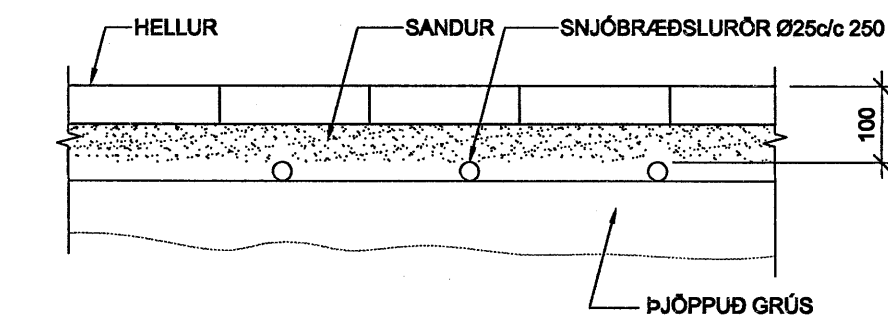

2 SNID 1:10

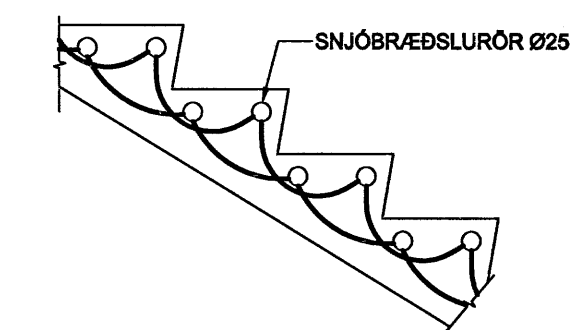

TILVÍSANIR:

ALMENNAR SKÝRINGAR SJÁ BL. NR. L(15-21)_001

A 01.06.08 BREYTING Á SNJÓBRÆÐSLU ÞÓ GG
BR. DAGS BREYTING REKNI TEKNI

NORÐURBAKKI 19a

SNJÓBRÆÐSLA GRUNNMYND OG SNID Byggingatulltrúi Hafnarjarðar Algrent þann

MKV.: 1:50/10 15 JUN 2006

DAGS: 10.02.2008

HANNAÐ/TEKNI: ÞÓGG

VERKNR.: 05104

YFIRFARIR: *Ólafur Einarsson*
SAMBYRKT: *Ólafur Einarsson*
KENNITALA: 130657-4438
TEKNI NR. L(19a)_129

BR. A

