



*Dr. Einar*  
Kt. 110457-2789


ÁRITUN SAMRÆMINGARSHÖNDLADAR

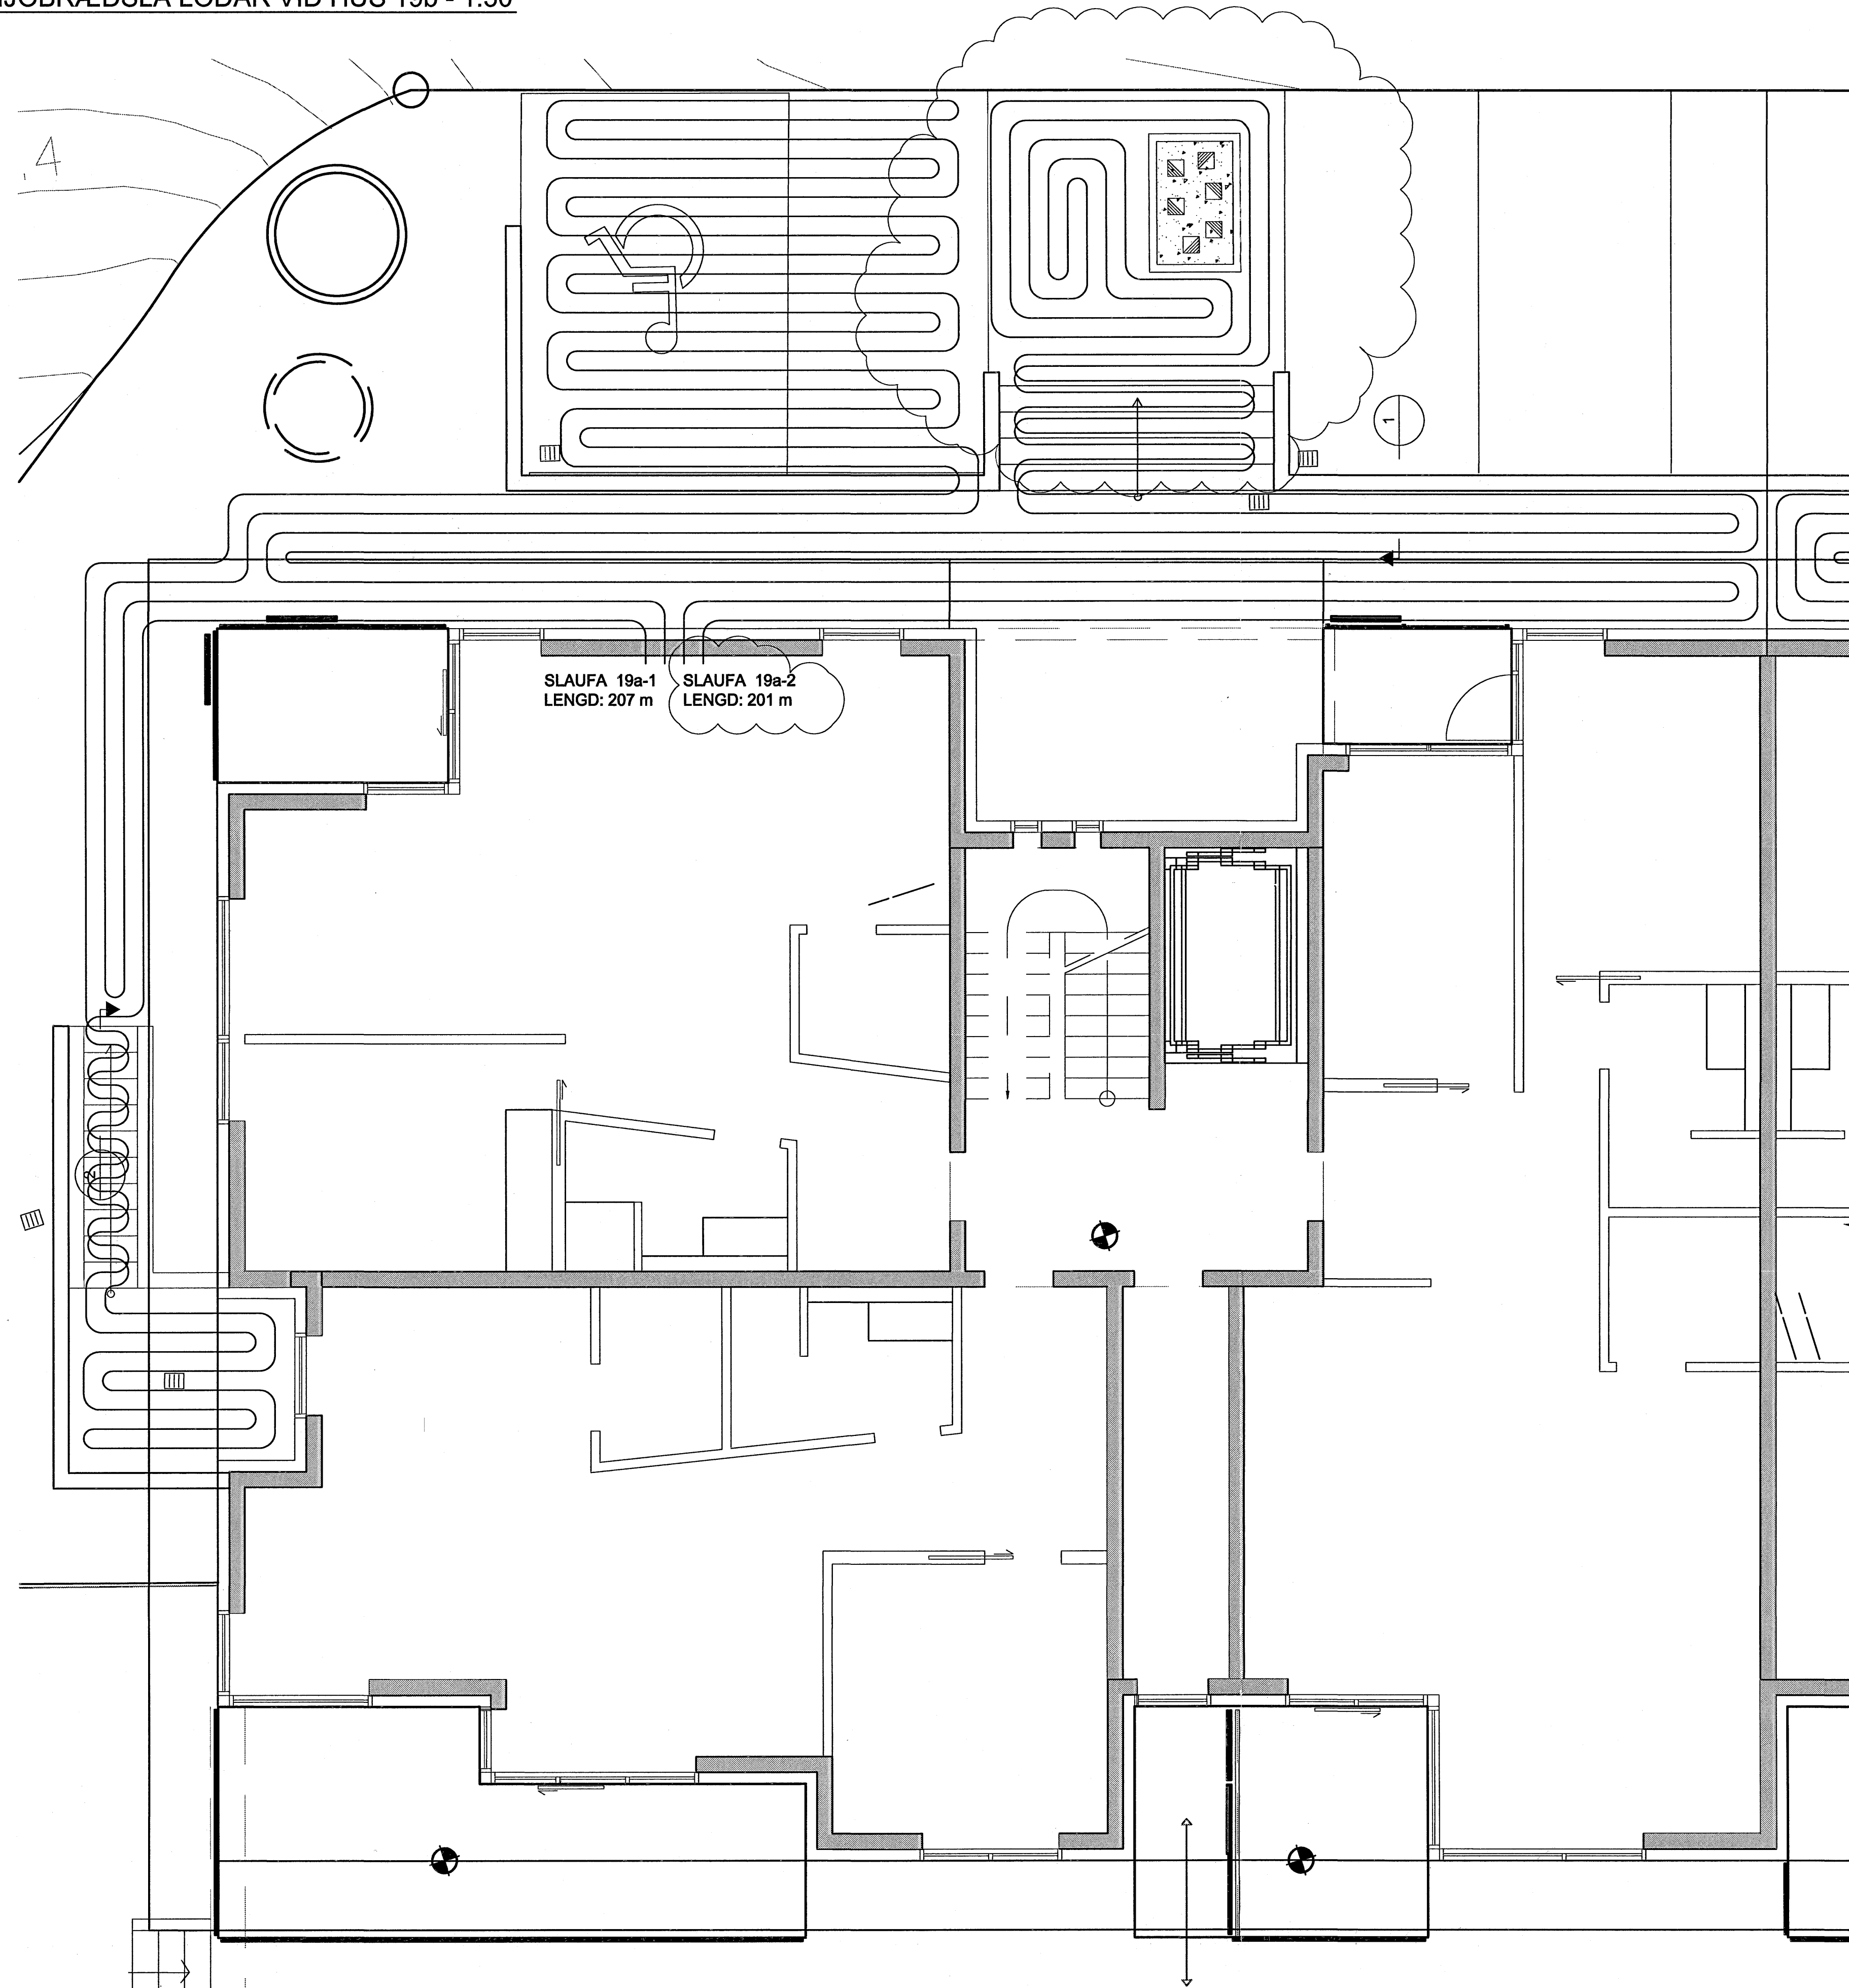

1 SNID 1:10

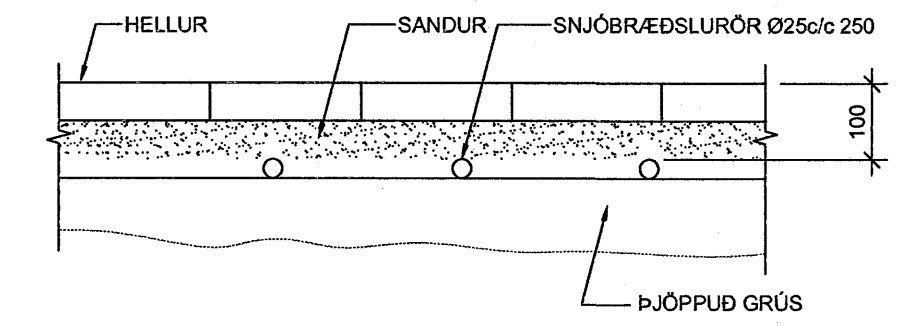


2 SNID 1:10

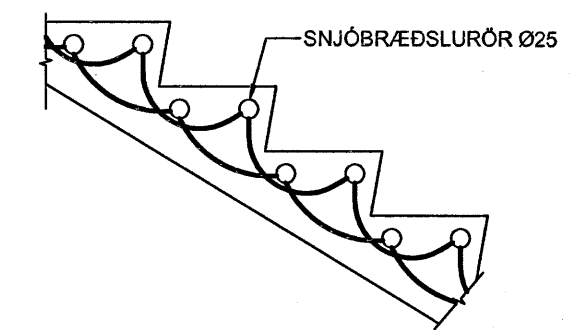

TILVÍSANIR:

ALMENNAR SKÝRINGAR . . . . SJÁ BL. NR. L(15-21)\_001

A	01.08.06	BREYTING Á SNJÓBRÆÐSLU	HÓ	GG
BR.	DAGS	BREYTING	REKNI	TEKNI
<b>NORÐURBAKKI 19b</b>				
SNJÓBRÆÐSLA		Byggingatiltali Hámarfjarðar		
GRUNNMYND OG SNIB		Atgætt þann		
		15 JUN 2006		
MCV:	1.50/1.10			
DAGS:	10.02.2006			
HANNAÐITERN:	ÞÓGG			
VERKNR:	05104			

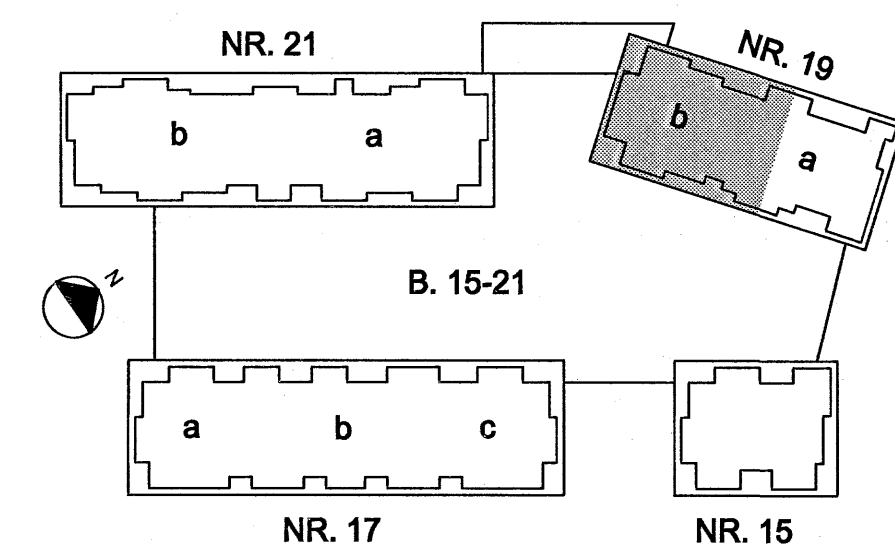

**IAV**

**Conís**  
VERKFRÆÐINGARFÉLAG

YFIRFARID: *Julius*

SAMÞYKKT: *Julius*

KENNITALA: 130457-4439

TEKNI NR: L(19b)\_130

BR: A

Kennitala: 600105-1400  
Lýngátt 4, 110 Reykjavík  
Sími: 573-0300  
Vefsiða: www.conis.is