


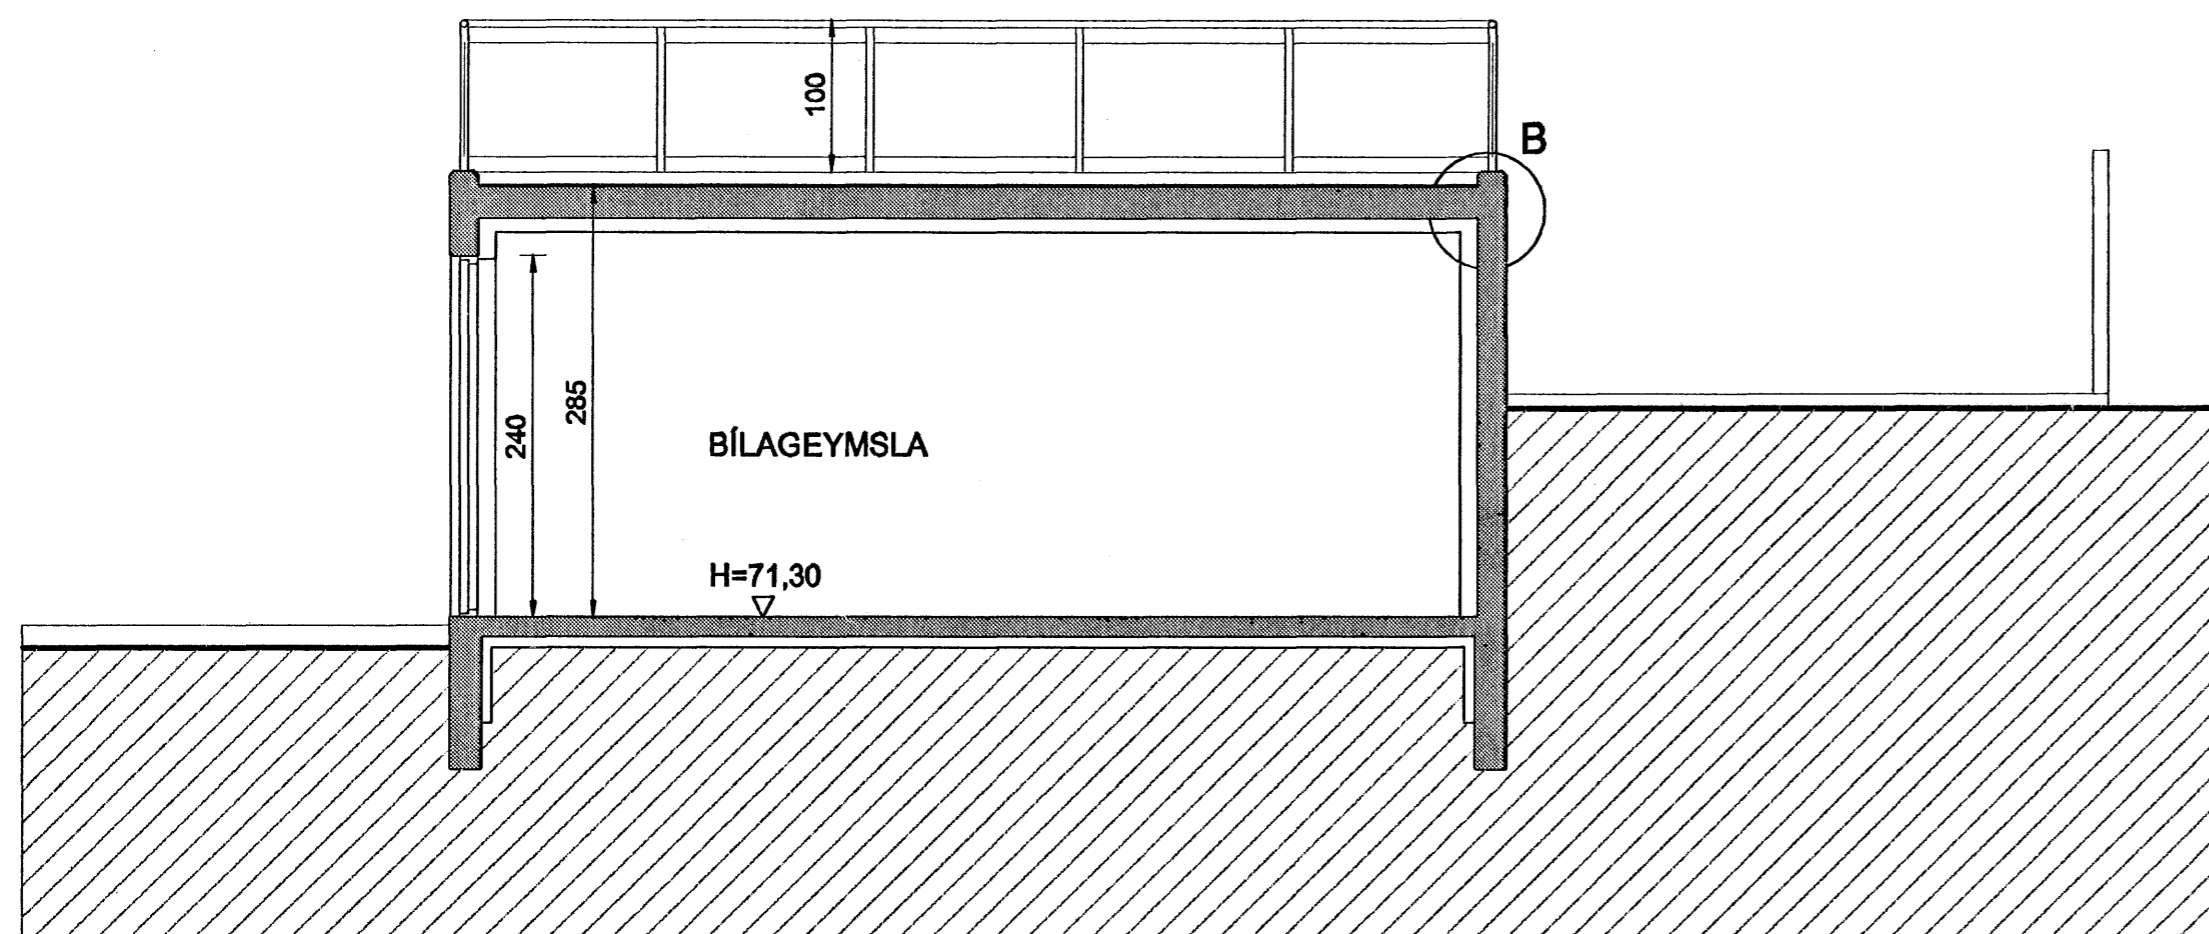

SNID A-A  
MKV. 1:50



SNID C-C  
MKV. 1:50



Samþykkt þann

22 MARS 2007

Byggingafulltrúinn í Hafnarfirði  
E.h. Sigurbjartur Halldórsson

Br. nr.	Dags.	Af.	Breyting
Ⓐ	19.02.07	þF	ÞAKPLÖTU YFIR BÍLGEYMSLU BREYTT
Ⓑ			
Ⓒ			
Ⓓ			

Hönnun hjóss:

**ALTEIKNING ehf**  
ÖLL ALMENN TÆKNINGUNASTA

MÍÐSALIR 7, 201 KÓPAVOGUR, SÍMI 897-4588

Þorsteinn Friðbjólfsson, byggingatæknifræðingur  
Kt. 211055-5299 netfang: midsalir@bt.net.is

**FJÓLUÁS 28**  
**HAFNARFJÖRDUR**

Teikningarheiti: SNID  
MÁLTEIKNING

Dags. 10.12.2006. Kvartl 1:50

Hannað þF Teiknað þF Samþ.

Verknr. 06-816

Teikn.nr. 203

Breyt.nr. A