


Samþykkt þann  
**28 MARS 2007**  
 Byggingaflutráunir í Hafnarfirði  
 F.h. Sigurbjartur Halldórsson

**ELDVARNARÞJÓNUSTAN ehf.**  
 Ástvaldur Eiríksson  
**Yfirfarið**  
 17 JAN. 2007  
 An athugasemda  
 Með athugaslagi

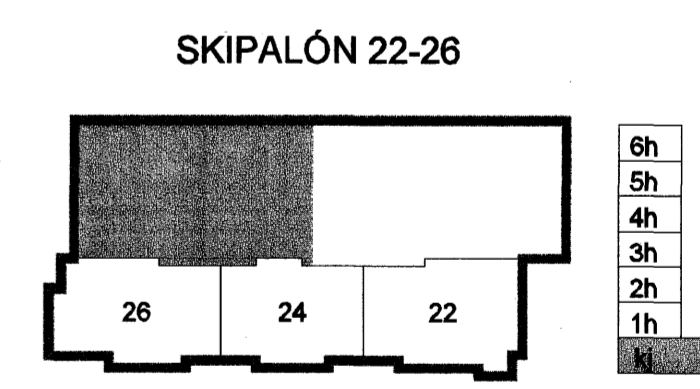

Útg. Dags. Skýring Hannab/Yfirfarið

**VSB**

**VERKFRÆÐISTOFA**

BÆIARHRAUN 20 · 220 HAFNARFJÖRÐUR · KEA/NIT. 710 65 230  
 vab@vsa.is · Sími 585 8600 · Fax 585 8610

Áritun sérhöfundar Sveinn Áki Sverrisson Kt: 230855 5609

Verkefni: **SKIPALÓN 22-26 HAFNARFIRÐI**

Verkhúsi: **Lagnir Vatnsúðalagnir Grunnmynd Blakjallara**

Hannað BS	Teknað BS	Yfirfarið	Kvarði 1:50	/ A1	Síða -
Dags. 16.01.07	Verkefni 05857	Tekning P601	Útgáfa -		

V:\0000\05857\05857-Skipalón 22-26\Sheet\A\05857-P601.dwg