



- TÆKJALISTI**
- 01 ÞRÝSTIMINKKARI - 1,5 l/s VIÐ 2 bar
 - 02 ÞRÝSTIMINKKARI - Kv = 6,3 Ø20
 - 03 SLAUFULOKI - Kv = 6,3
 - 04 UPPBLÖNDUNARLOKI - 1,5 l/s, 50°C - 70°C
 - 05 ÖRYGGISLOKI Ø20 6 BAR
 - 06 ÖRYGGISLOKI Ø20 6 BAR

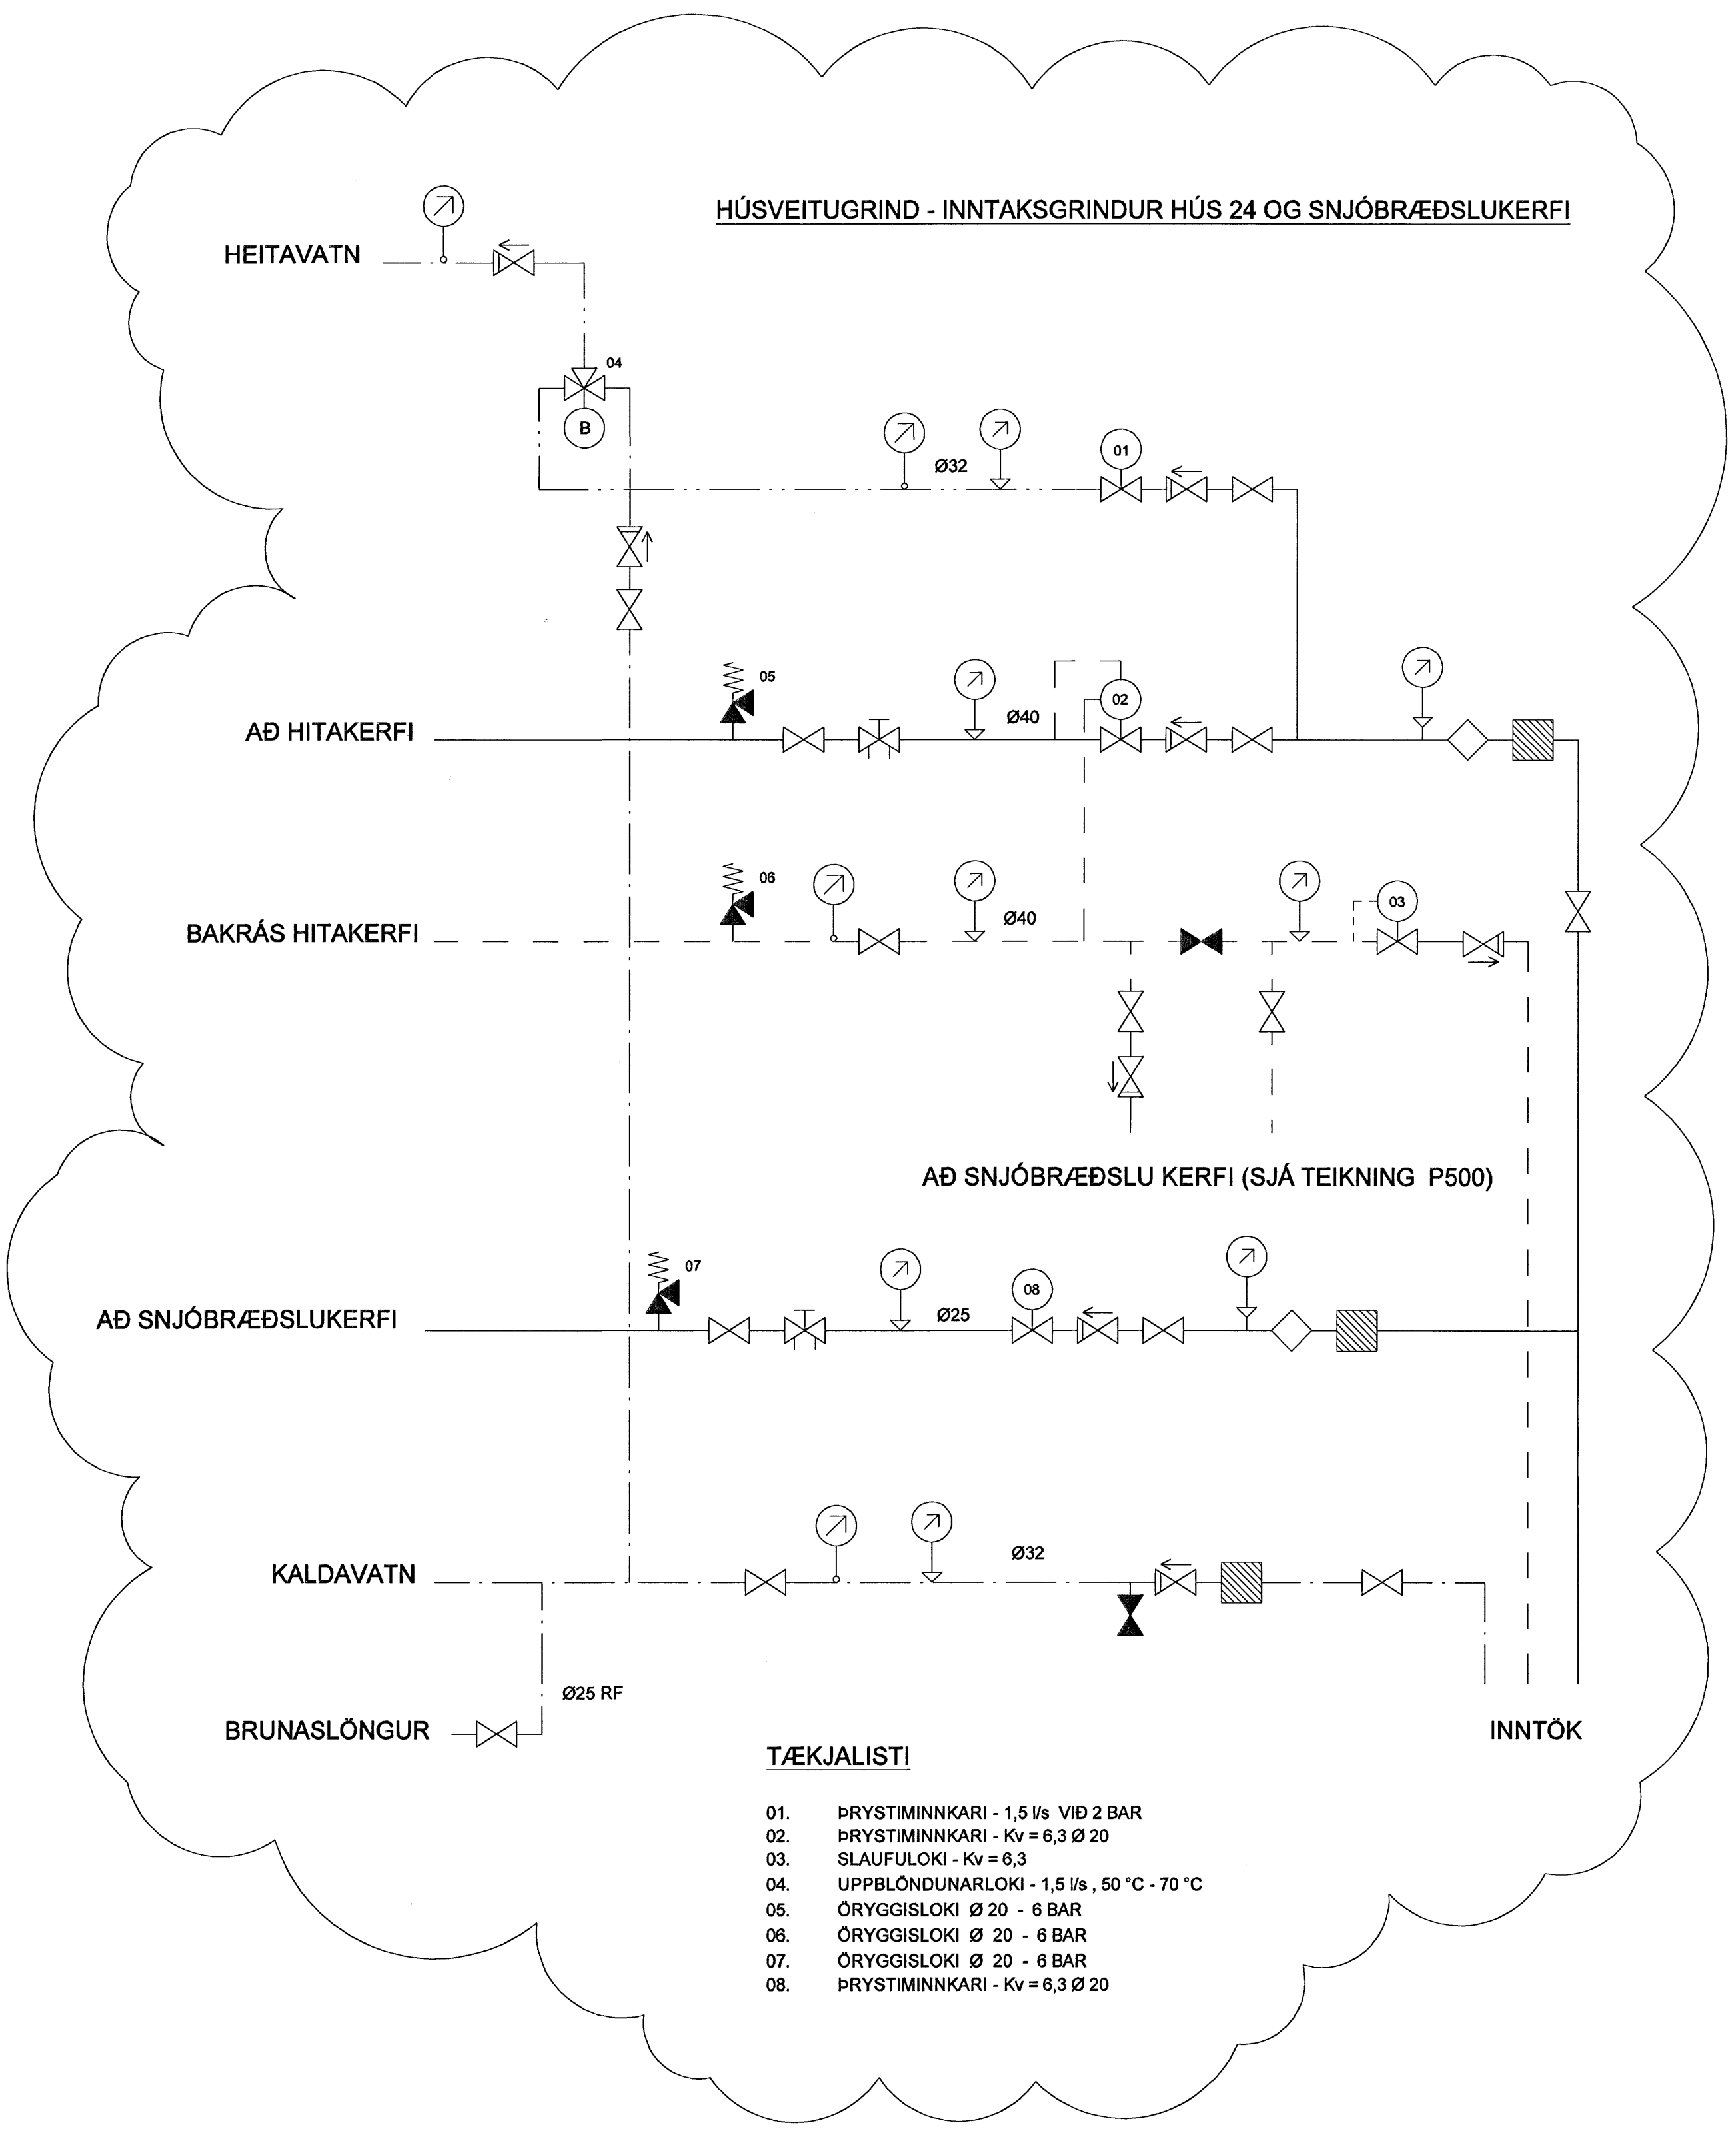

- TÆKJALISTI**
- 01 ÞRÝSTIMINKKARI - 1,5 l/s VIÐ 2 BAR
 - 02 ÞRÝSTIMINKKARI - Kv = 6,3 Ø20
 - 03 SLAUFULOKI - Kv = 6,3
 - 04 UPPBLÖNDUNARLOKI - 1,5 l/s, 50 °C - 70 °C
 - 05 ÖRYGGISLOKI Ø 20 - 6 BAR
 - 06 ÖRYGGISLOKI Ø 20 - 6 BAR
 - 07 ÖRYGGISLOKI Ø 20 - 6 BAR
 - 08 ÞRÝSTIMINKKARI - Kv = 6,3 Ø 20

Samþykkt þann
03 APR. 2007
Byggingafulltrúinn í Hafnarfirði
F.h. Sigurbjartur Halldórsson

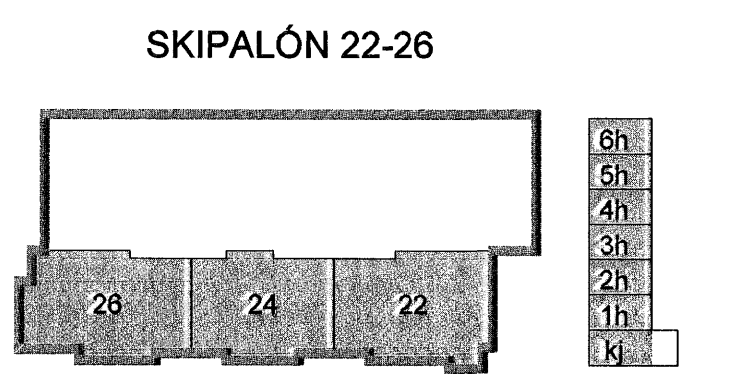

A 21.02.07 Húsvéitugrind breyting BL/SÁS
Útg. Dags. Skýring Hannab/Yfirfarð

VSB

VERKFRÆÐISTOFA

ÞÆJARHRAUN 20 · 220 HAFNARFJÖRDUR · KENNIT. 710796-2899
vsh@vsh.is · Sími 585 8600 · Fax 585 8700 · www.vsh.is

Áritun sérhönnuðar
Sveinn Áki Sverrisson Kt. 230855 5608
Verkefni
SKIPALÓN 22-26
HAFNARFIRÐI
Verkhúsi
LAGNIR
HÚSVEITUGRIND

Hannað	Teiknað	Yfirfarð	Kvarði	Síða
BL	BL	SÁS	-	/ A1
Dags.	Verkefni	Teikning	Útgáfa	
01.12.2006	05857	P001	A	

V:\300505857\05857\skjal01_22-26\shvaal\05857_P001.dwg