




Grofulsal 17/9 07

Fari útbetur 87
11/10 07

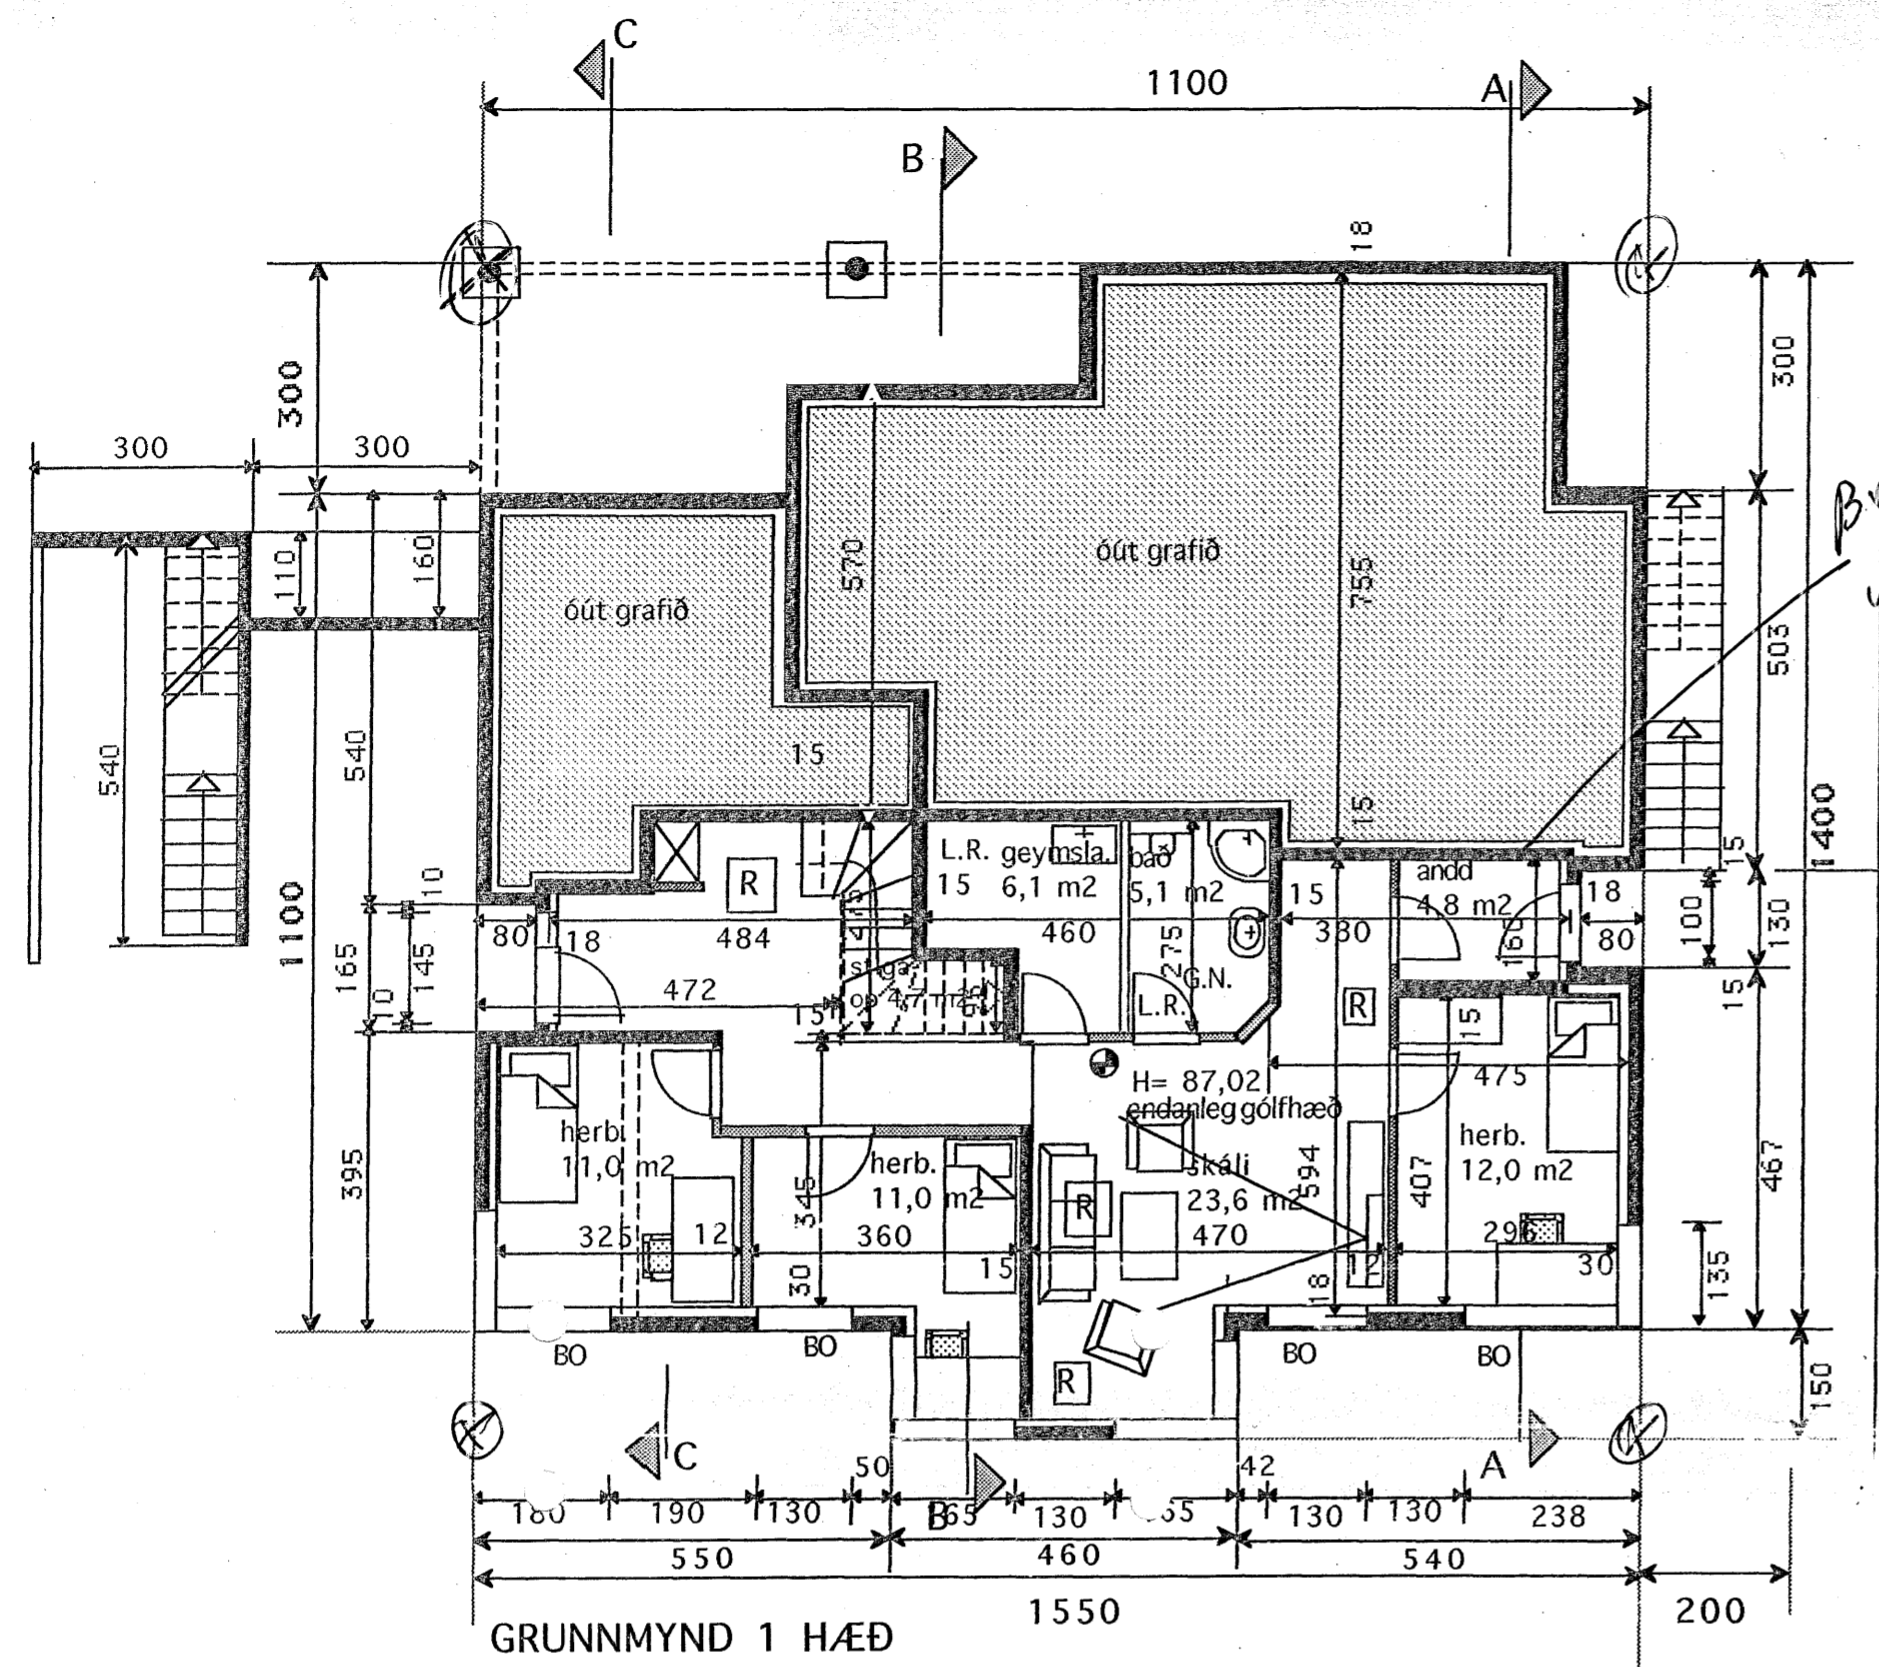

GRUNNMYND 1 HÆÐ
Nánari málsetning sjá teikn v-1 1:50

Breytt 26
10/07

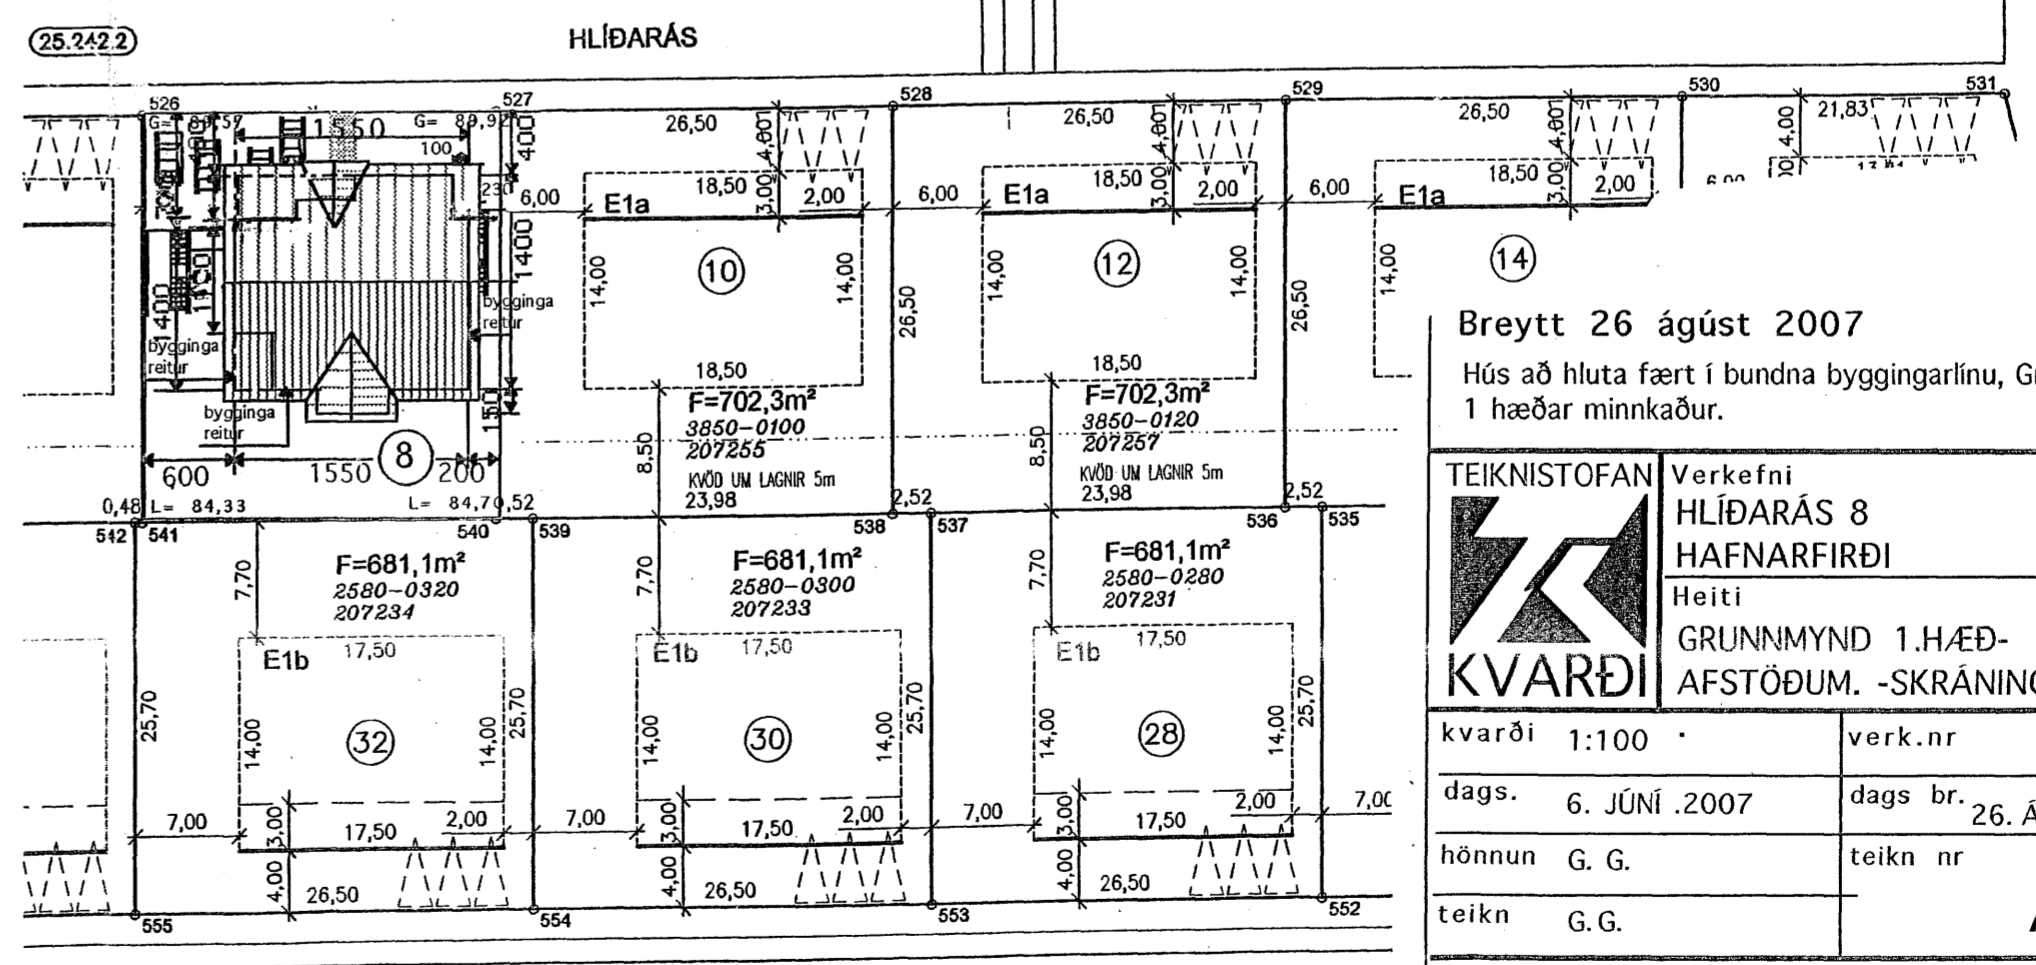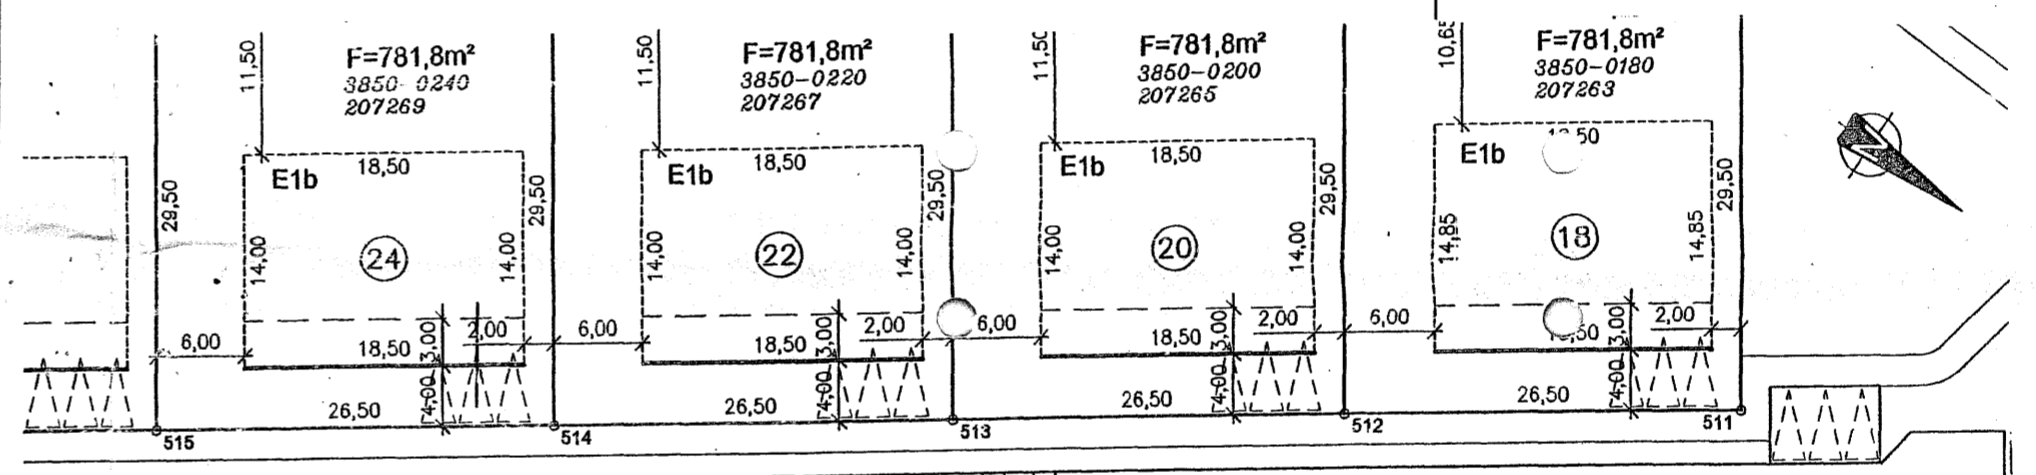

Breytt 26 ágúst 2007
Hús að hluta fært í bundna byggingarlínu, Grunnflötur 1 hæðar minnkaður.

TEIKNISTOFAN Verkefni
KVARDI HLIÐARÁS 8
HAFNARFIRÐI
Heiti
GRUNNMYND 1.HÆÐ-
AFSTÖÐUM. -SKRÁNINGARTAFLA

kvarði 1:100	verk.nr
dags. 6. JÚNÍ .2007	dags br. 26. ÁGÚST .2007
hönnun G. G.	teikn nr
teikn G.G.	A-2

Hringbraut 17 220 Hafnarfirði
s. 555-2020 FAX 555-2021
Gísli G. Gunnarsson BFI kt, 020649-2409
kvardi@vertex.is

AFSTÖÐUMYND 1:500