



Útloftun úr stígagangi Exhausto THA Ø200 eða sambærilegt sjá rúmmynd

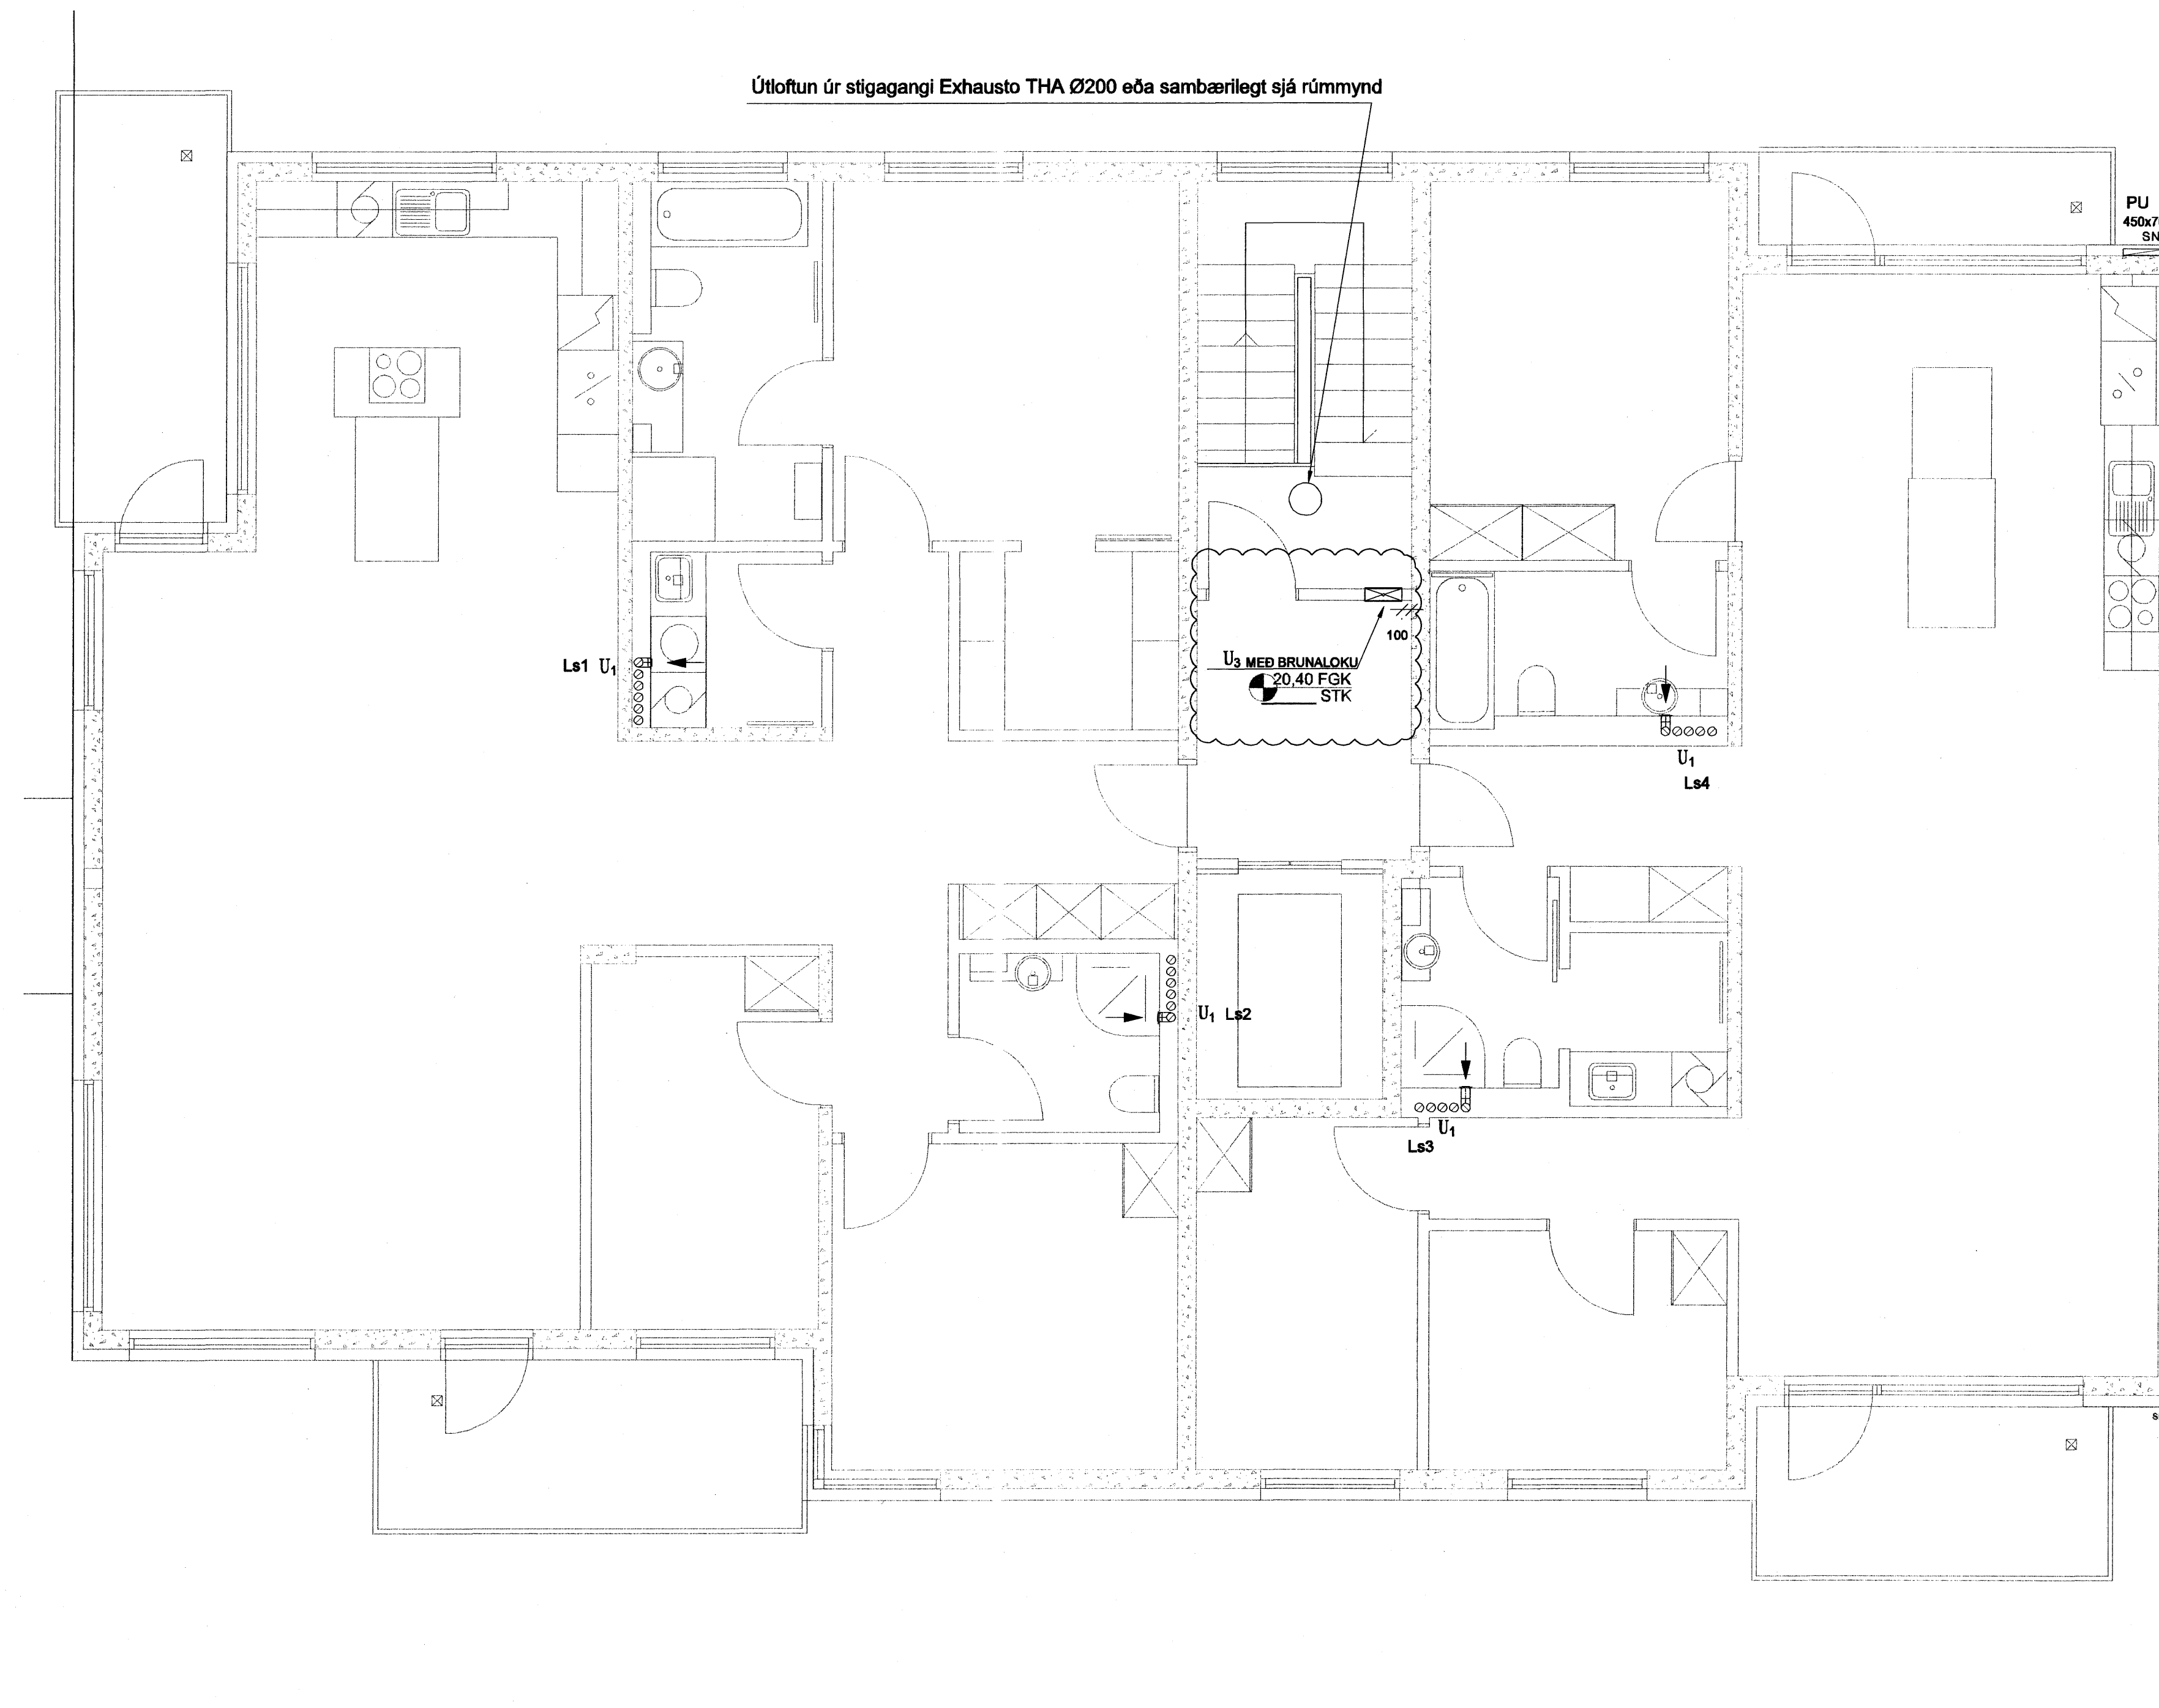

Samþykkt þann  
18 JAN. 2008  
Byggingfulltrúinn í Hafnarfirði  
F.h. Sigurbjartur Halldórsson

SKIPALÓN 16-20

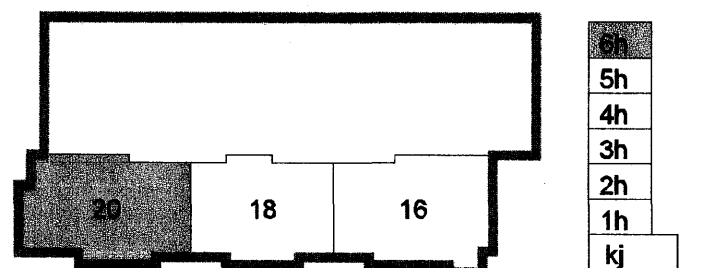

A 02.01.08 Skipt um tækni, settar ristar í stað venilis  
Útg. Dags. Skýring Hannab/Vfirfarió

**VSB**

VERKFRÆÐISTOFA

BÆJARHRAUN 20 · 220 HAFNARFJÖRDUR · KENNIT. 710796-2899  
vsb@vsb.is · Sími 592 22 22 · www.vsb.is

Áritun sérhöfunda  
Sveinn Áki Sveinsson KT: 230855 5609

Verkefni  
SKIPALÓN 16-20

HAFNARFIRÐI

Verkefni  
LOFTFRÆSING

GRUNNMYND 6. HÆÐ

Hannað	Teknað	Vfirfarió	Kvartí	Síða
BL	BL	SÁS	1:50	/ A1
Dags.	Verkefni	Tekning	Útgáfa	
13.06.2007	06729	20 L161	A	