



Útöftun úr stigagangi Exhausto THA Ø200 eða sambærilegt sjá rúmmynd

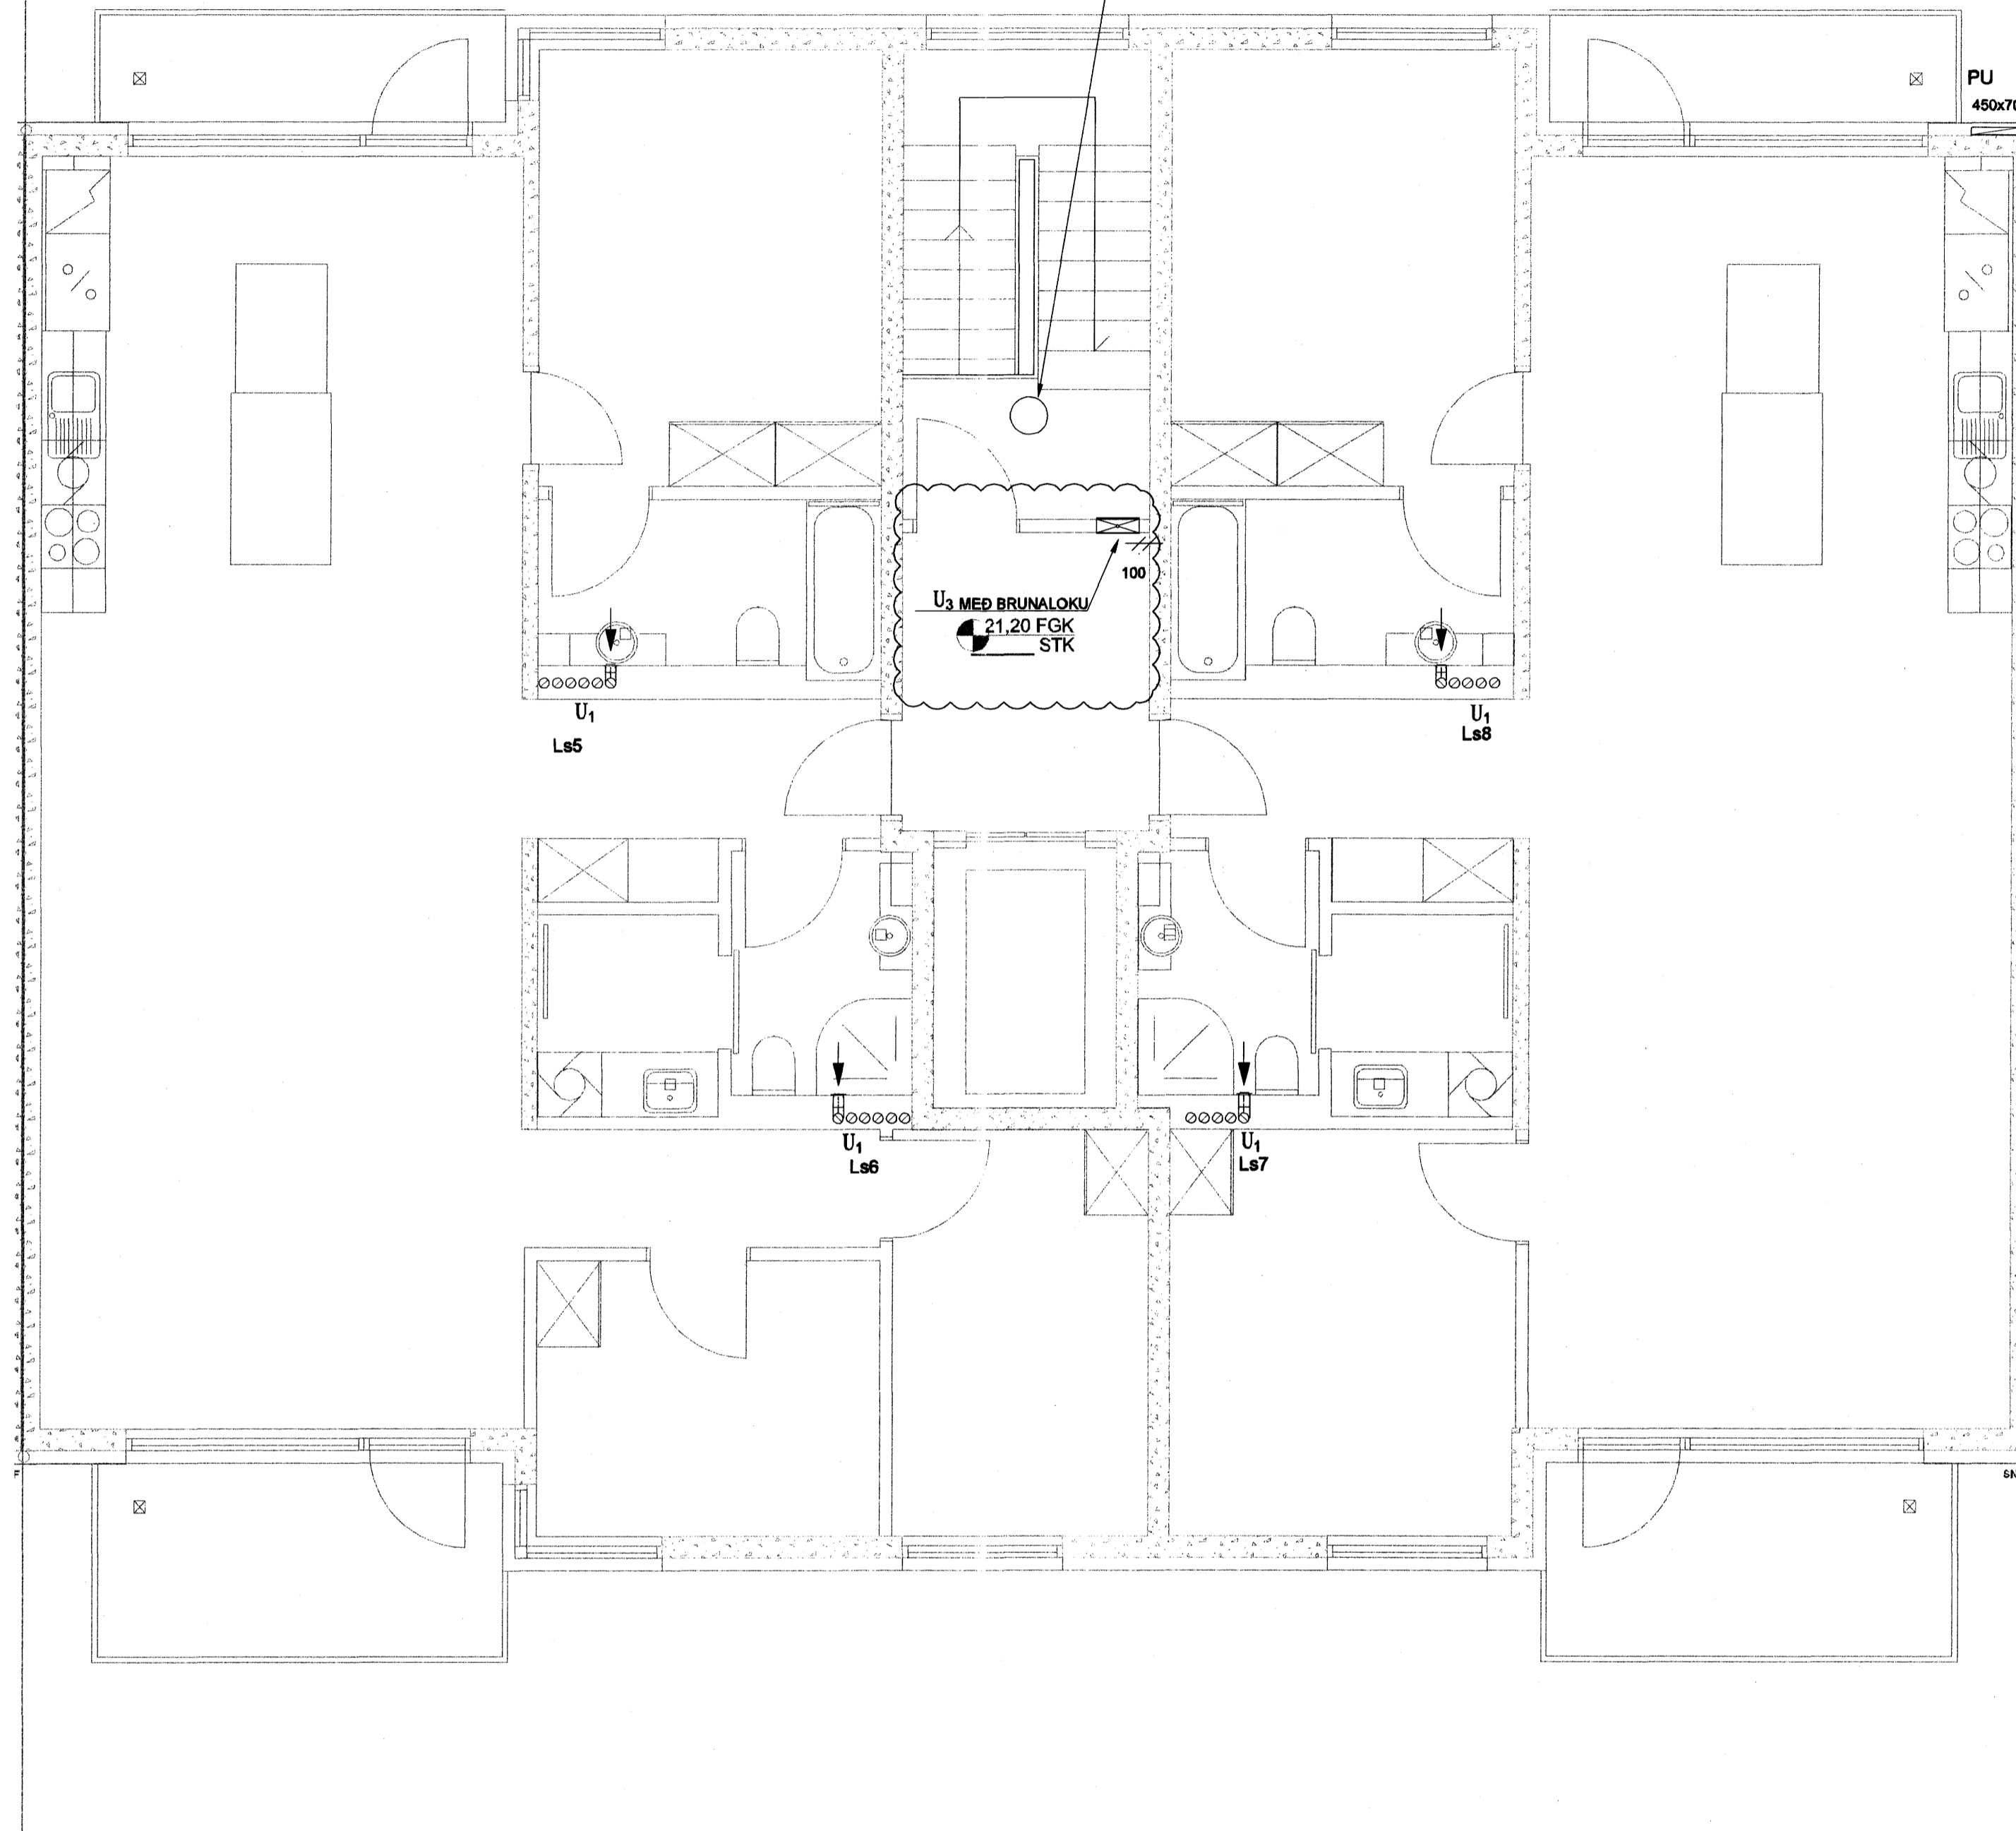

Sampykkt þann
18 JAN. 2008
Byggingufultrúinn í Hafnarfirði
F.h. Stigurbjartur Halldórsson

SKIPALÓN 16-20

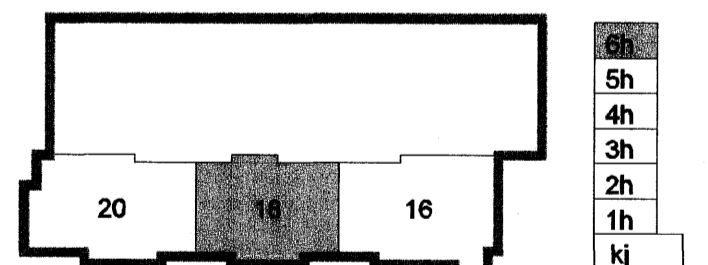

A 02.01.08 Skipt um teki, settar ristar í stað ventils bJK/SÁS
Útg. Dags. Skýring Hannab/Yfirfarir

VSB

VERKFRÆÐISTOFA

BEJARHRAUN 20 - 220 HAFNARFJÖRÐUR - KENNIT. 710796-2899
vsb@vsb.is Sími 585 8600 Fax 585 8610 www.vsb.is

| | | | | | |
|---|----------|-----------|--------|------|---|
| Áritun sérhönnuðar | | | | | |
| Sveinn Áki Sverrisson Kl. 230855 585 8600 | | | | | |
| Verkefni: | | | | | |
| SKIPALÓN 16-20 | | | | | |
| HAFNARFIRÐI | | | | | |
| Verkhúsi: | | | | | |
| LOFTRÆSING | | | | | |
| GRUNNMYND 6. HÆÐ | | | | | |
| Hannab | Teiknað | Yfirfarir | Kvarði | Síða | |
| BL | BL | SÁS | 1:50 | / A1 | - |
| Dags. | Verkefni | Teikning | Útgáfa | | |
| 13.06.2007 | 06729 | 18 L161 | A | | |