



Útloftun úr stigagangi Exhausto THA Ø200 eða sambærilegt sjá rúmmynd

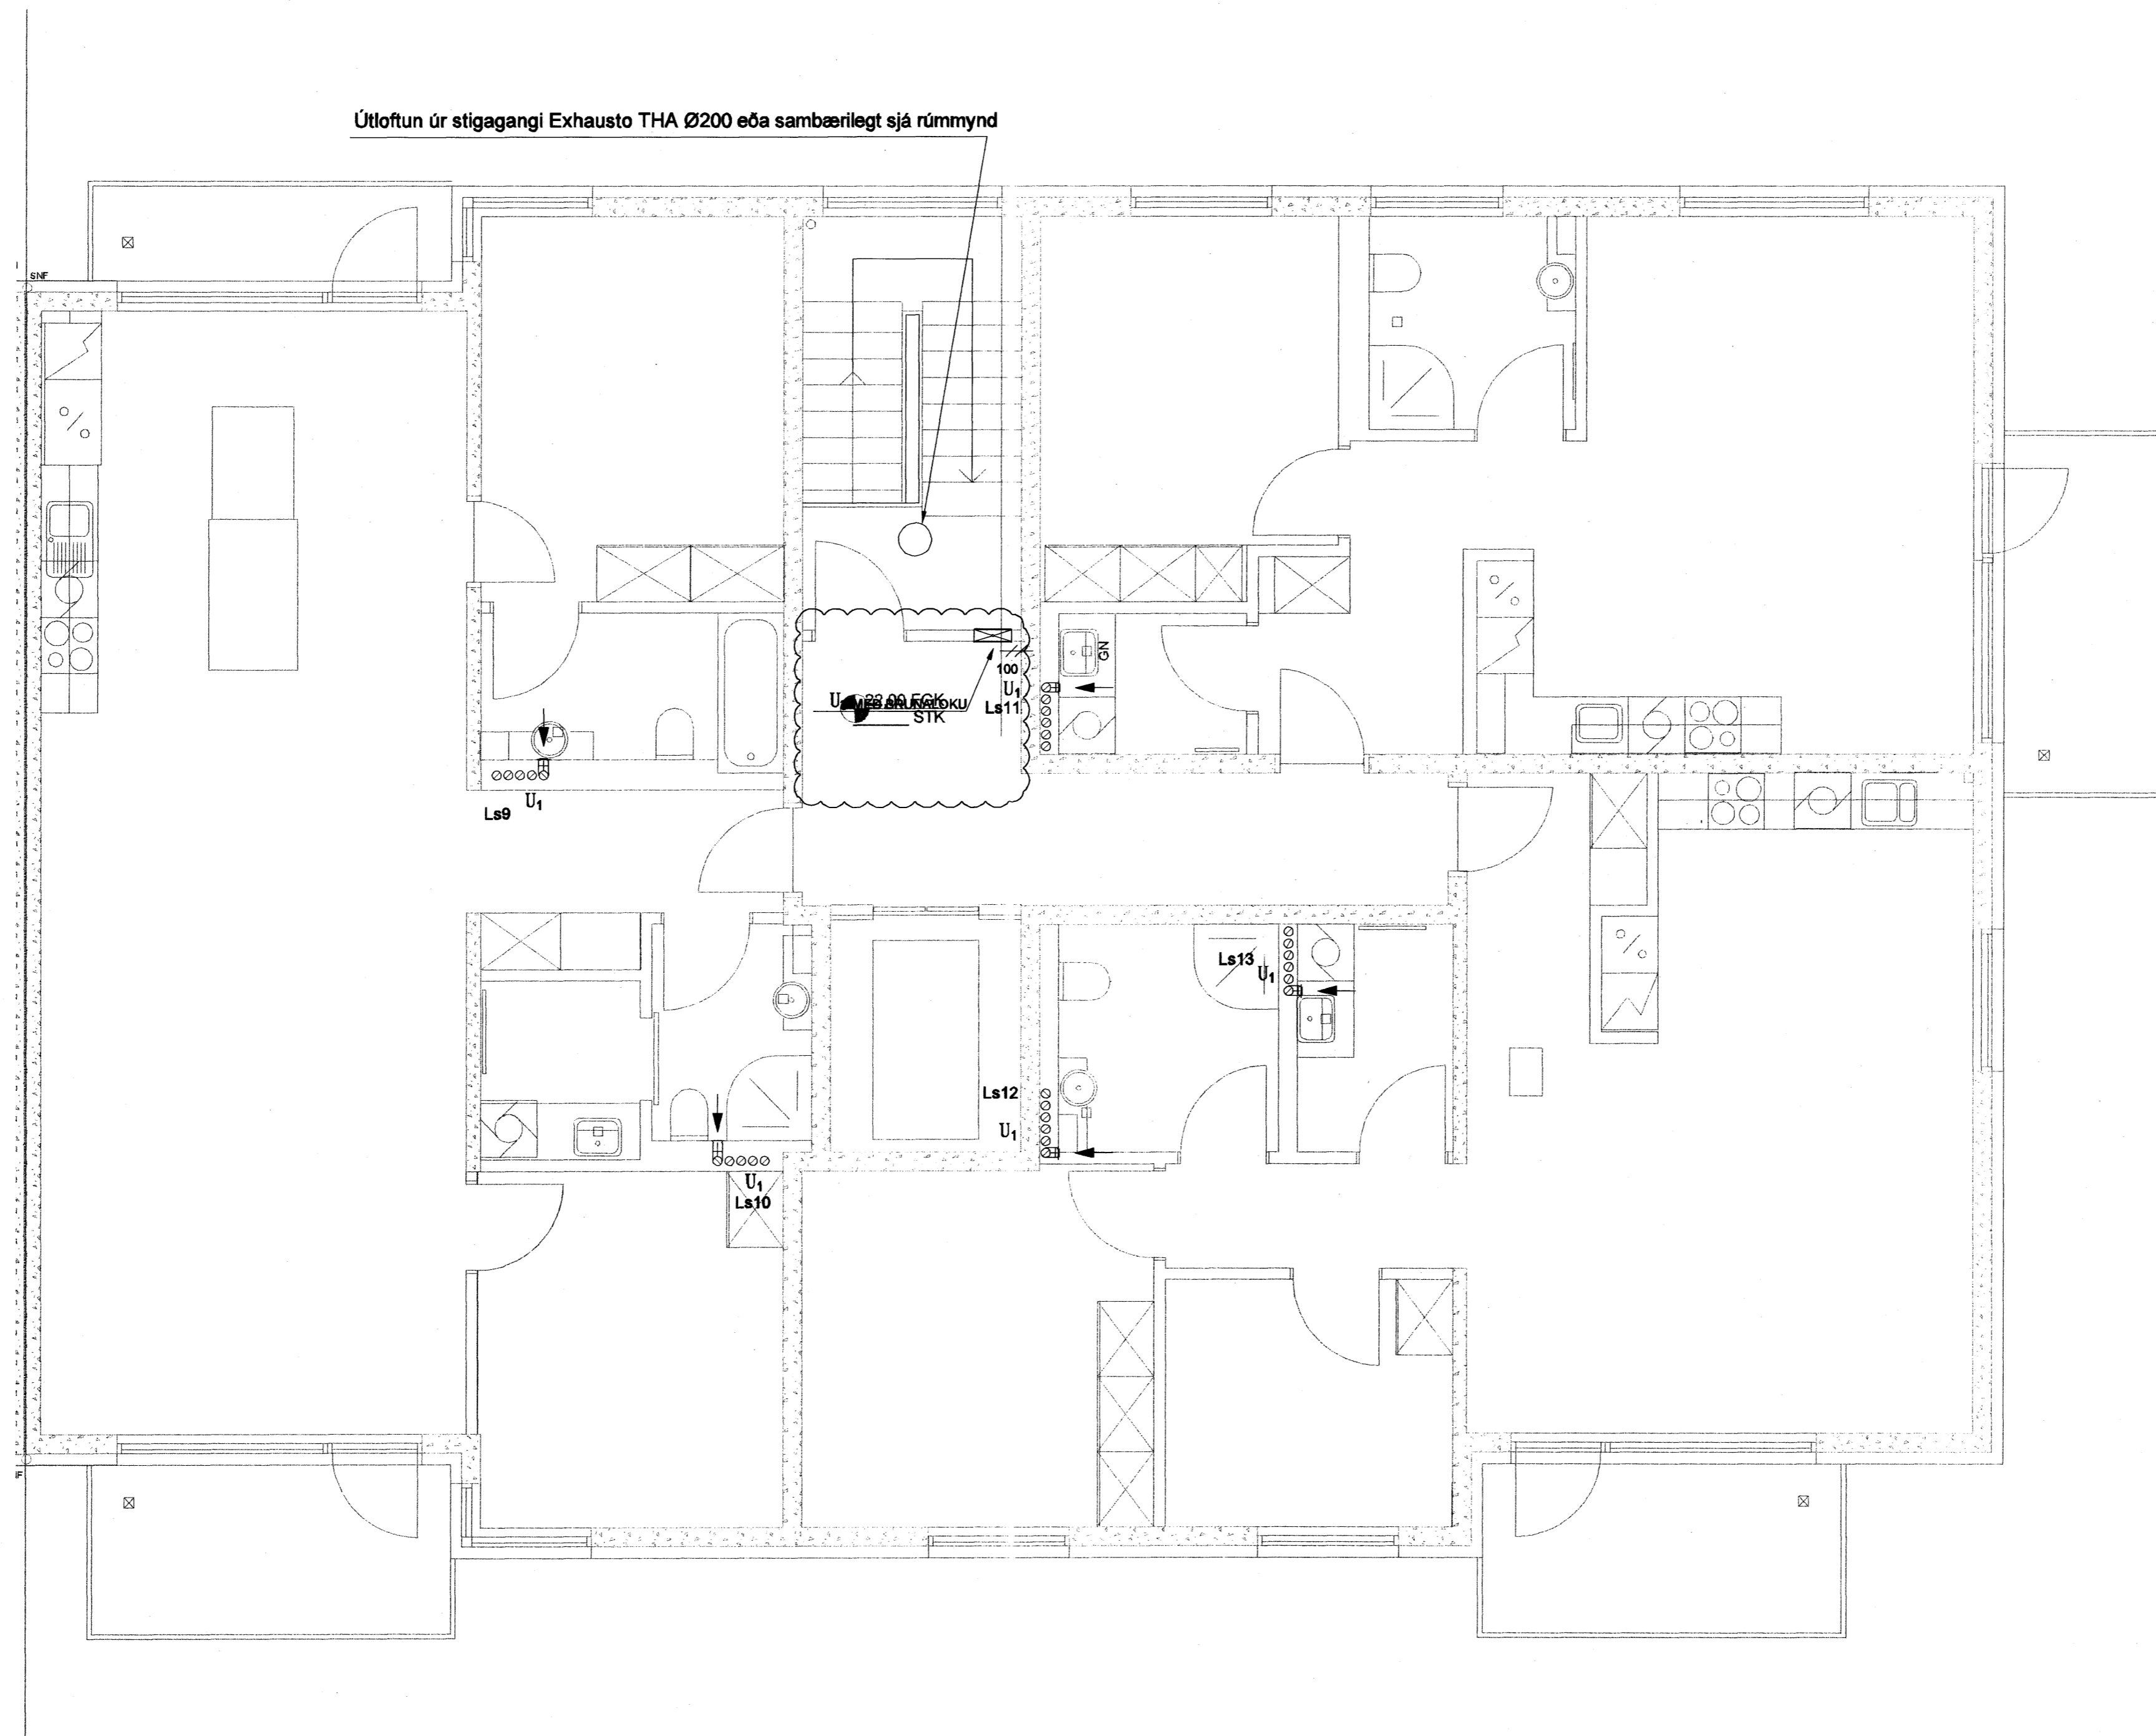

Samþykkt þann
18 JAN. 2008

Byggingfulltrúinn í Hafnarfirði
F.h. Sigurbjartur Halldórsson

SKIPALÓN 16-20

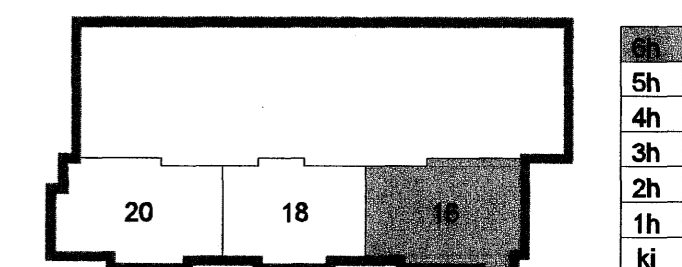

A 02.01.08 Skipt um teki, settar ristar í stað ventils PJK/SAS
Útg. Dags. Skýring Hannab/Yfirfarð

VSB

VERKFRÆÐISTOFA

BÆJARHALLUN 20 · 220 HAFNARFJÖRDUR · KENNIT. 710706-2899
vsb@vsb.is · Sími 585 8600 · Fax 585 2610 · www.vsb.is

Artun sérhönnuð
Sveinn Áki Sverrisson Kf. 230855 5609

Verkhúsi
SKIPALÓN 16-20
HAFNARFIRÐI

Verkhúsi
LOFTFRÆSING

GRUNNMYND 6. HÆÐ

Hannað	Teknað	Yfirfarð	Kvarði	Síða
BL	BL	SÁS	1:50	/ A1 -
Dags.	Verkefni	Tekning	Utgáfa	
13.06.2007	06729	16 L161	A	