


Samþykkt þann
 18 JAN. 2008
 Byggingulltrúinn í Hafnarfirði
 F.h. Sigurbjartur Halldórsson

SKIPALÓN 16-20

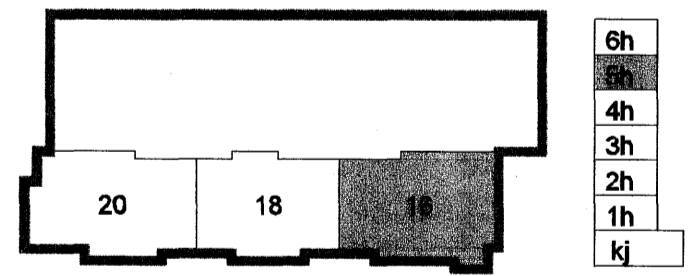

A 02.01.08 Skipt um laeki, settar ristar í stað ventils
 Útg. Dags. Skýring Hannað/Vírfarir Þ.J.K/SÁS



VERKFRÆÐISTOFA

BEIARHRAUN 20 - 220 HAFNARFJÖRÐUR - KENNIT. 710796-2899
 vsb@vsb.is Sími 685 8600 Fax 585 8610 www.vsb.is

Áritun séðhönnuðar Sveinn Áki Sverrisson (Kt: 230855 5693)

Verkefni: SKIPALÓN 16-20
 HAFNARFIRÐI
 Verkhúsi: LOFTRÆSING

GRUNNMYND 5. HÆÐ

Hannað	Teknað	Vírfarir	Kvæði	Síða
BL	BL	SÁS	1:50 / A1	-
Dags.	Verkefni	Teikning	Útgáfa	
13.06.2007	06729	16 L151	A	