


Samþykkt bann
 18 JAN. 2008
 Byggingfultrúinn í Hafnarfirði
 F.h. Sigurbjartur Halldórsson

SKIPALÓN 16-20

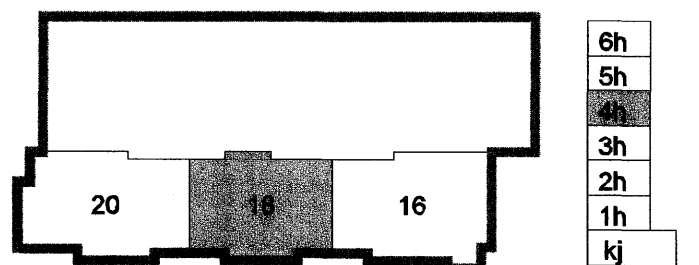

A 02.01.08 Skipt um tæki, settar ristar í stað ventils
 Útg. Dags. Skýring Hannab/Virfirnið

VSB

VERKFRÆÐISTOFA

BÆJARHRAUN 20 · 220 HAFNARFJÖRÐUR · KENNIT. 710796-2899
 vsb@vsb.is · Sími 585 8600 · Fax 585 8610 · www.vsb.is

Áritun sérhönnuðar	Sveinn Áki Sverrisson	Kt. 230855 5609	
Verkefni	SKIPALÓN 16-20 HAFNARFIRÐI		
Verkefni	LOFTRÆSING		
GRUNNMYND 4. HÆÐ			
Hannab	Teiknað	Virfirnið	Kvæði
BL	BL	SÁS	1:50
			/ A1
Dags.	Verkefni	Teikning	Útgáfa
13.06.2007	06729	18 L141	A

V:\2005\06557\06729-Skipalón 16-20\Sheets\A\06729-L1-4_hannab.dwg