


Samþykkt þann
 18 JAN. 2008
 Byggingulltrúinn í Hafnarfirði
 F.h. Sigurbjartur Halldórsson

SKIPALÓN 16-20

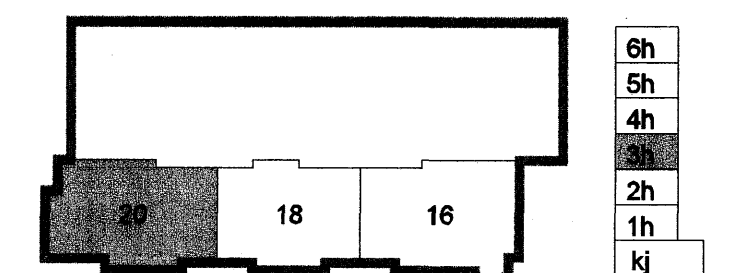

A 02.01.08 Skipt um tæki, settar ristar í stað ventils PJK/SÁS
 Útg. Dags. Skýring Hannab/Virfaró

VSB

VERKFRÆÐISTOFA

BÆJARHRAUN 20 - 220 HAFNARFJÖRÐUR - KENNIT. 710796-2899
 vsb@vsb.is Sími 565 8600 Fax 565 8610 www.vsb.is

Áritun sérhönnuðar Sveinn Áki Sverrisson Kt: 230855 5609

Verkefni
 SKIPALÓN 16-20
 HAFNARFIRÐI

Verktali
 LOFTRÆSING

GRUNNMYND 3. HÆÐ

Hannað BL	Teknað BL	Yfirráð SÁS	Kvarði 1:50	/ A1	Síða -
Dags. 13.06.2007	Verkefni 06729	Telking 20 L131	Útgáfa A		