


Samþykkt þann  
 18 JAN. 2008  
 Byggingfulltrúinn í Hafnarfirði  
 F.h. Sigurbjartur Halldórsson

SKIPALÓN 16-20

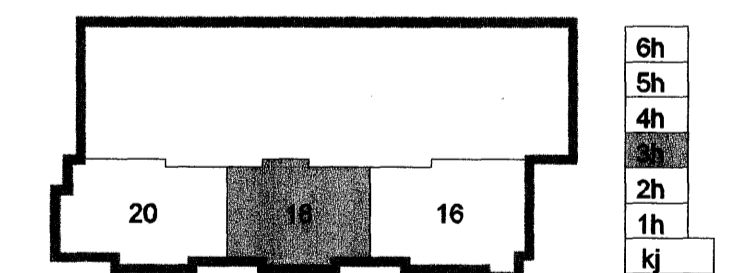

A 02.01.08 Skipt um tæki, settar ristlar í stað ventils  
 Útg. Daga. Skýring. Hannad/Virtuó

**VSB**

VERKFRÆÐISTOFA

BÆJARHALL 20 · 220 HAFNARFJÖRÐUR · KENNIT. 710795-2899  
 vsb@vsb.is · Sími 5957900 · Fax 5957910 · www.vsb.is

Artun sérhönnuðar  
 Sveinn Áki Sverrisson KT: 230855 5609

Verkefni  
 SKIPALÓN 16-20  
 HAFNARFIRÐI  
 Verkefni  
 LOFTFRÆSING

GRUNNMYND 3. HÆÐ					
Hannað	Teknað	Týning	Kvæði	Síða	
BL	BL	SÁS	1:50	/ A1	
Dags.	Verkefni	Tekning	Verkefni	Tekning	Utgáfa
13.06.2007	06729	18 L131			A