


Samþykkt þann  
**18 JAN. 2008**  
 Byggingulfrúnn í Hafnarfirði  
 F.h. Sigurbjartur Halldórsson

SKIPALÓN 16-20

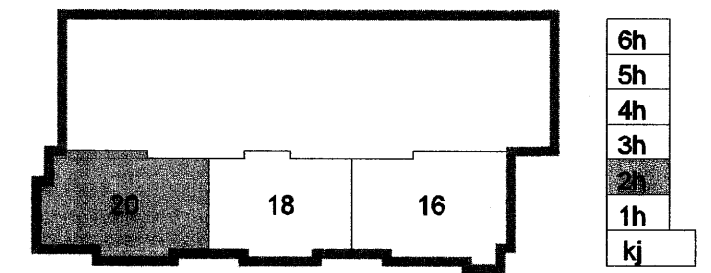

A 02.01.08 Skipt um tækni, settar ristar í stað ventils  
 Útg. Dags. Skýring Hannab/Yfirfarir ÞJK/SÁS

**VS**

VERKFRÆÐISTOFA

BÆJARHRAUN 20 · 220 HAFNARFJÖRÐUR · KENNIT. 710796-2899  
 vab@vab.is · Sími 585 8600 · Fax 585 8610 · www.vab.is

Artan sérhönnuðar Sveinn Áki Sverrisson 0655 8609

Verkefni: **SKIPALÓN 16-20 HAFNARFIRÐI**

Verkhúsi: **LOFTRÆSING**

GRUNNMYND 2. HÆÐ

Hannað	Teknað	Yfirfarir	Kvarði	Síða
BL	BL	SÁS	1:50	/ A1
Dags.	Verkefni	Teikning	Útgáfa	
13.06.2007	06729	20 L121	A	

V:\2006\06857\06729-Skipalón 16-20\skemur\L06729-L12\_hæð.dwg