


Samþykkt þann  
18 JAN. 2008  
Byggingfulltrúinn í Hafnarfirði  
F.h. Sigurbjartur Halldórsson

SKIPALÓN 16-20

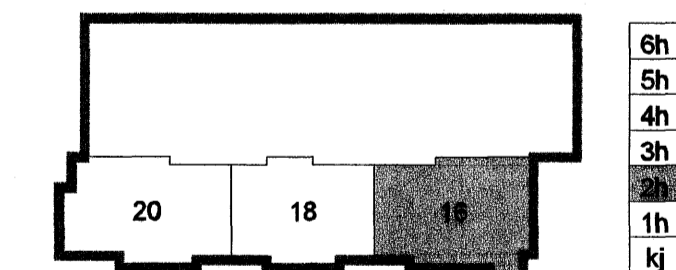

A 02.01.08 Skipt um tæki, settar ristar í stað ventils  
Útg. Dags. Skýring

**VSB**

VERKFRÆÐISTOFA

BÆJARHRAUN 20 · 220 HAFNARFJÖRÐUR · KENNIT. 710795-2898  
vsb@vsb.is · Sími 585 8600 · Fax 585 8610 · www.vsb.is

Áritun sérhönnuðar  
Sveinn Aki Sverrisson 20080629

Verkefni  
SKIPALÓN 16-20

Verkefni  
HAFNARFIRÐI

Verkefni  
LOFTRÆSING

GRUNNMYND 2. HÆÐ

Hannað BL | Talað BL | Yfirfarð SÁS | Kvæði 1:50 | Síða - / A1

Dags. 13.06.2007 | Verkefni 06729 | Tilkning 16 L.121 | Útgáfa A

V:\2005\0629\16-20\Skjal\16-20\_Skipalón\_Verkefni\_1-2\_Hæð.dwg