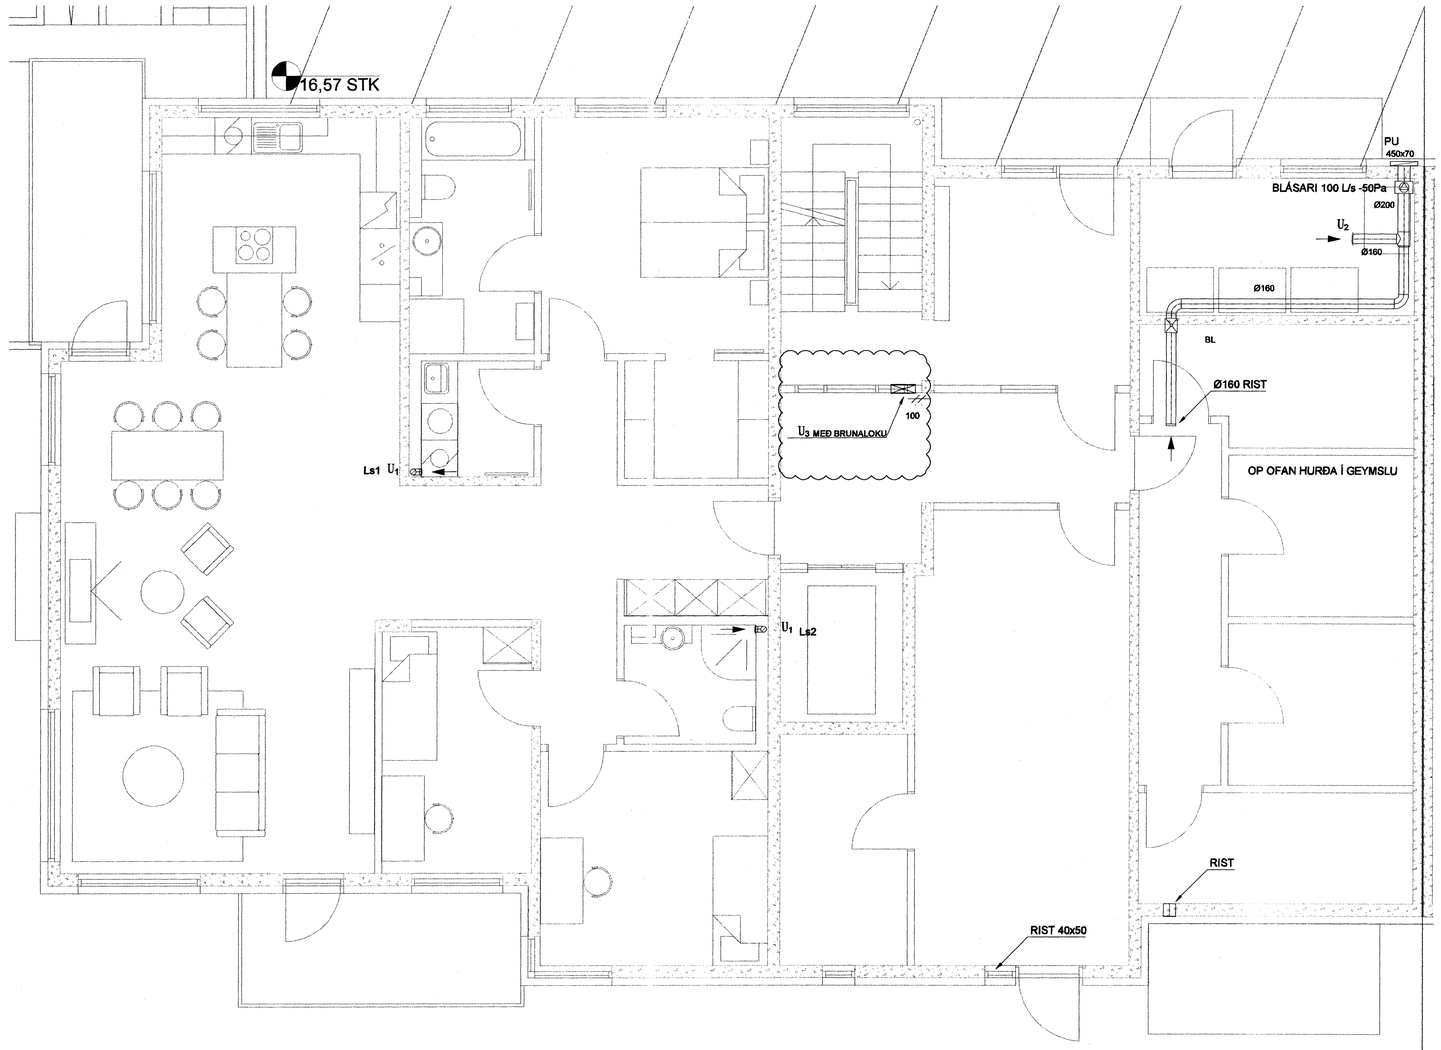

Samþykkt þann
18 JAN. 2008
Byggingafulltrúinn í Hafnarfirði
F.h.Sigurbjartur Halldórsson

SKIPALÓN 16-20

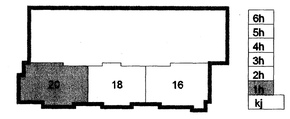

Útg.	Dags.	Skýring	Hannað/Yfirfarið
A	02.01.08	Skipt um tæki, settar ristar í stað ventils	ÞJK/SÁS

VSB
VERKFRÆÐISTOFA

BÆJARHRAUN 20 · 220 HAFNARFJÖRÐUR · KENNIT. 710796-2899
vsb@vsb.is · Sími 585 8600 · Fax 585 8610 · www.vsb.is

Áritun sérhönnuðar
Sveinn Áki Sverrisson, kt. 230855 5809

Verkheiti
SKIPALÓN 16-20
HAFNARFIRÐI

Verkhluti
LOFTRÆSING

GRUNNMYND 1. HÆÐ

Hannað	Teiknað	Yfirfarið	Kvarði		Slóð
BL	BL	SÁS	1:50	/ A1	-
Dags.		Verkefni	Teikning		Útgáfa
13.06.2007		06729	20 L111		A

V:\2005\06857\06729-Skipalón 16-20\Sheets\L-06729-L-1-1 hæð.dwg