


Samþykkt bann
 18 JAN. 2008
 Byggingfulltrúinn í Hafnarfirði
 F.h. Sigurbjartur Halldórsson

SKIPALÓN 16-20

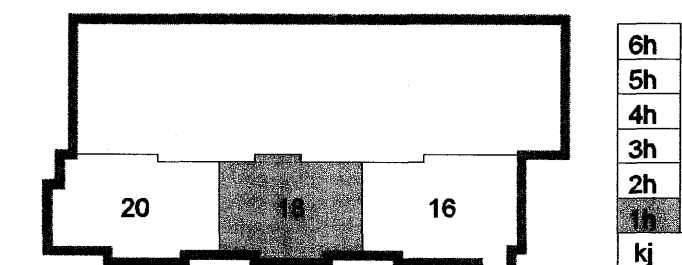

A 02.01.08 Skipt um tækki, settar ristar í stað ventils
 Útg. Dags. Skýring Hannabjörnsdóttir

VSB

VERKFRÆÐISTOFA

BEJARHRAUN 20 · 220 HAFNARFJÖRÐUR · KENNIT. 710796-2890
 vsb@vsb.is · Sími 585 8600 · Fax 585 8610 · www.vsb.is

Áritun séðhönnuðar
 Sveinn Áki Sverrisson

Verkefni:
SKIPALÓN 16-20
HAFNARFIRÐI

Verkefni:
 LOFTFRÆSING

GRUNNMYND 1. HÆÐ

Hannað	Teknað	Yfirfarið	Kvarði	Síða
BL	BL	SÁS	1:50	/ A1
Dags.	Verkefni	Tekning	Útgáfa	
13.06.2007	06729	18 L.111	A	

práguð