

ÚTSOG			
NR.	GERÐ.	STÆRÐ/DREIFARI/BOX	TEG.
U1	ÚTSOGSVENTILL HVÍTUR MED LAUSRI KEILU & BRÆDIVARI TIL LOFTMAGNSSTILLINGAR 26 L/s, 25dB (A)	Ø 100	
U2	ÚTSOGSVENTILL HVÍTUR MED LAUSRI KEILU & BRÆDIVARI TIL LOFTMAGNSSTILLINGAR 54 L/s, 25dB (A)	Ø 160	
U3	Yfirtraumast hvít með BL 40 L/s 25 dB (A)	400x100	Swegon LTab eða sambærileg

ALLIR ÖMERTIR STOKKAR ERU ERU Ø100 mm SPIRÓ  
OP YFIR ALLAR GEYMSLUHURDIR

#### LOFTSTOKKAR OG TENGISTYKKI:

- STOKKAR OG TENGISTYKKI ERU YMIST SÍVALIR EDA FERKANTABIR  
- STOKKAR ERU ÚR GALV. STÁLPLÖTUM, LÁGMARKSBYKKT SEM HÉR SEGIR:





ÞVERMÁL EDA STÆRSTA HLIÐ < 300mm : ÞYKKT 0,63mm  
 ÞVERMÁL EDA STÆRSTA HLIÐ 301-750mm : ÞYKKT 0,8mm  
 ÞVERMÁL EDA STÆRSTA HLIÐ 751-1400mm : ÞYKKT 1,0mm  
 ÞVERMÁL EDA STÆRSTA HLIÐ 1401-2200mm : ÞYKKT 1,25mm  
 ÞVERMÁL EDA STÆRSTA HLIÐ >2200mm : ÞYKKT 1,5mm

- KERFI SKULU MINNST UPPFYLLA ÞÉTTLEIKAFLOKK B SKV. DS 447.  
 - ALLAR HLIÐAR Í KÖNTUÐUM STOKKUM SKAL STYRKJA MEÐ KROSSBROTI.  
 - STOKKAR SKULU HENGDIR Í STEYPU MEÐ 10mm SNITTEINUM OG MURBOLTUM.  
 - VIÐ ALLAR BRUNA- OG SPJALDLOKUR KOMI GAUMLÚGUR.  
 - FRÁGANGUR SKAL VERA Í SAMRÆMI VIÐ GILDANDI STABLA OG REGLUGERÐIR.

SL = STILLILOKA  
 ML = MÓTORLOKA  
 BL = BRUNALOKA  
 RL+BL  
 GL = GAUMLÚGA


HLLJÓÐGILDRA MEÐ 50mm EIN.  
 L=LENGD

#### SKÝRINGAR:

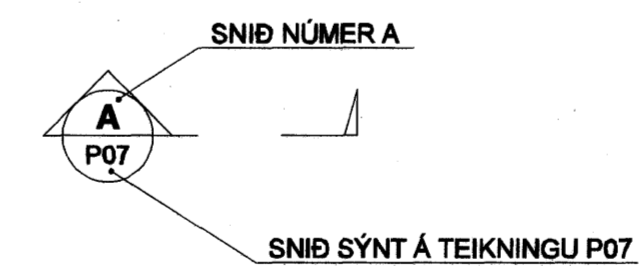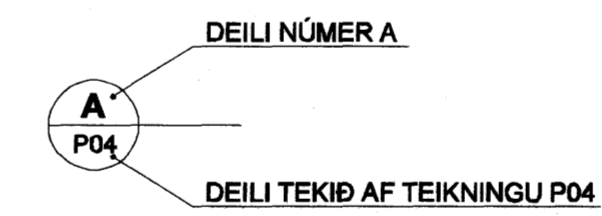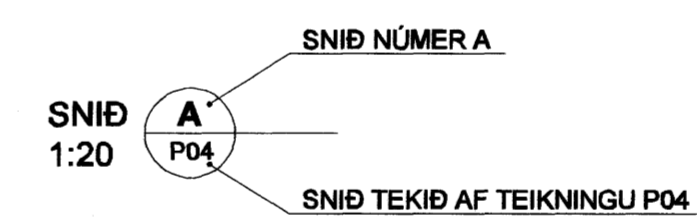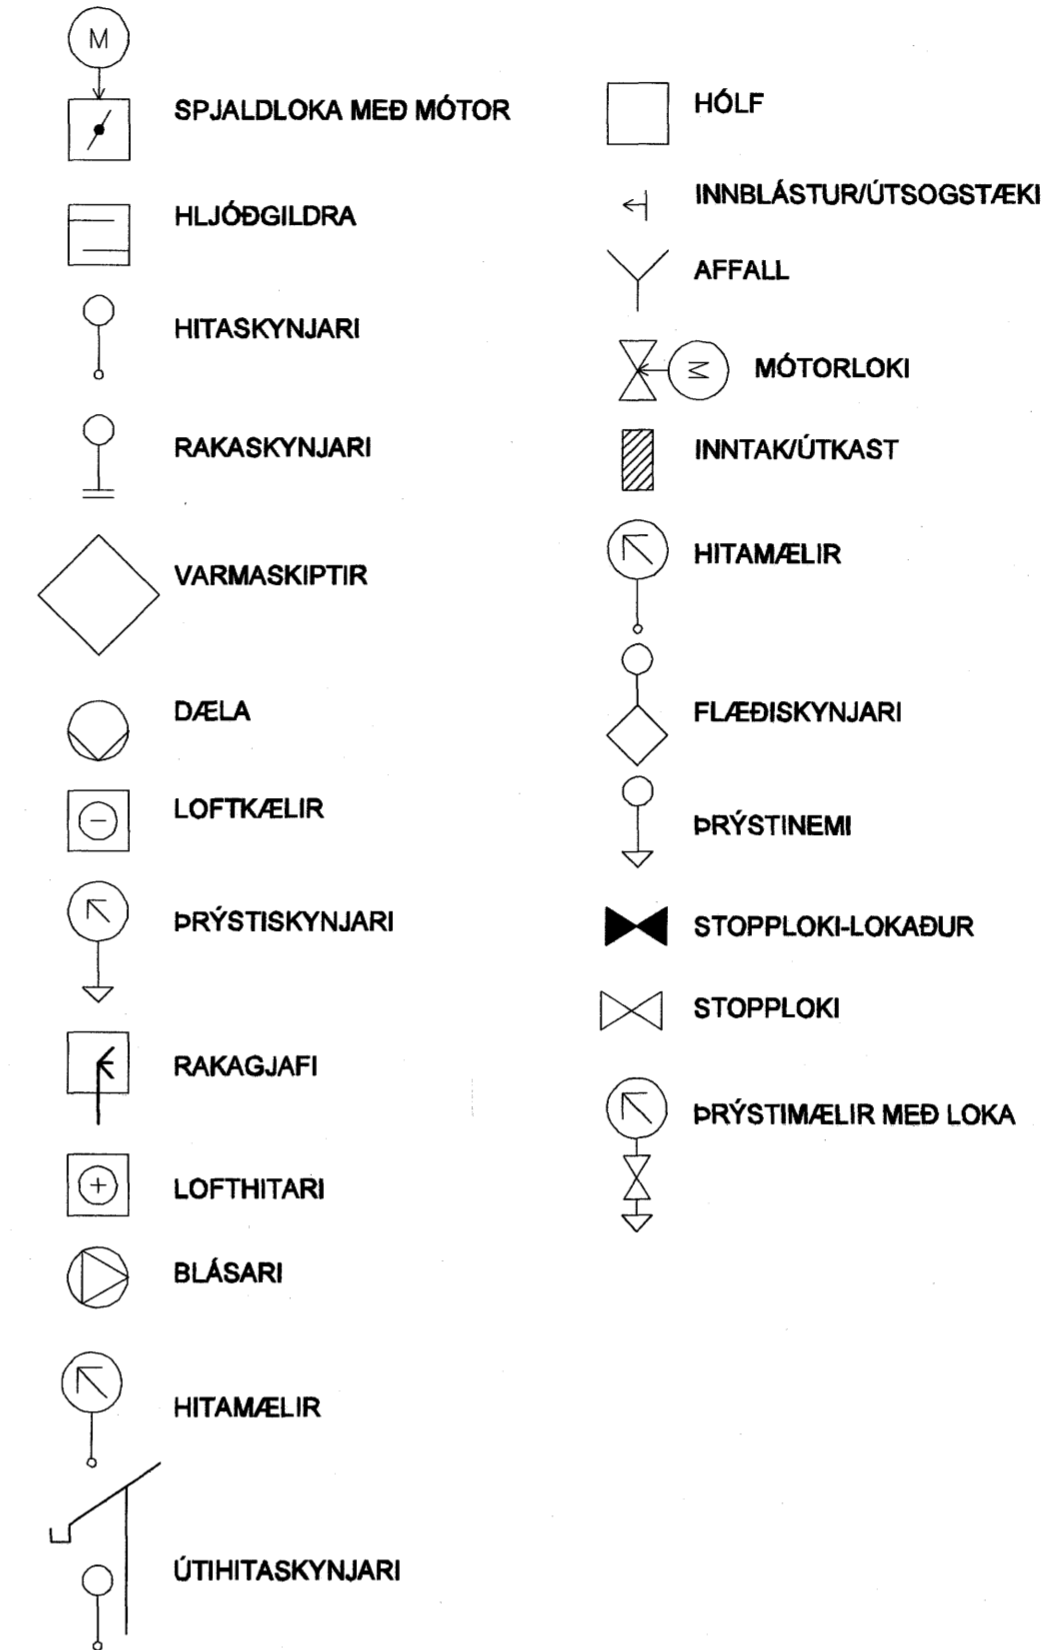


BREYTINGAR ERU TÁKNADAR MEÐ BÓKSTÓFUM A, B, C  
 O.S.FR.V. DREGIÐ VERÐUR SKÝ UTAN UM ALLAR  
 BREYTINGAR, SEM GERÐAR ERU Á MILLI ÚTGÁFA Á  
 HVERRI TEIKNINGU.

BREYTING NÚMÉR A OG  
 SVÆÐI Í BIÐSTÖÐU ERU  
 SÝND SEM

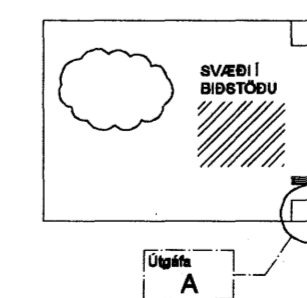

Samþykkt þann  
 18 JAN. 2008  
 Byggingulltrúinn í Hafnarfirði  
 F.h. Sigurbjartur Halldórsson

SKIPALÓN 16-20

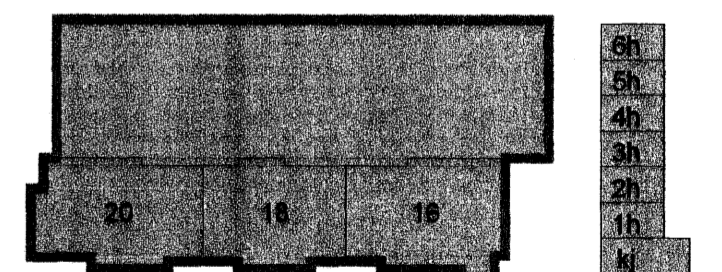

A 02.01.08 Bætt við teki PJK/SAS  
 Útg. Dags. Skýring Hannas/Virfaras

**VSB**

VERKFRÆÐISTOFA

BÆJARHRAUN 20 · 220 HAFNARFJÖRÐUR · KENNIT. 710796-2899  
 vsb@vsb.is · Sími 585 8600 · Fax 585 8610 · www.vsb.is

Aritun sérhönnuðar					
Sveinn Aki Sverrisson					
Verkefni: SKIPALÓN 16-20 HAFNARFIRÐI					
Verkefni: LOFTRÆSING ALMENNAR SKÝRINGAR					
Hannað	Teiknað	Yfirfarð	Kvaðið	Síða	
BL	BL	SÁS		/A1	-
Dags:	Verkefni	Teikning	Útgáfa		
13.06.2007	06729	L000	A		