


Brunaviðvörðunarkerfi

Viðurkennt rásatengt brunaviðvörðunarkerfi verður í öllu húsinu skv. reglum Brunamálastofnunar og ÍSTEN54. Kerfið verður tengt viðurkenndri vaktstöð. Stjórnstöð verður í anddyri hvers hluta.

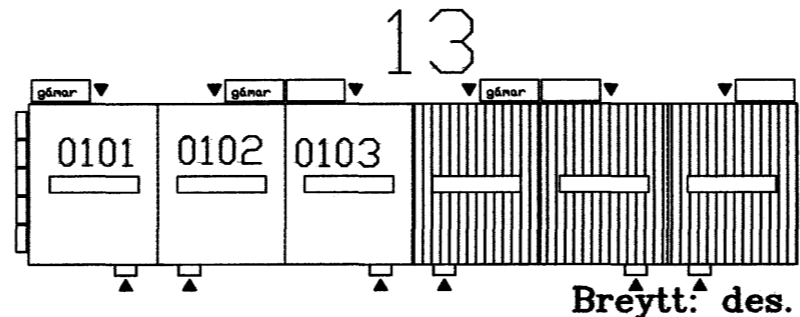

- Selhella 13, Hafnarfirði -		
Brunavörn á 1. hæð bil 0101-0102 og 0103		
Kvarði: 1:50	Dags: Júlí 2007	Verk nr.: 180707
Teiknað: SHD		Hannað: <i>[Signature]</i>
Hamraborg 20 A 200 Kópavogi		
Bls. 12 af 22		

13.12.07 *[Signature]*