


Kerfismynd - kerfi: 9

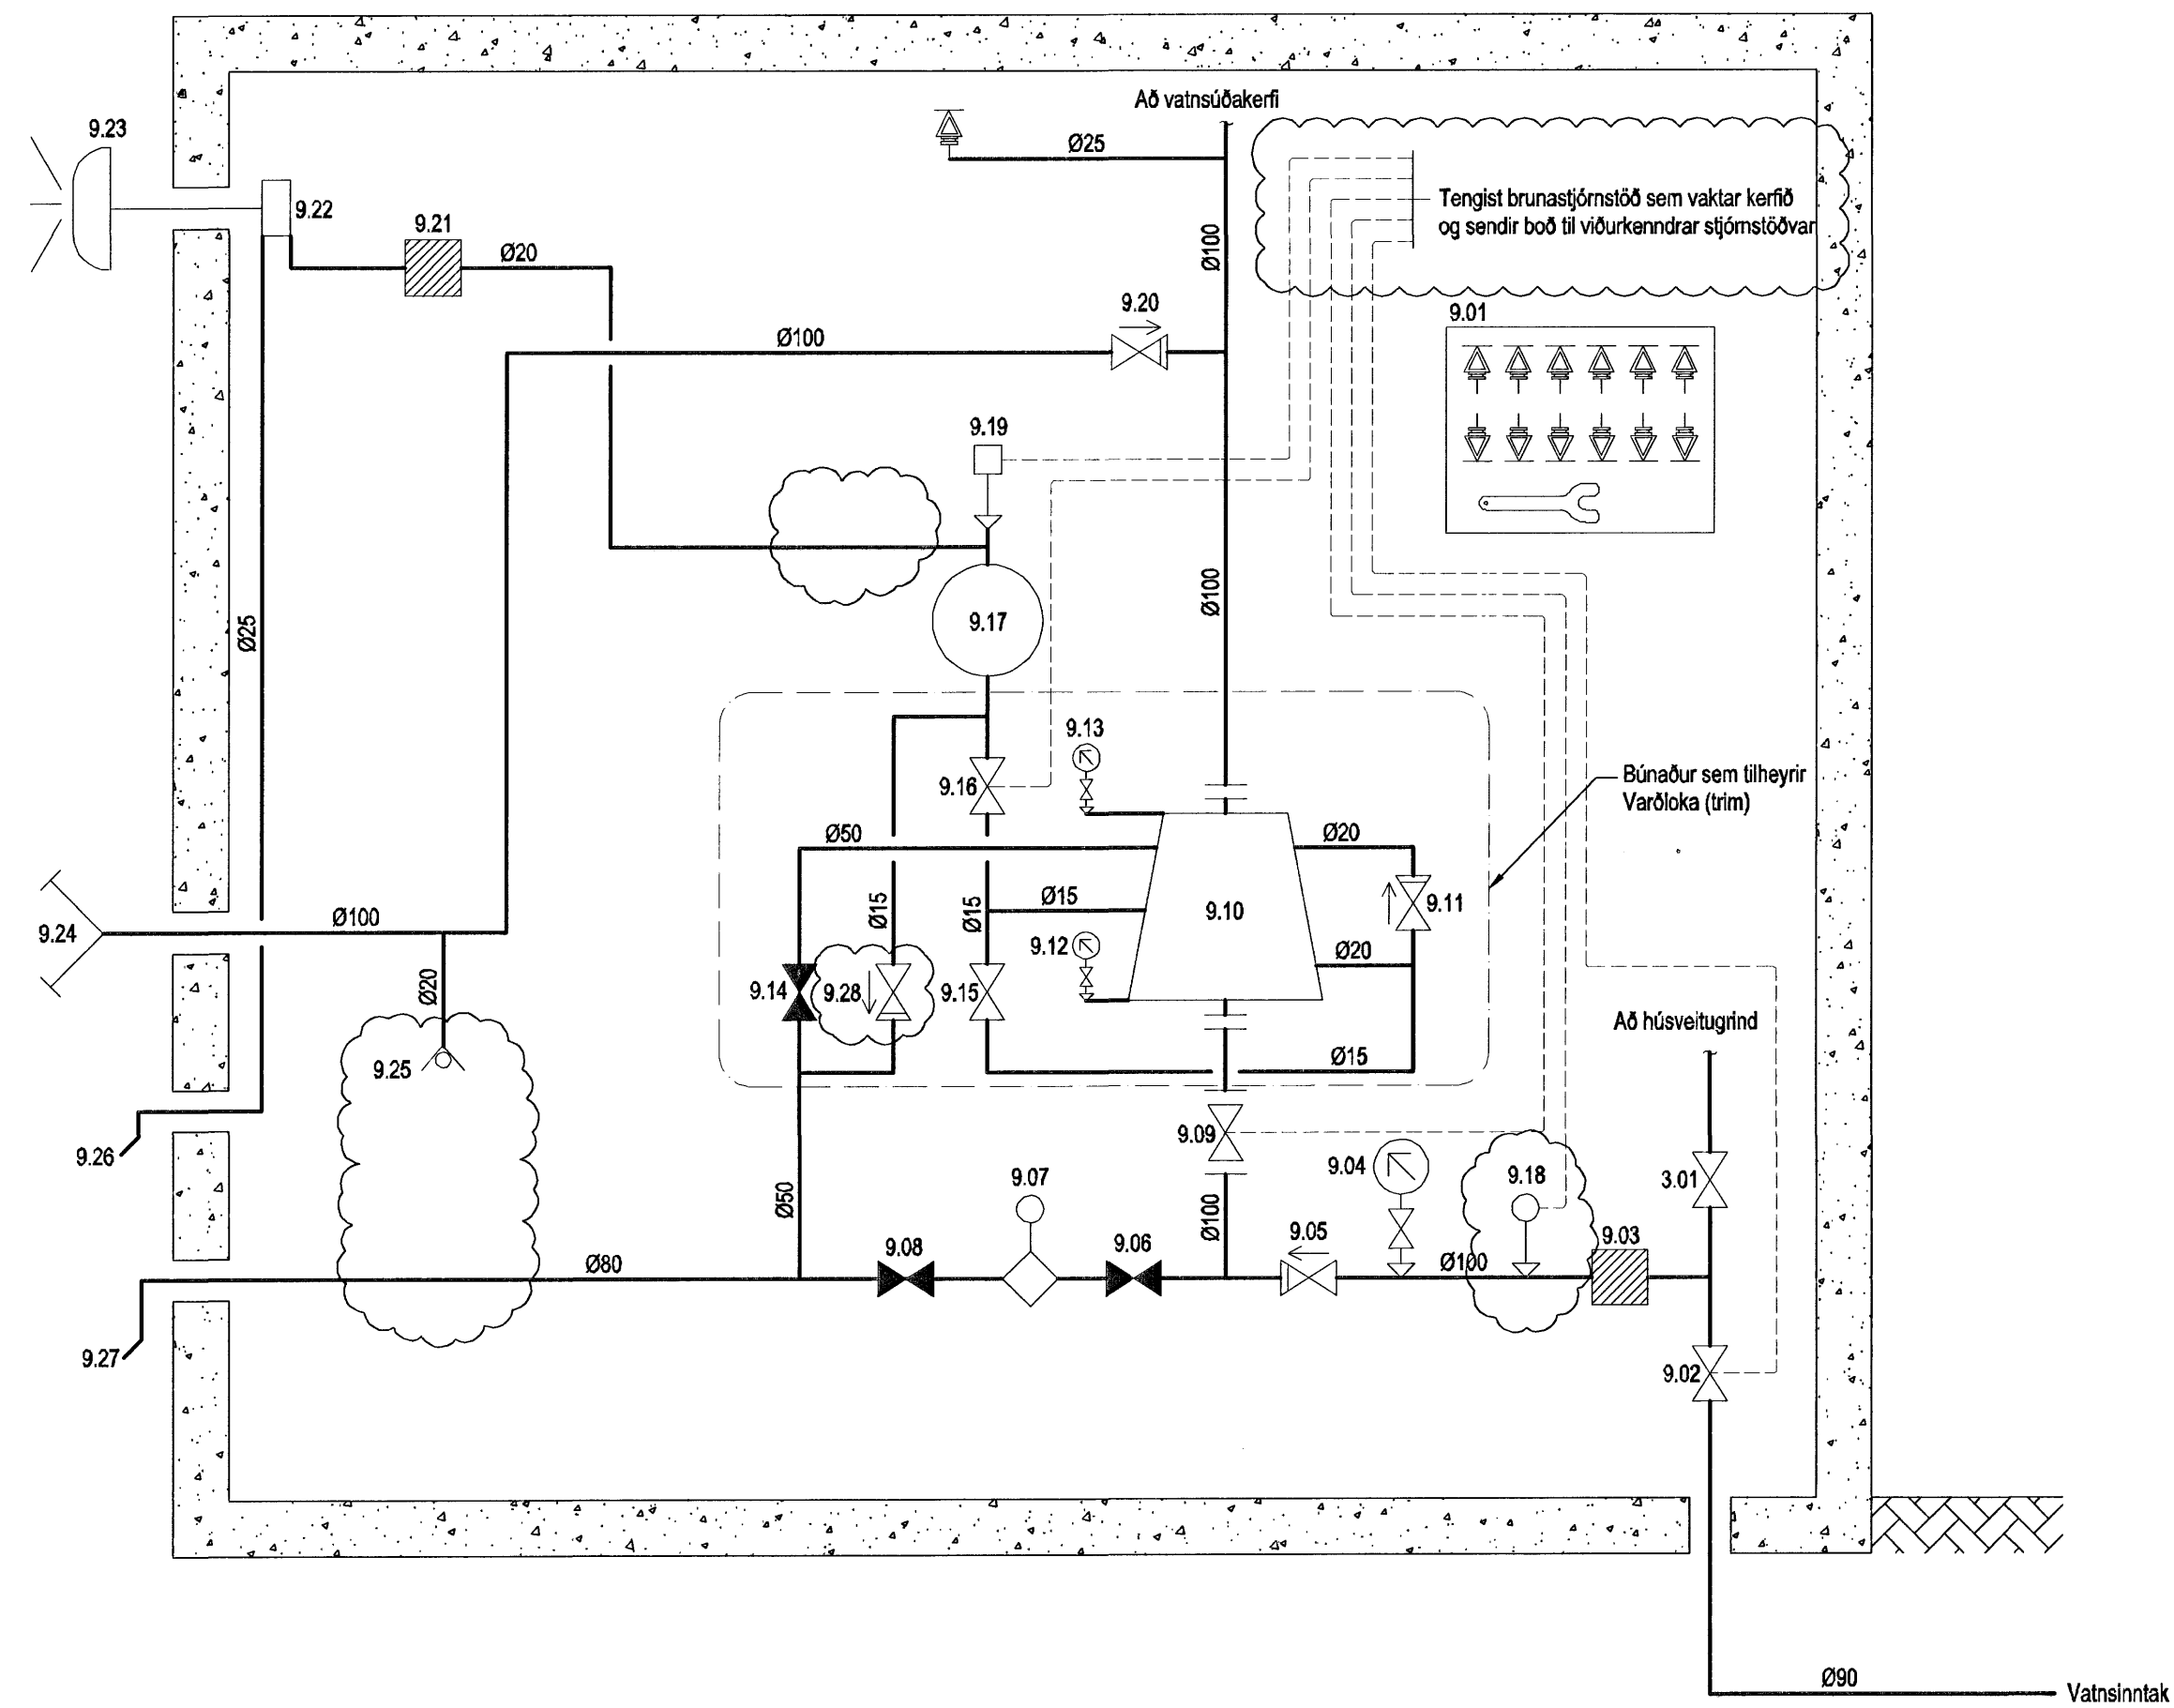


Tækjalisti

- 9.01 Skápur fyrir varaúðastúla og verkfag
- 9.02 Inntakslöki Ø100 með stöðurofa (tengdur brunavöðunarkerfi)
- 9.03 Cról sífa, 8-10 mm mósvar
- 9.04 Þrýstmælir [A]
- 9.05 Einstakluði Ø100
- 9.06 Stoppikli Ø80
- 9.07 Rennismælir, mælisvið 300-1000 L/mín
- 9.08 Stoppikli Ø80
- 9.09 Spindilöki Ø100 með stöðuvík (tengdur brunavöðunarkerfi)
- 9.10 Varðloki Ø100
- 9.11 Einstakluði Ø20
- 9.12 Þrýstmælir [B]
- 9.13 Þrýstmælir [C]
- 9.14 Stoppikli Ø50 (prufulöki)
- 9.15 Stoppikli Ø15
- 9.16 Stoppikli Ø15 (tengdur brunavöðunarkerfi)
- 9.17 Jökunagáttur
- 9.18 Þrýstingur, gefur boð af stöðuþrýstingur fer undir 80% af þrýstingi í rennismælingu (sjá teikn. P600) (tengdur brunavöðunarkerfi)
- 9.19 Þrýstingur (vaktröfl tengdur brunavöðunarkerfi)
- 9.20 Einstakluði Ø100
- 9.21 Vatnssía Ø20
- 9.22 Vatnsmótor fyrir vatnsþöllu
- 9.23 Vatnsdrifin víðvöðunarbátla
- 9.24 Hraðtengi (tvíburatengi f. slökkvilið)
- 9.25 Sjálfvirk tæming (ball-drip)
- 9.26 Afal frá vatnsmótor
- 9.27 Afal frá prufustöð og rennismæli
- 9.28 Einstakluði Ø15
- 3.01 Stoppikli Ø32

ELDVARNAÞJÓNUSTAN ehf.
 Astrvaldur Eiríksson
 Yfirfarið
 22 SEPT. 2006
 An athugasemda
 Með athugas dags. 22.09.06
 Undirskrift

REYKJAVÍKURVEGUR 74

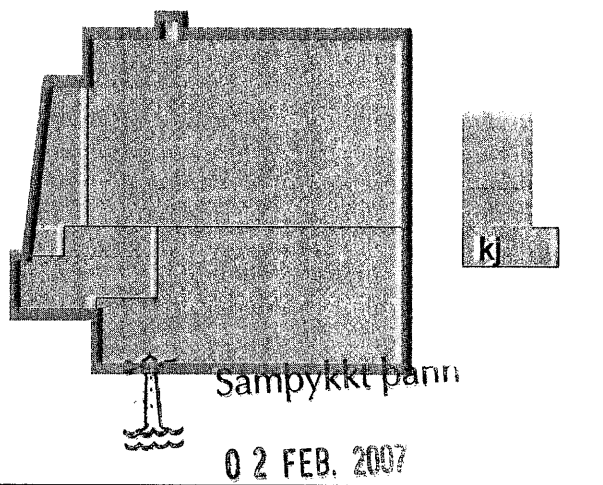

Byggingafulltrúinn í Hafnarfirði
 F.h. Sigurbjartur Halldórsson

A 21.09.2006 Tengingar við brunavöðunarkerfi o.t. BS / SÁS
 Úg. Dags. Skýring Hannad/Yfirfarið

50 071070-5067 **VSB**
 VERKFRÆÐISTOFA

BÆJARHRAUN 20 - 220 HAFNARFJÖRDUR - KENNIT. 10796-2899
 vst@vsb.is Sími 585 9600 Fax 585 9610 www.vsb.is

Aflun sérhönnuður
 SVEINN AKI SVERRISSON Kt: 230855 5609

Verkefni
 REYKJAVÍKURVEGUR 74
 HAFNARFIRÐI

Verkhúsi
 LAGNIR
 VATNSÚÐALAGNIR
 KERFISMYND OG TÆKJALISTI

Hannad	Teiknað	Yfirfarið	Kvarði	/ A1	Síða
BS	BS	SÁS	-	-	-
Dags	Verkefni	Teikning	Útgáfa		
05.07.06	03796	P607	A		