


**ELDVARNAÐ-JÓNUSTAN ehf.**  
 Ástvaldur Eiríksson  
**Yfirfarið**  
 22 SEPT. 2006  
 An athugasemda  
 Með athugas. dags. 22.09.06  
 [Signature]

REYKJAVÍKURVEGUR 74

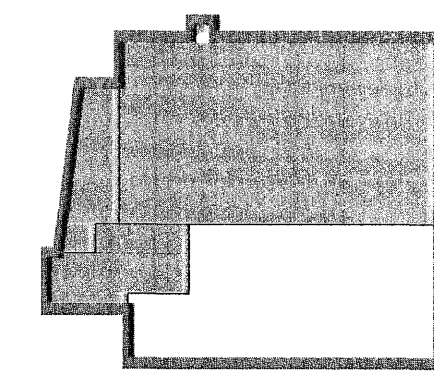

3h  
 2h  
 1h  
 kj

Samþykkt þann  
 02 FEB. 2007

Byggingafultrúinn í Hafnarfirði  
 F.H. Sigurbjartur Halldórsson

Úg. Dags. Skýring Hannað/Yfirfarið

30 071070-5069 **VSB**  
 VERKFRÆÐISTOFA

BÆJARHRAUN 20 · 220 HAFNARFJÖRDUR · KENNIT. 10796-2899  
 vsb@vsb.is · Sími 585 8600 · Fax 585 8610 · www.vsb.is

Aflum séðhöfundur  
 SVEINN ÁKI SVERRISSON Kt: 230855 5609

Verkefni  
**REYKJAVÍKURVEGUR 74**  
**HAFNARFIRÐI**

Verkið  
**LAGNIR**  
**VATNSÚDALAGNIR**  
**RÜMMYND 1. HÆÐ**

Hannað	Teiknað	Yfirfarið	Kvaði	Síða
BS	BS	SÁS	1:50	/ A1
Dags	Verkefni	Teikning	Útgáfa	
12.06.2006	03796	P605	-	