


- ⊙ Ú₁ = NIÐURVÍSANDI ÚÐAHAUSAR
- ⊙ Ú₂ = UPPVÍSANDI ÚÐAHAUSAR FYRIR OFAN KERFISLOFT
- Ú₃ = VEGGÚÐARAR

ELDVARNAÐ-JÓHANNASTAN ehf.
 Ástvaldur Eiríksson
 Yfirfarið
 22. SEPT. 2006
 An athugasemda
 Með athugas. dags. 22.09.06

REYKJAVÍKURVEGUR 74

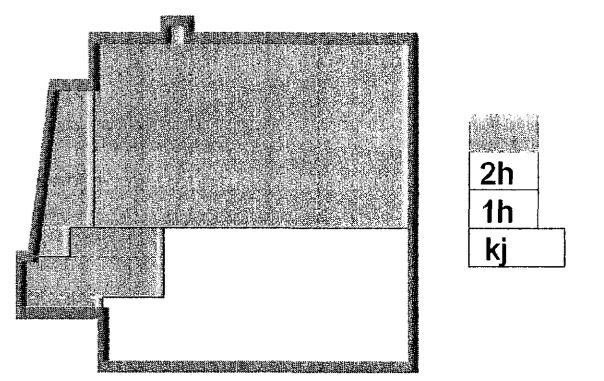

Samþykkt þann

02. FEB. 2007

Byggingafulltrúinn í Hafnarfirði
 F.h. Sigurbjartur Halldórsson

Útg. Dags. Skýring Hanna Yfirfarið

30 071070-5069 **VSB**
 VERKFRÆÐISTOFA

BÆJARHRAUN 20 · 220 HAFNARFJÖRDUR · KENNIT. 110706-2899
 vsb@vsb.is · Sími 585 8600 · Fax 585 8610 · www.vsb.is

Aflun skráðgjafi SVEINN AKI SVERRISSON Kt: 230855 5609

Verkefni
 REYKJAVÍKURVEGUR 74
 HAFNARFIRÐI

Verkefni
 LAGNIR
 VATNSÚÐALAGNIR
 GRUNNMYND 3. HÆÐAR

Hannað	Telnað	Yfirfarið	Kvanti	/	Síða
BS	BS	SAS	1:50	/ A1	-
Dags	Verkefni	Telning	Útgáfa		
06.06.2006	03796	P604	-		