


- ⊙ Ú₁ = NIDURVÍSANDI ÚÐAHAUSAR
- ⊙ Ú₂ = UPPVÍSANDI ÚÐAHAUSAR FYRIR OFAN KERFISLOFT
- ⊗ Ú₃ = VEGGÚÐARAR

ELDVARNAÞJÓFUSTYAN ehf.
 Astvaldur Eiríksson
Yfirfarló
 22 SEPT. 2006
 An athugasemdir
 Með athugas.dags. 22.09.06

REYKJAVÍKURVEGUR 74

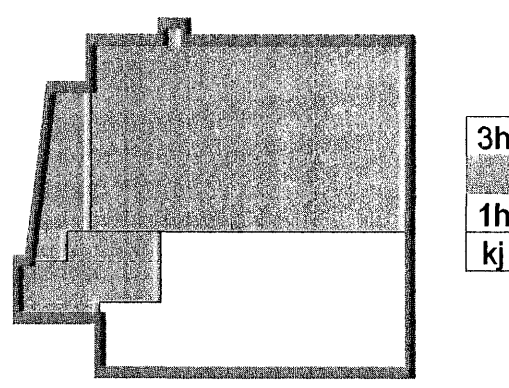

Samykkt þann
 02 FEB. 2007

Byggingafrúnn T Hafnarfirði
 F.h. Sigurbjartur Halldórs-son

Úlg. Dags. Skýring Hannafyrirfarð

50 071070-5069 **VSB**
 VERKFRÆÐISTOFA

BÆJARHRAUN 20 • 220 HAFNARFJÖRDUR • KENNIT. 10700-2809
 vsb@vsb.is • Sími 585 9600 • Fax 585 9610 • www.vsb.is

Aflinn stöðuvinnur
 SVEINN AKI SVERRISSON KL: 230855 5609

REYKJAVÍKURVEGUR 74
 HAFNARFIRÐI

Verkhau
 LAGNIR
 VATNSÚÐALAGNIR
 GRUNNMÝND 2. HÆÐAR

Hannab	Teiknad	Yfirfarð	Kvartí	/ A1	Síða
BS	BS	SAS	1:50		-
Dags	Verkefni	Teikning	Útgáfa		
06.06.2006	03796	P603	-		

V:\2006\03796\03796-REYKJAVIKURVEGUR_74\Skemur\A\03796-P603.dwg