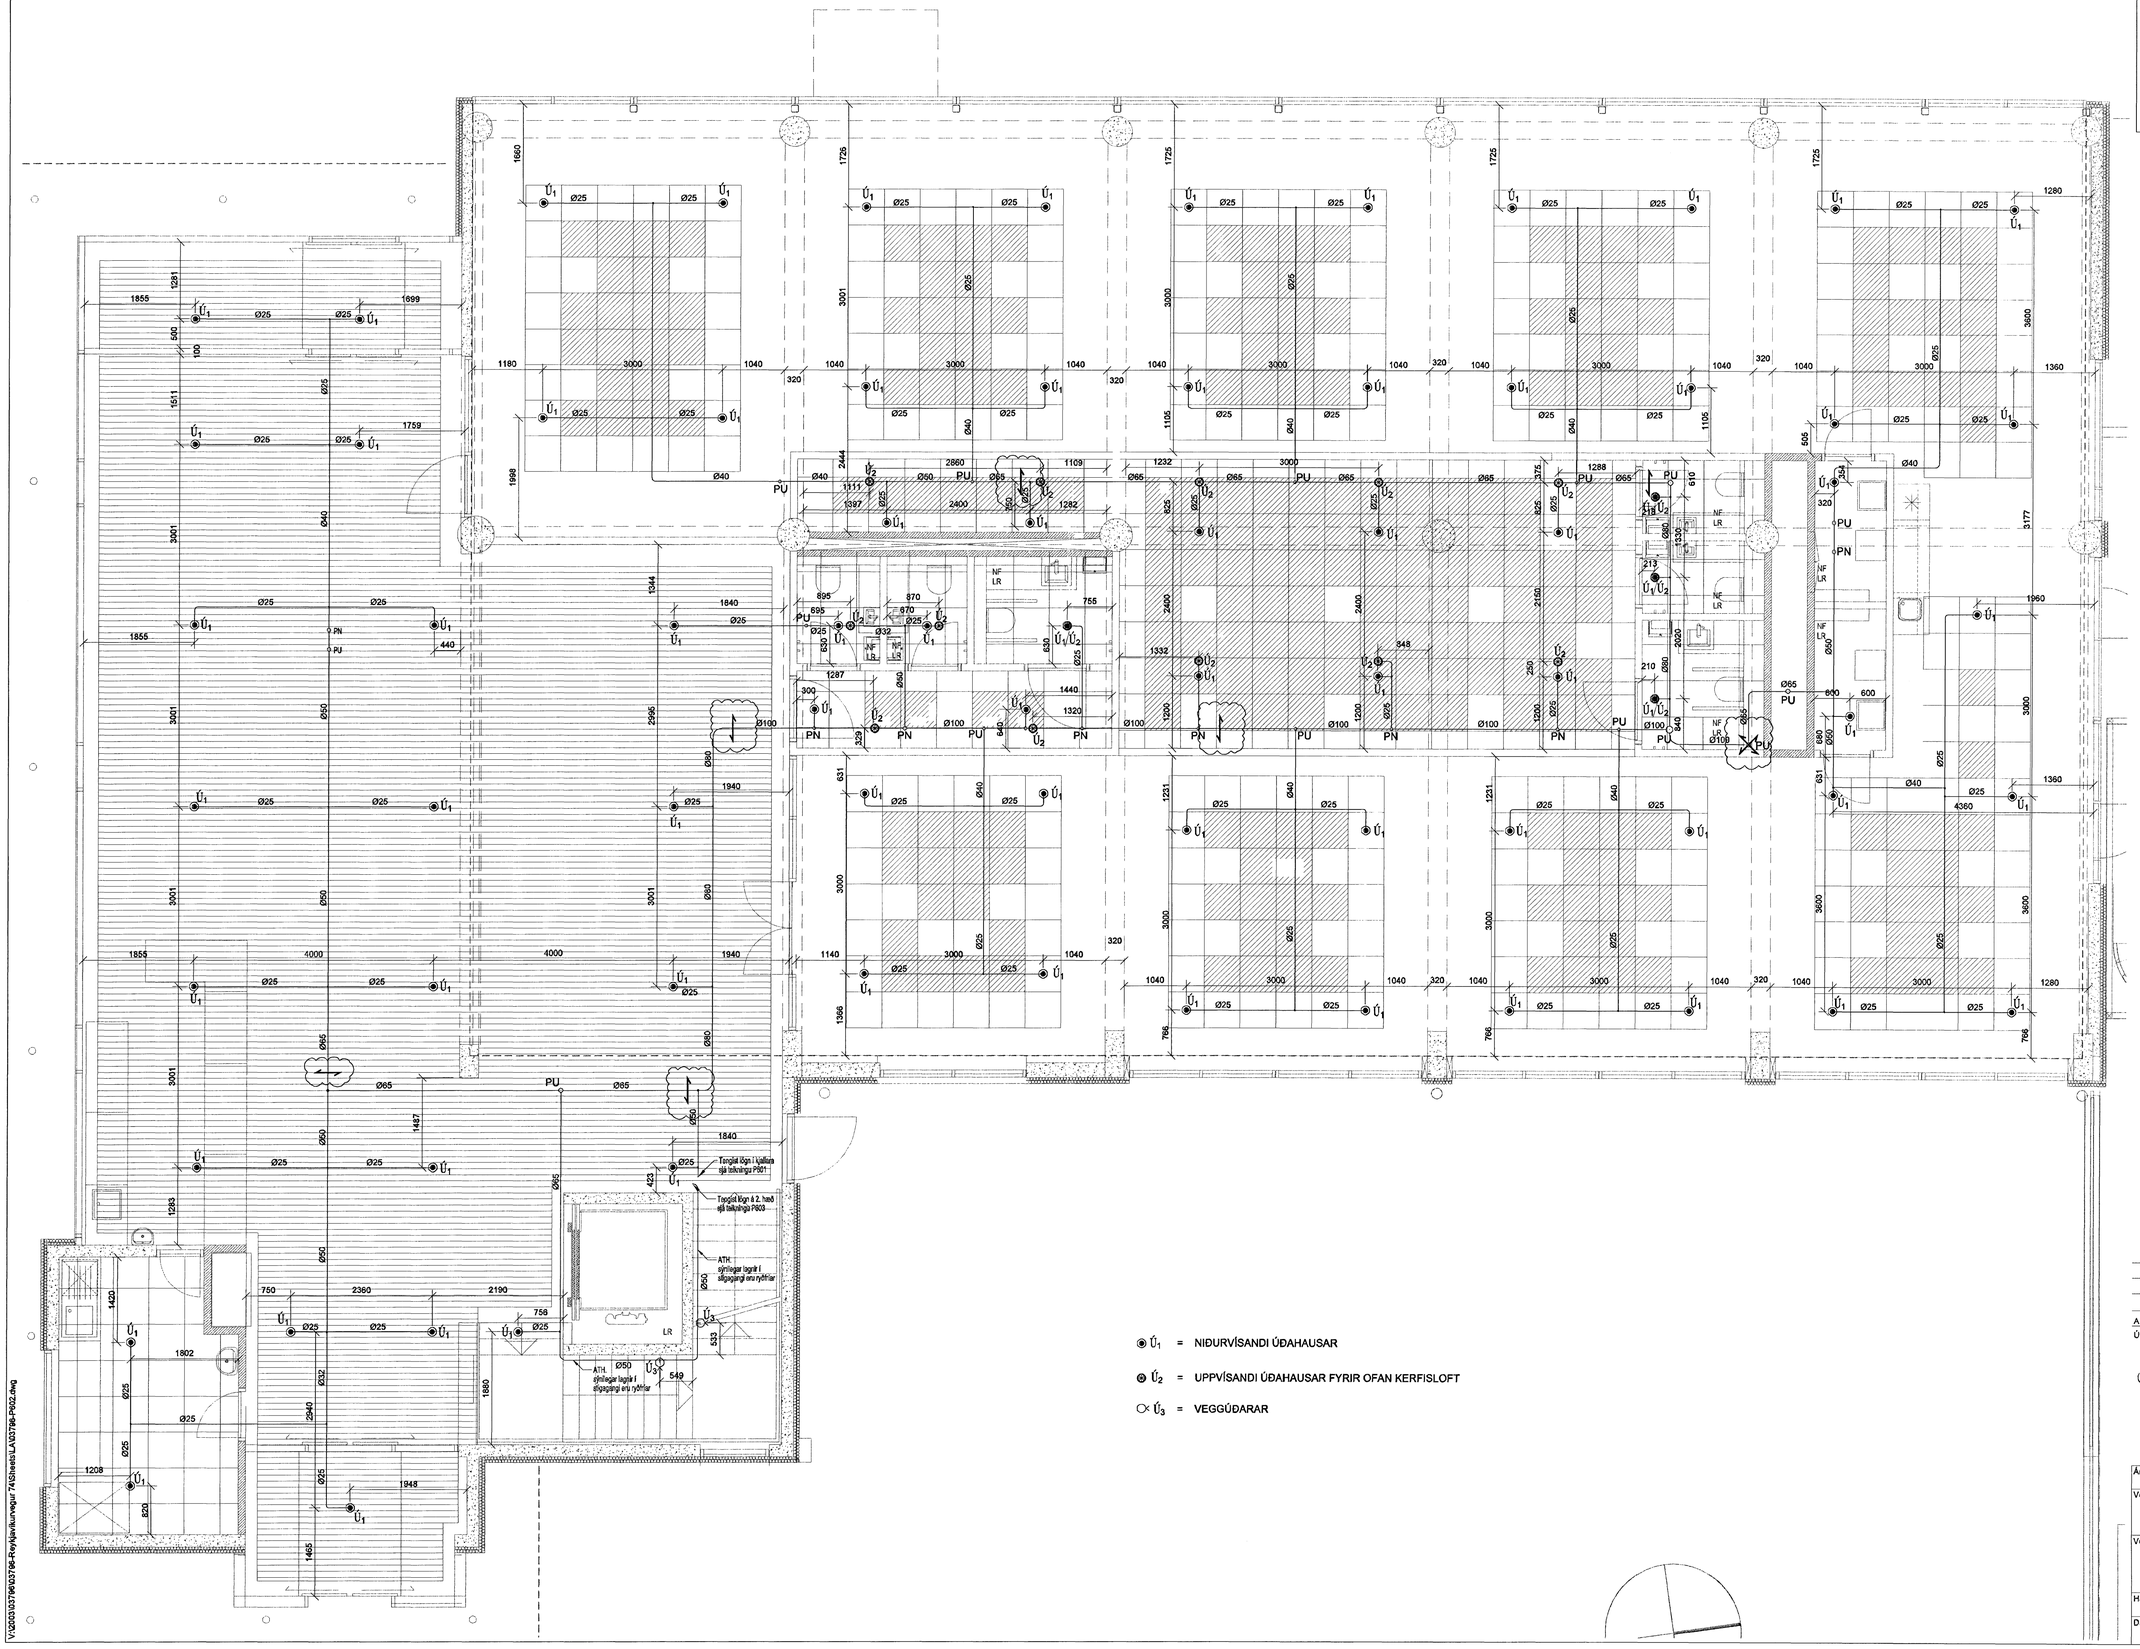

◉ Ú1 = NIÐURVÍSANDI ÚÐAHAUSAR

⊙ Ú2 = UPPVÍSANDI ÚÐAHAUSAR FYRIR OFAN KERFISLOFT

○ Ú3 = VEGGÚÐARAR

ELDVARNAÞJÓNUSTAN ehf.
Ástvaldur Eiríksson
Yfirfarið
22 SEPT. 2006
Án athugasemda
Með athugas.dags. 22.09.06

REYKJAVÍKURVEGUR 74

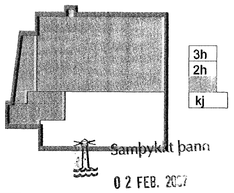

Samþykkt þann
02 FEB. 2007
Byggingafulltrúinn í Hafnarfirði
F.h. Sigurbjartur Halldórsson

Útg.	Dags.	Skýring	Hannað/Yfirfarið
A	05.07.06	Jarðskjálftafestingar	BS/SÁS

50 071070-5069 VSB

VERKFRÆÐISTOFA

BÆJARHRAUN 20 · 220 HAFNARFJÖRÐUR · KENNIT. 710796-2899
vsb@vsb.is · Sími 585 8600 · Fax 585 8610 · www.vsb.is

Áritun sérhönnuðar
SVEINN ÁKI SVERRISSON Kt: 230855 5609

Verkheiti
REYKJAVÍKURVEGUR 74
HAFNARFIRÐI

Verkhluti
LAGNIR
VATNSÚÐALAGNIR
GRUNNMYND 1. HÆÐAR

Hannað	Teiknað	Yfirfarið	Kvarði	Síða
BS	BS	SÁS	1:50 / A1	-

Dags.	Verkefni	Teikning	Útgáfa
06.06.2006	03796	P602	A

V:\2003\03796\03796-Reykjavíkurvegur 74\Sheets\LA\03796-P602.dwg