
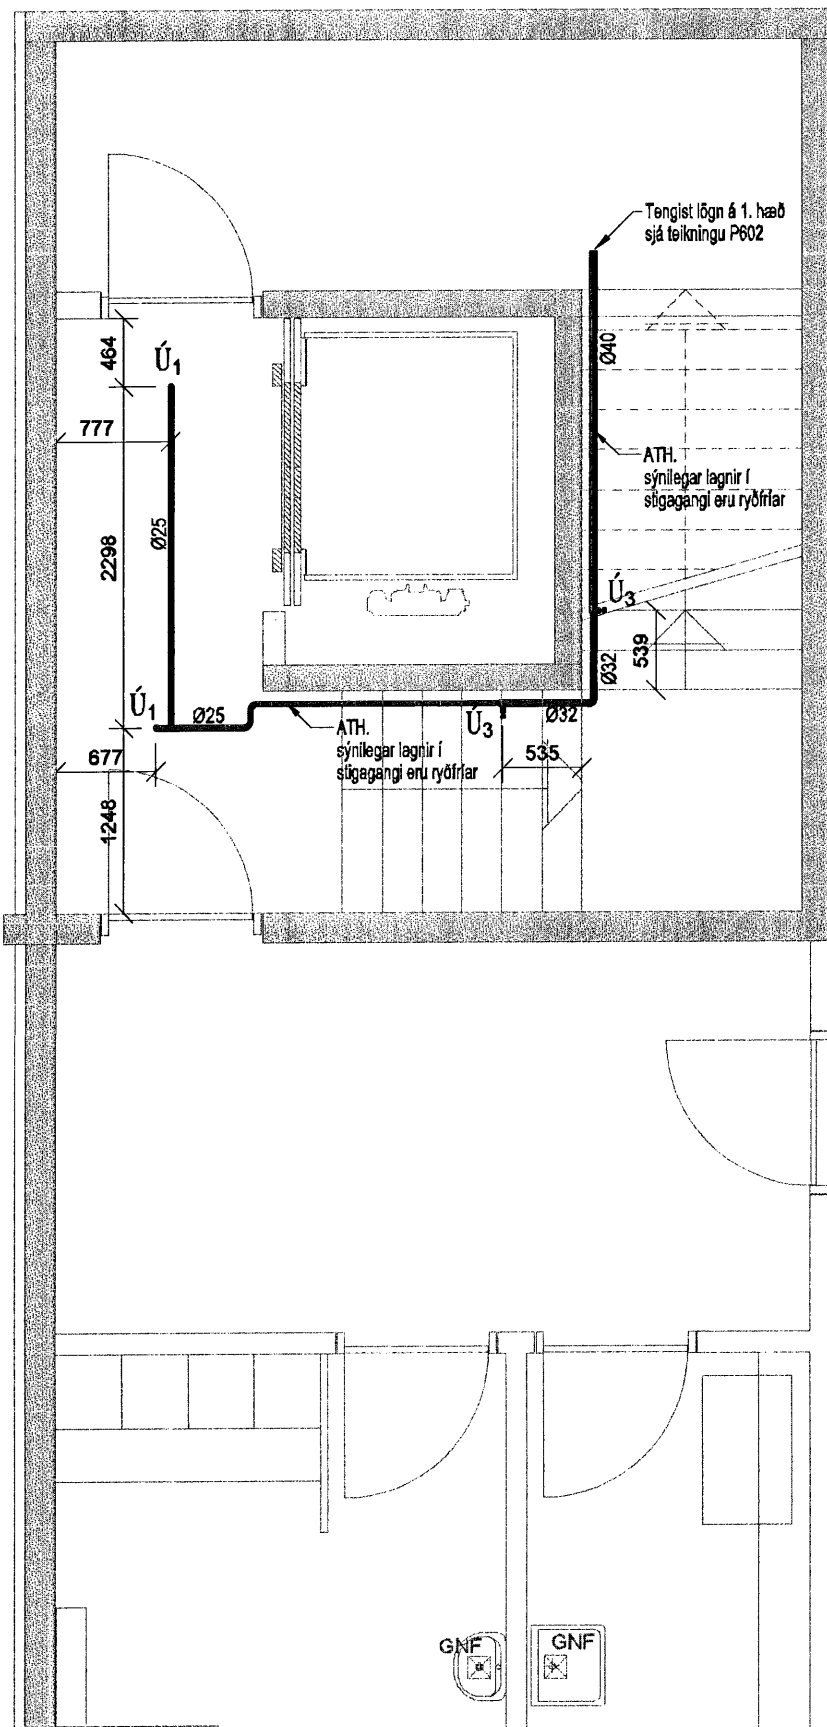



RÚMMYND 1:20

- ⊙ Ú₁ = NIÐURVÍSANDI ÚÐAHAUSAR
- ⊙ Ú₂ = UPPIVÍSANDI ÚÐAHAUSAR FYRIR OFAN KERFISLOFT
- ⊗ Ú₃ = VEGGÚÐARAR

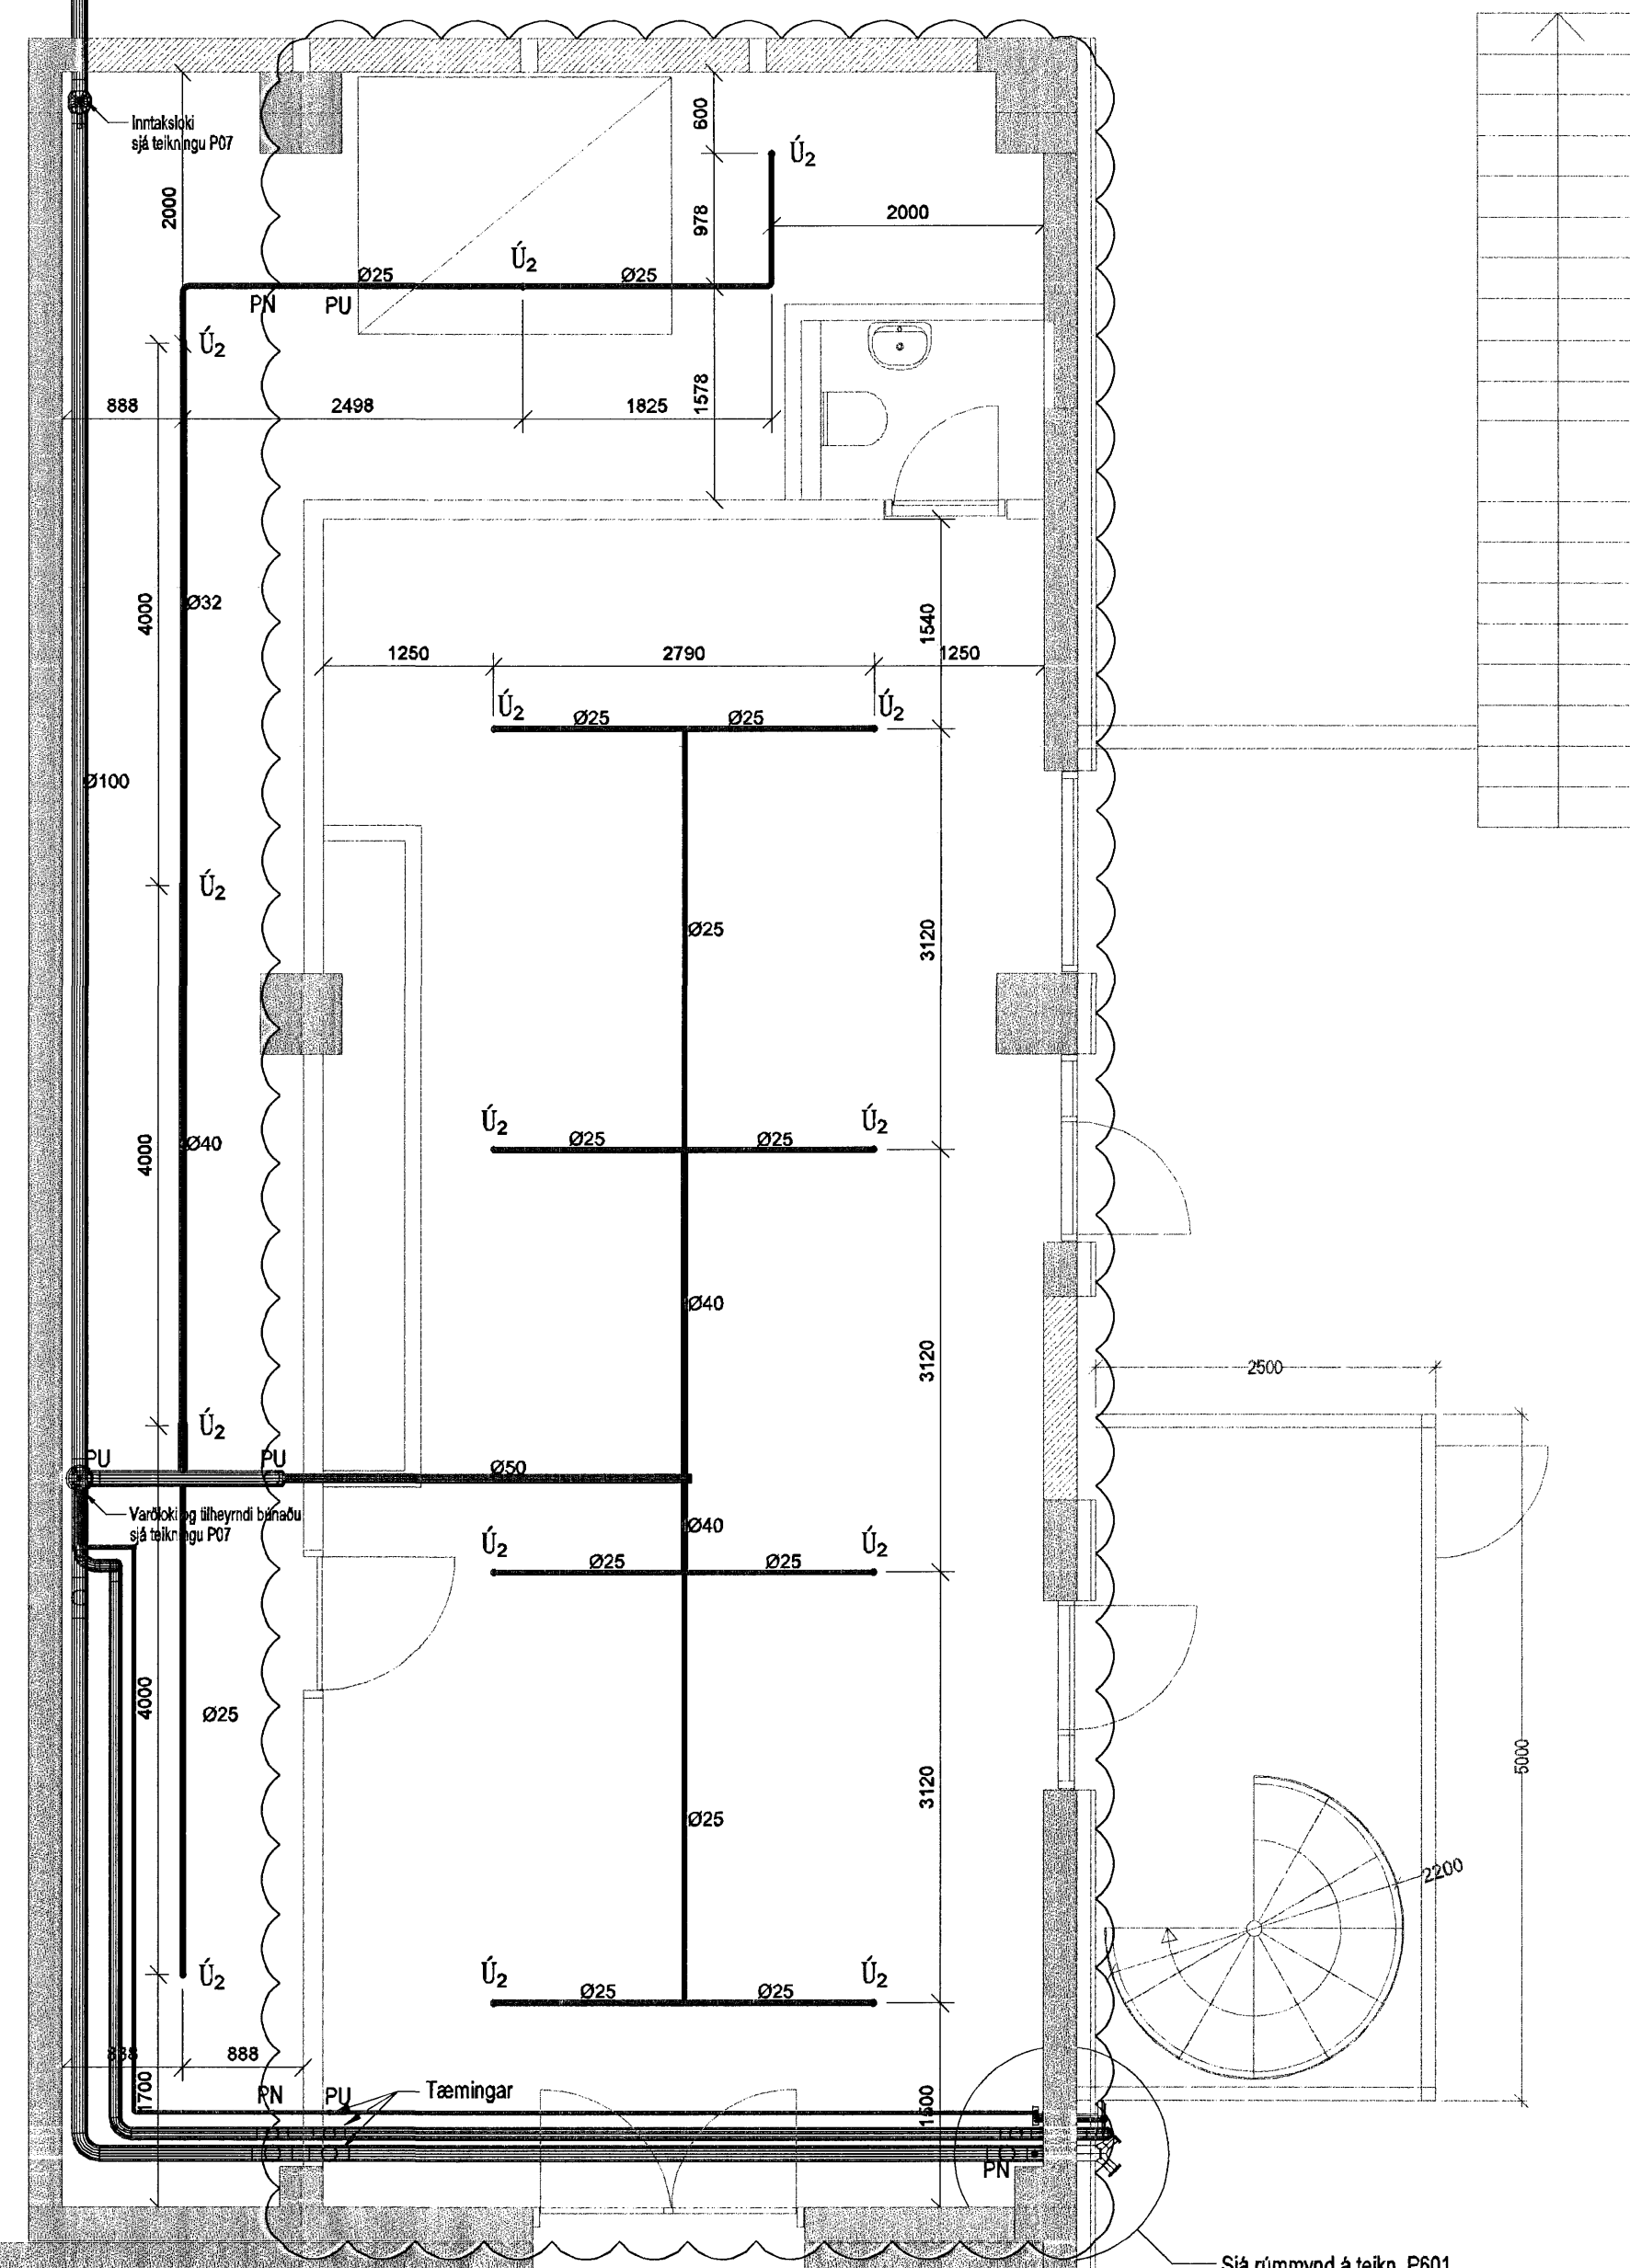

ELDVARNARÞJÓUSTAN ehf.
 Ástvaldur Eiríksson
 Yfirfarir
 22. SEPT. 2005
 An athugasemdir
 Með athugas. dags. 22.9.06

REYKJAVÍKURVEGUR 74

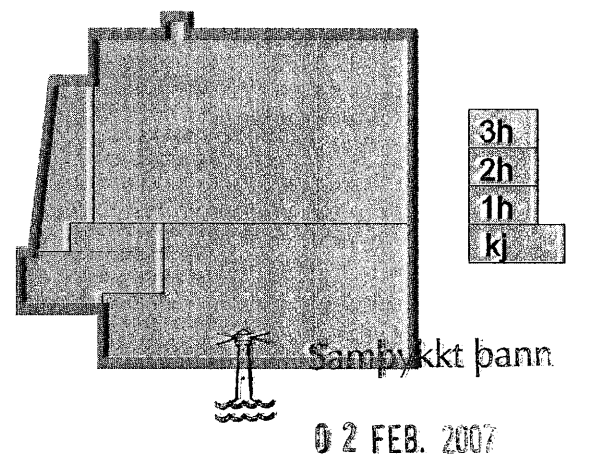

Byggingafultrúinn í Hafnarfirði
 F.h. Sigurbjartur Hallgrímsson

B 22.09.08 Bætt við úðastúrum í kjallara BS / SÁS
 A 05.07.08 Vatnsþjolla, tvíburatengi o.fl. bætt við kerfi BS / SÁS
 Úlg. Dags. Skýring Hanna Yfirfarir

50 071070-0069 **VSB**
 VERKFRÆÐISTOFA

BÆJARHRAUN 20 • 220 HAFNARFJÖRDUR • KENNIT. 10790-2899
 vsb@vsb.is • Sími 585 9600 • Fax 585 9610 • www.vsb.is

Álfum séðmönnum
 SVEINN AKI SVERRISSON Kt: 230855 5606

Verkið
REYKJAVÍKURVEGUR 74
HAFNARFIRÐI

Verkið er
LAGNIR
VATNSÚÐALAGNIR
GRUNNMÝND KJALLARA OG RÚMMYND

Hannóð	Teiknað	Yfirfarir	Kvarði	Síða
BS	BS	SÁS	1:50/1:20	/ A1
Dags	Verkefni	Teikning	Útgáfa	
06.06.2006	03796	P601	B	

V:\2005\03796\03796-Reykjavíkuregur\4\Sheets\LA03796 P601.dwg