




Snið D

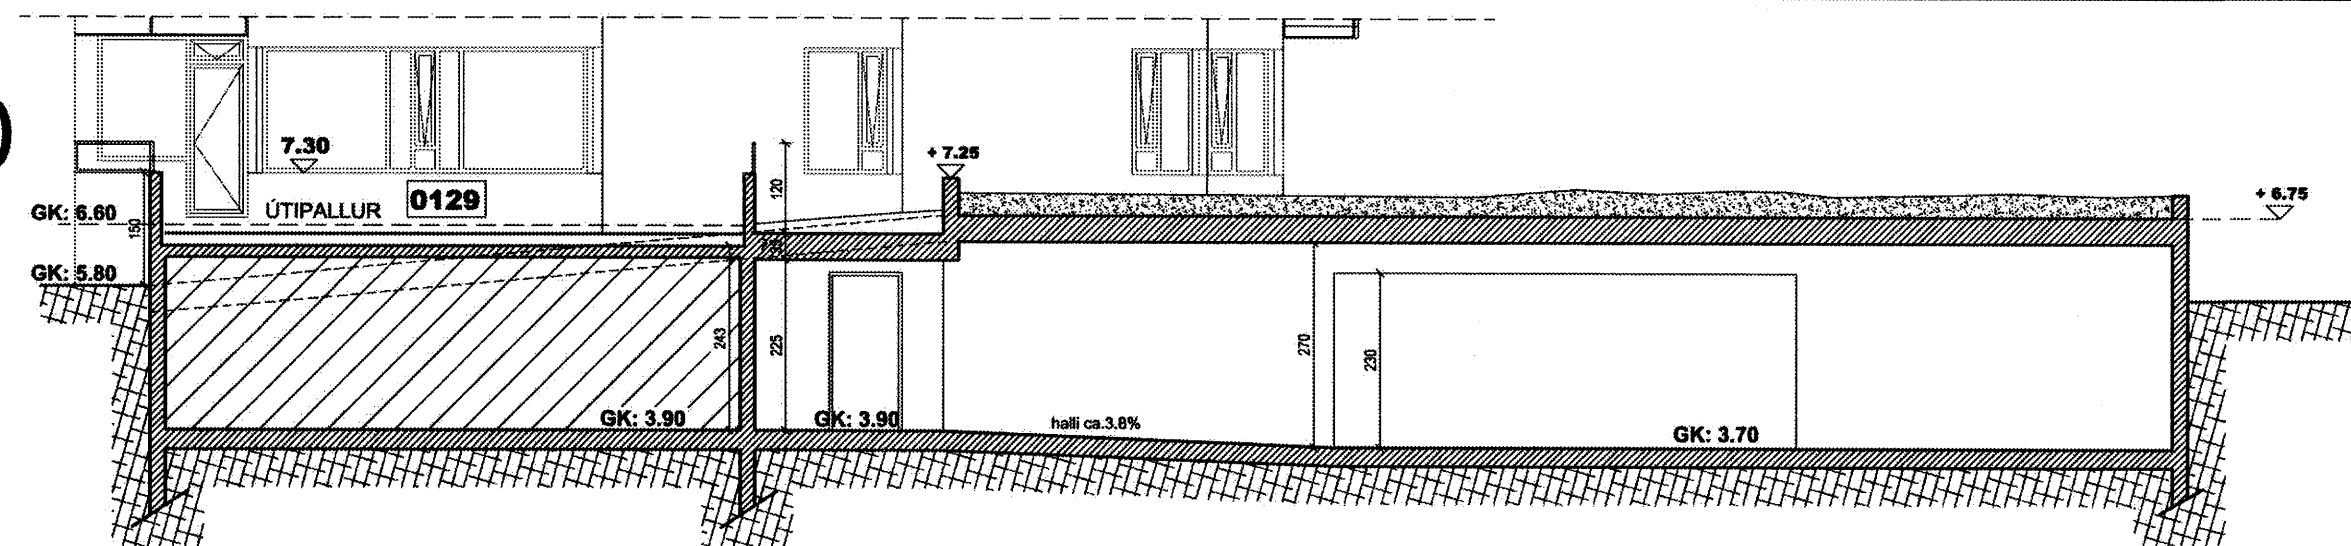



Snið E

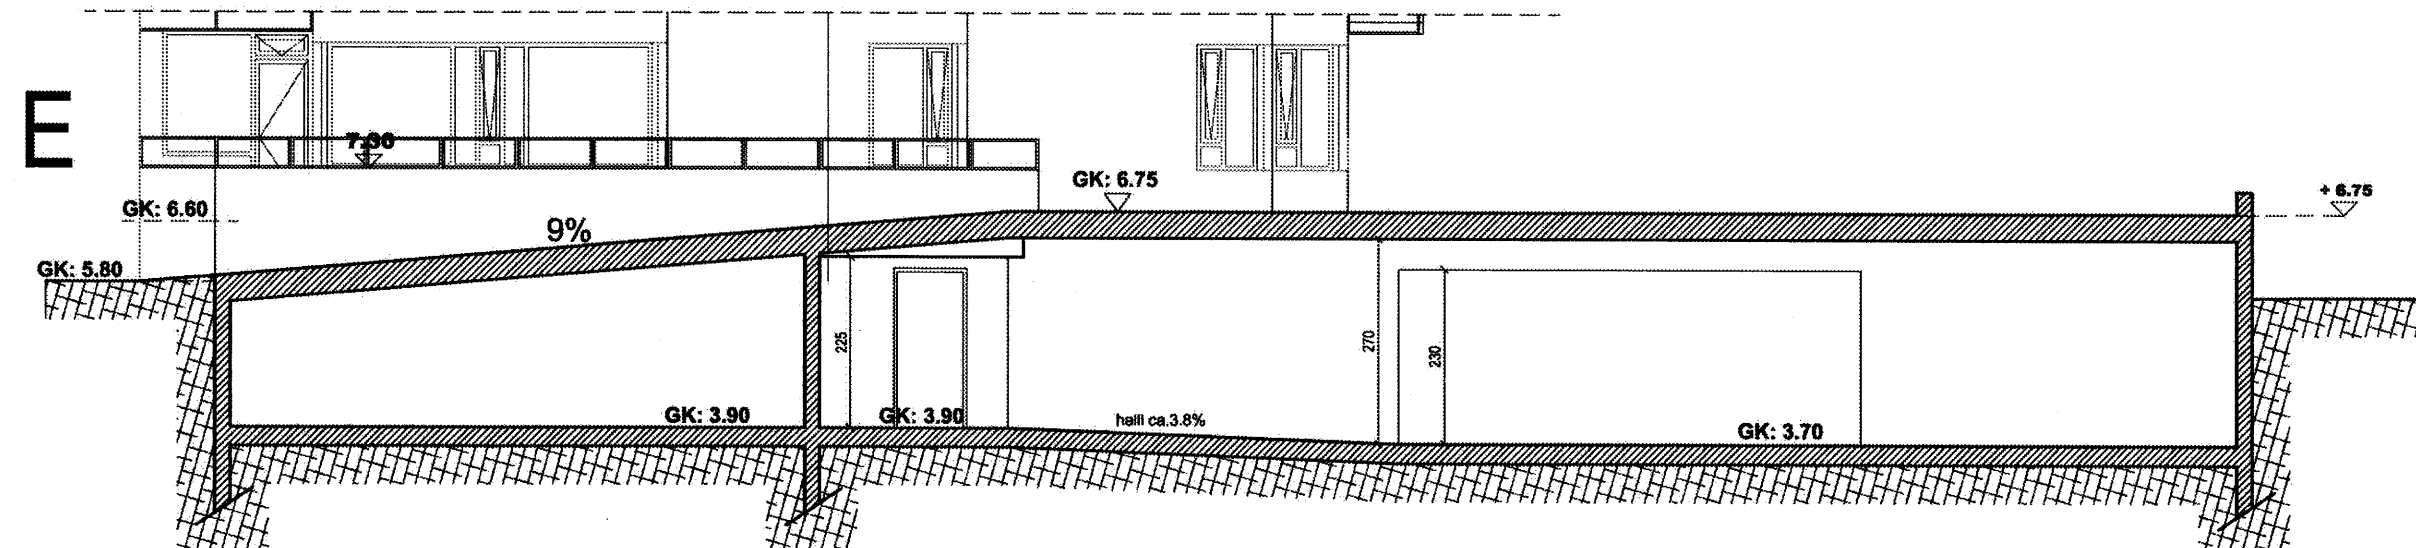

Snið F

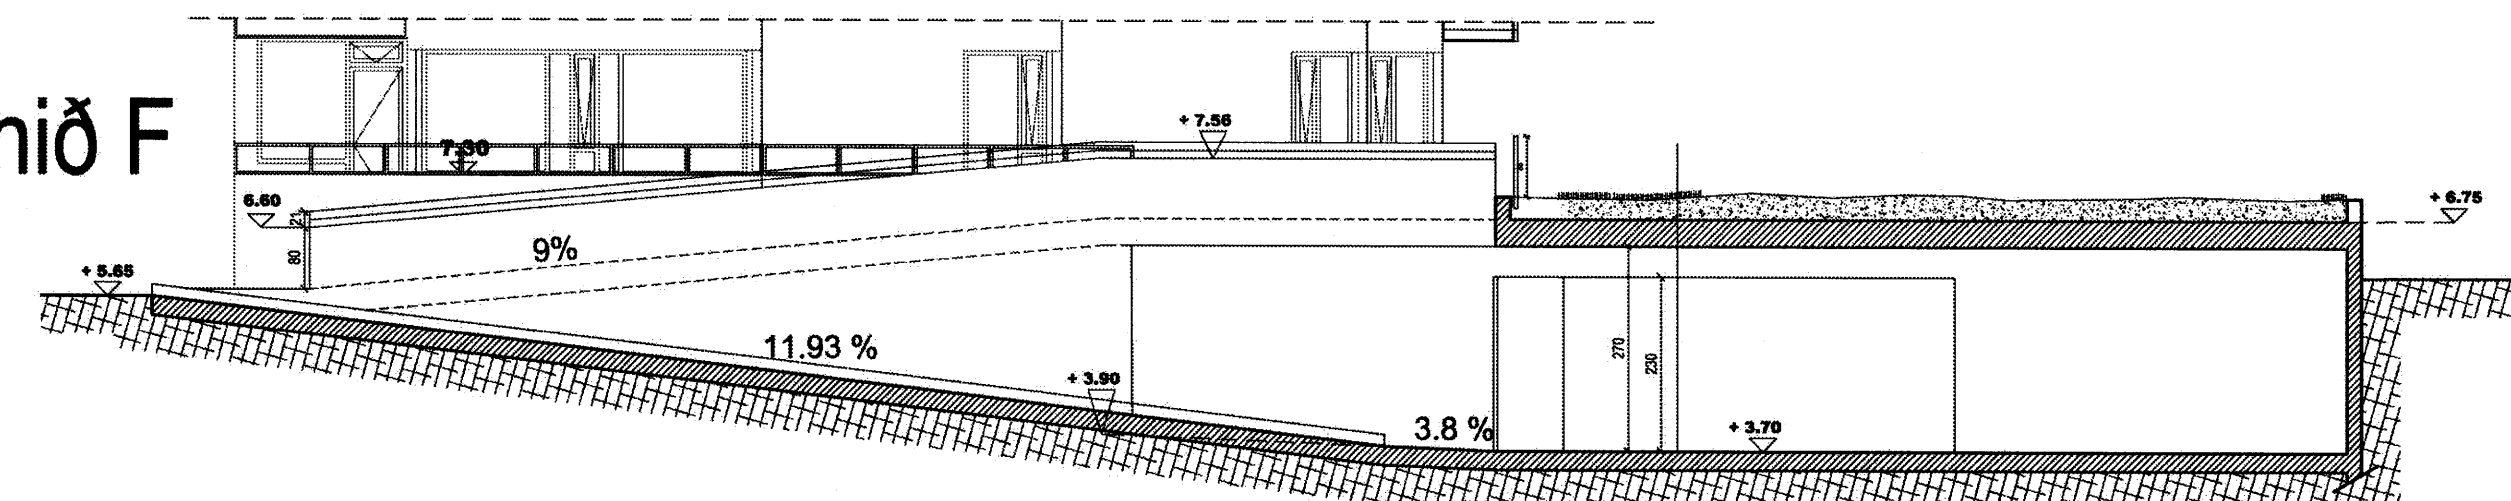

Snið J

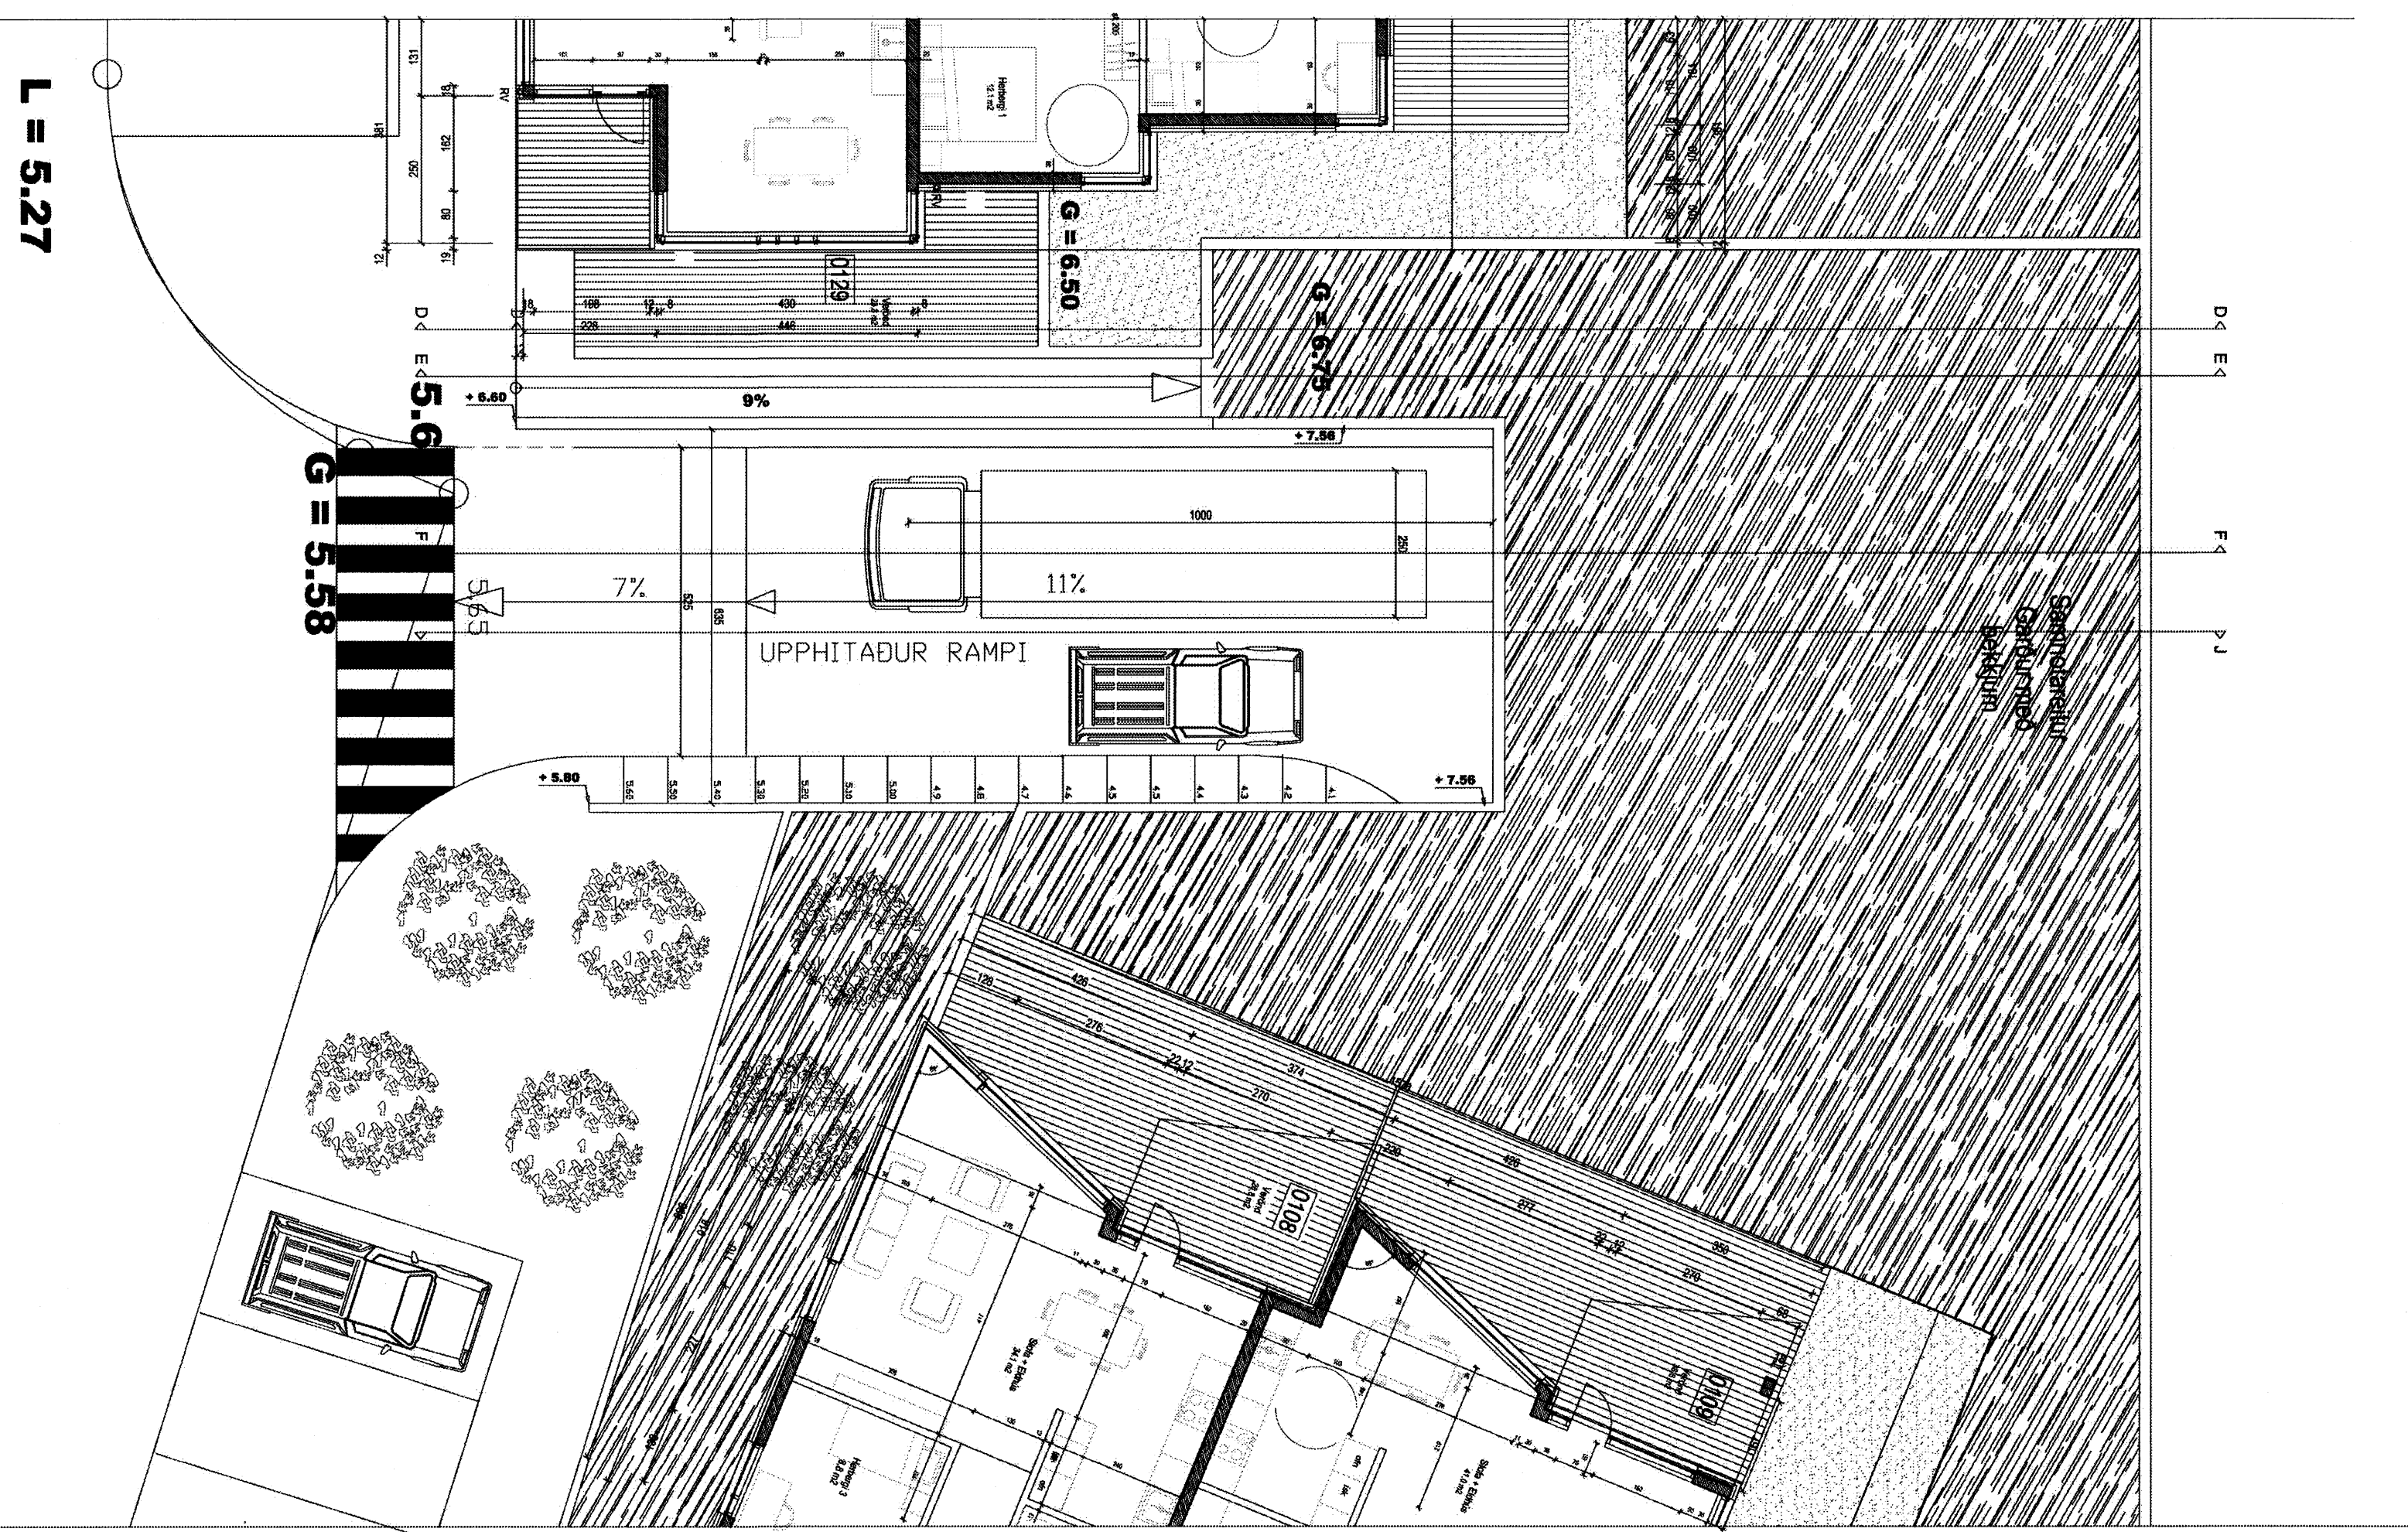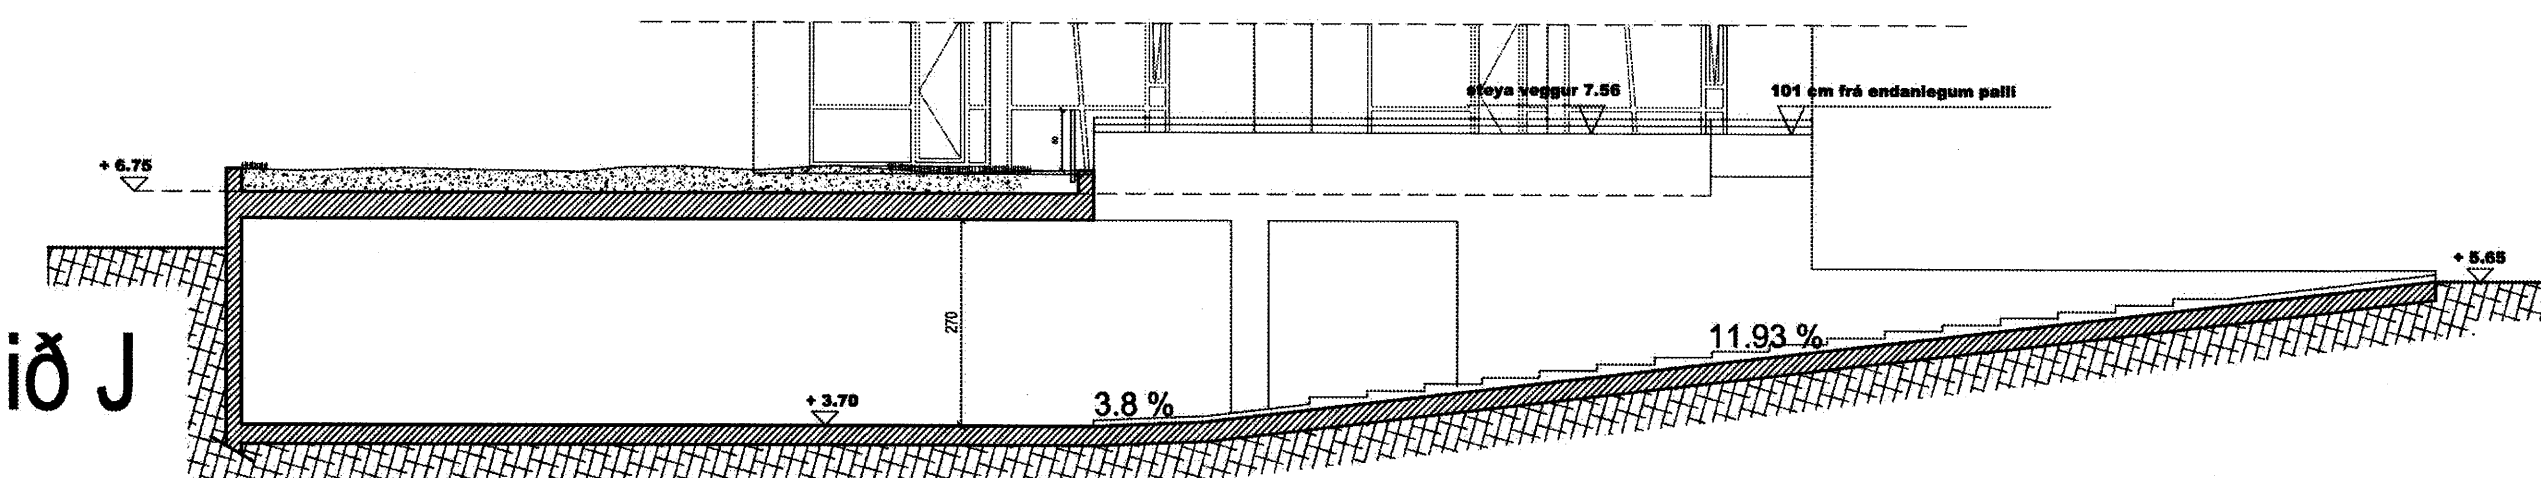

DAGS	BREYTINGAR
24.08.2006	- Hæðarkótar
	Sambýkkt þann
	02 FEB. 2007
	F.h. Sigurbjartur Halldórsson