
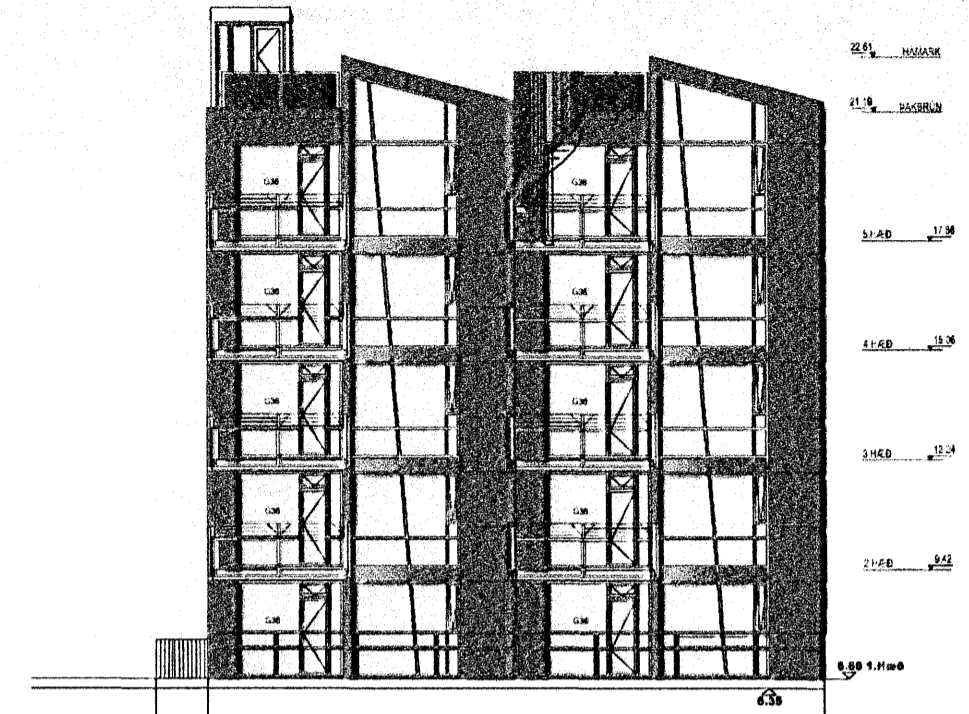


Hér gluggalistar  
RAL 7016

Hér gluggalistar  
RAL 7016

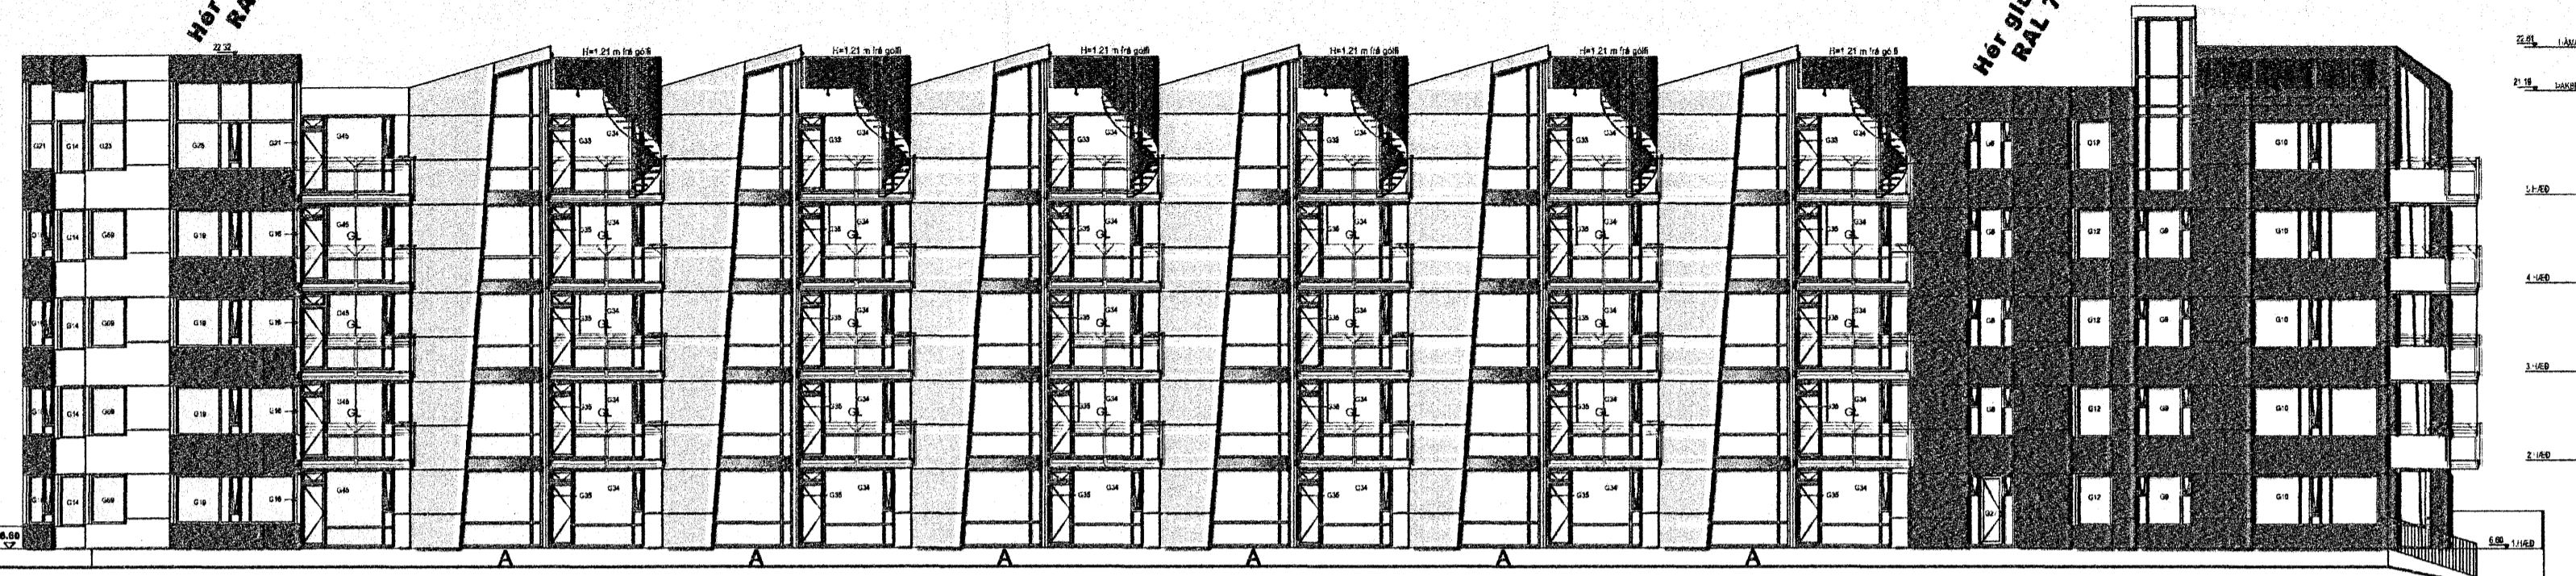

NORÐVESTURHLIÐ AÐ SJÓ

SÜÐVESTURHLIÐ



- RAL 9010
- RAL 5003
- RAL 5023
- RAL 7016
- RAL 9007

0319 0320 0321 0322 0323 0324 0325 0326

Hér gluggalistar  
RAL 7016

Hér gluggalistar  
RAL 7016

Hér gluggalistar  
RAL 7016

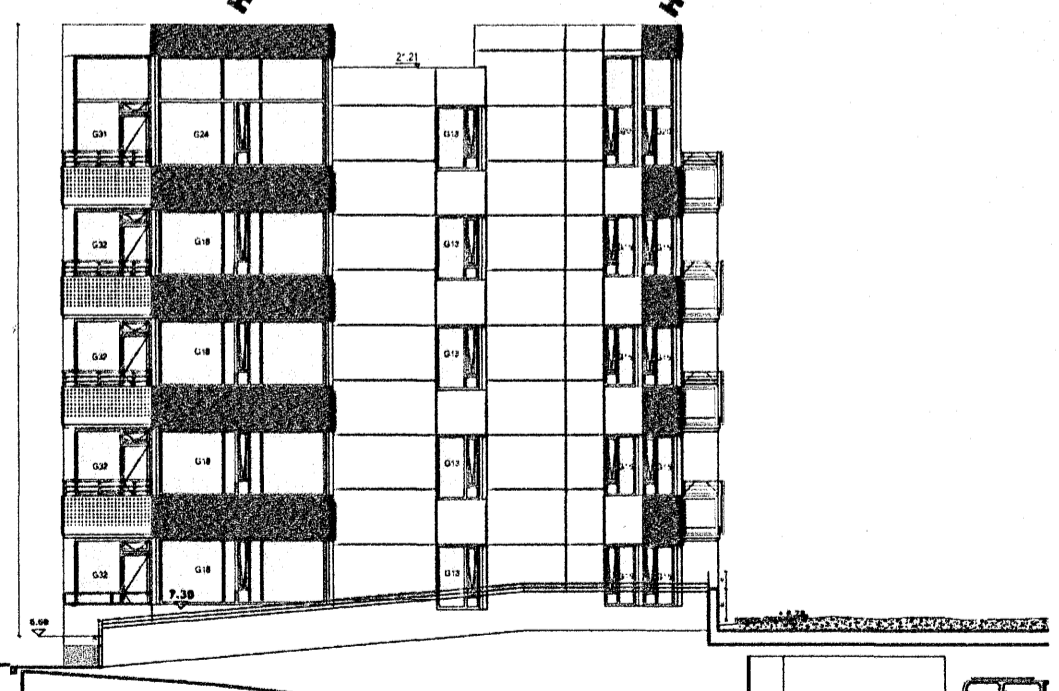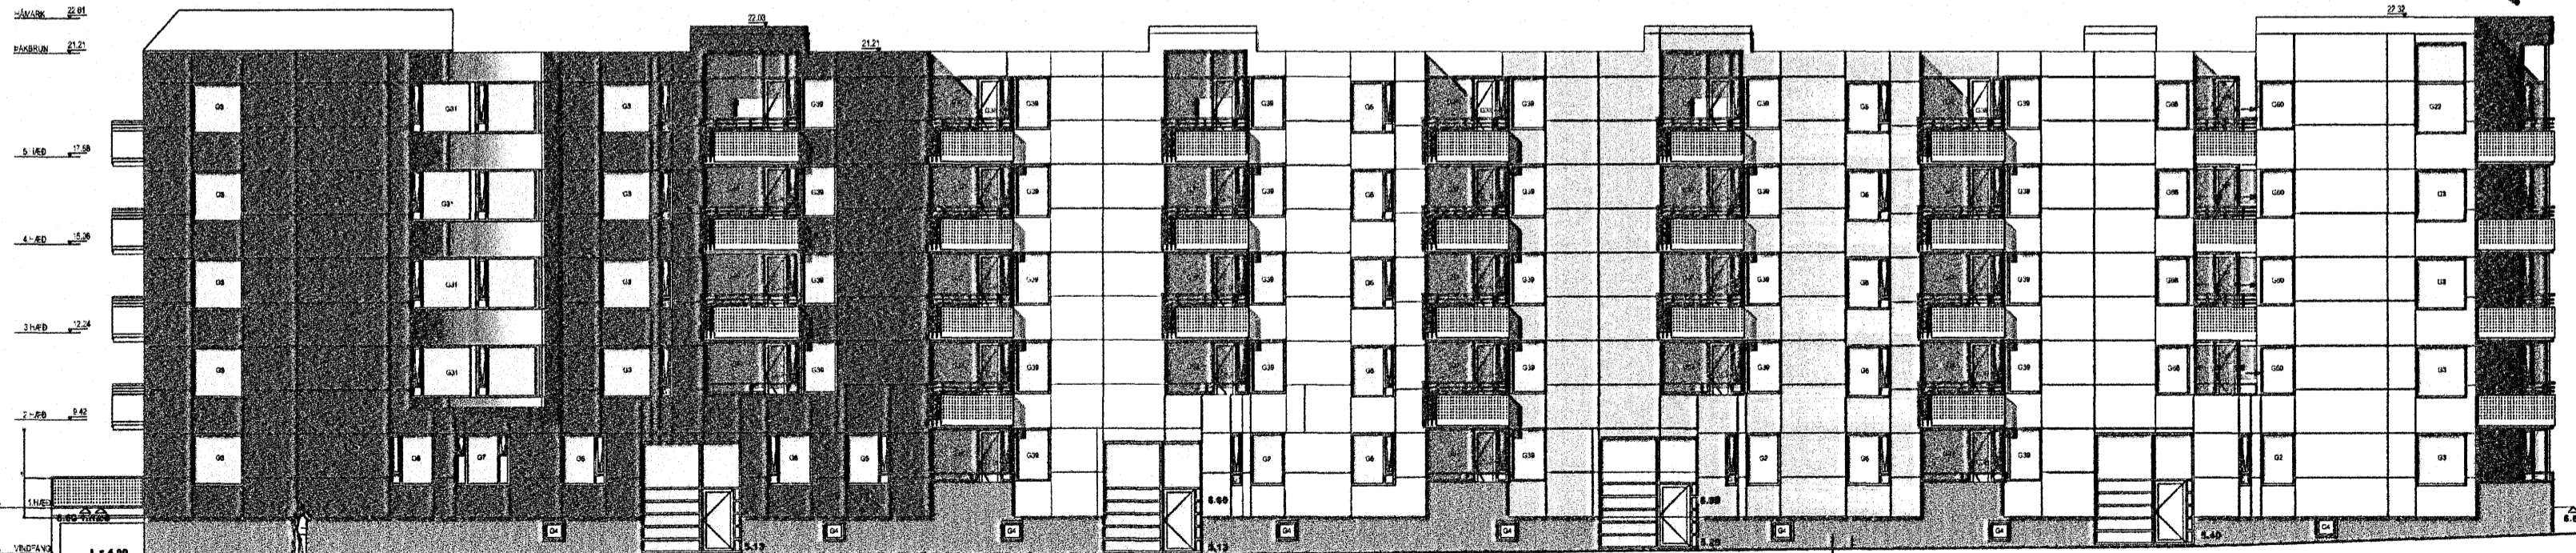

DÖKK STEINING

SUDAUSTURHLIÐ AÐ GÖTU

NORDAUSTURHLIÐ

Samþykkt þann  
02. FEB. 2007  
Byggingafultrúinn í Hafnarfirði  
F.h. Sigurbjartur Halldórsson