



NORÐVESTURHLIÐ AÐ SJÓ

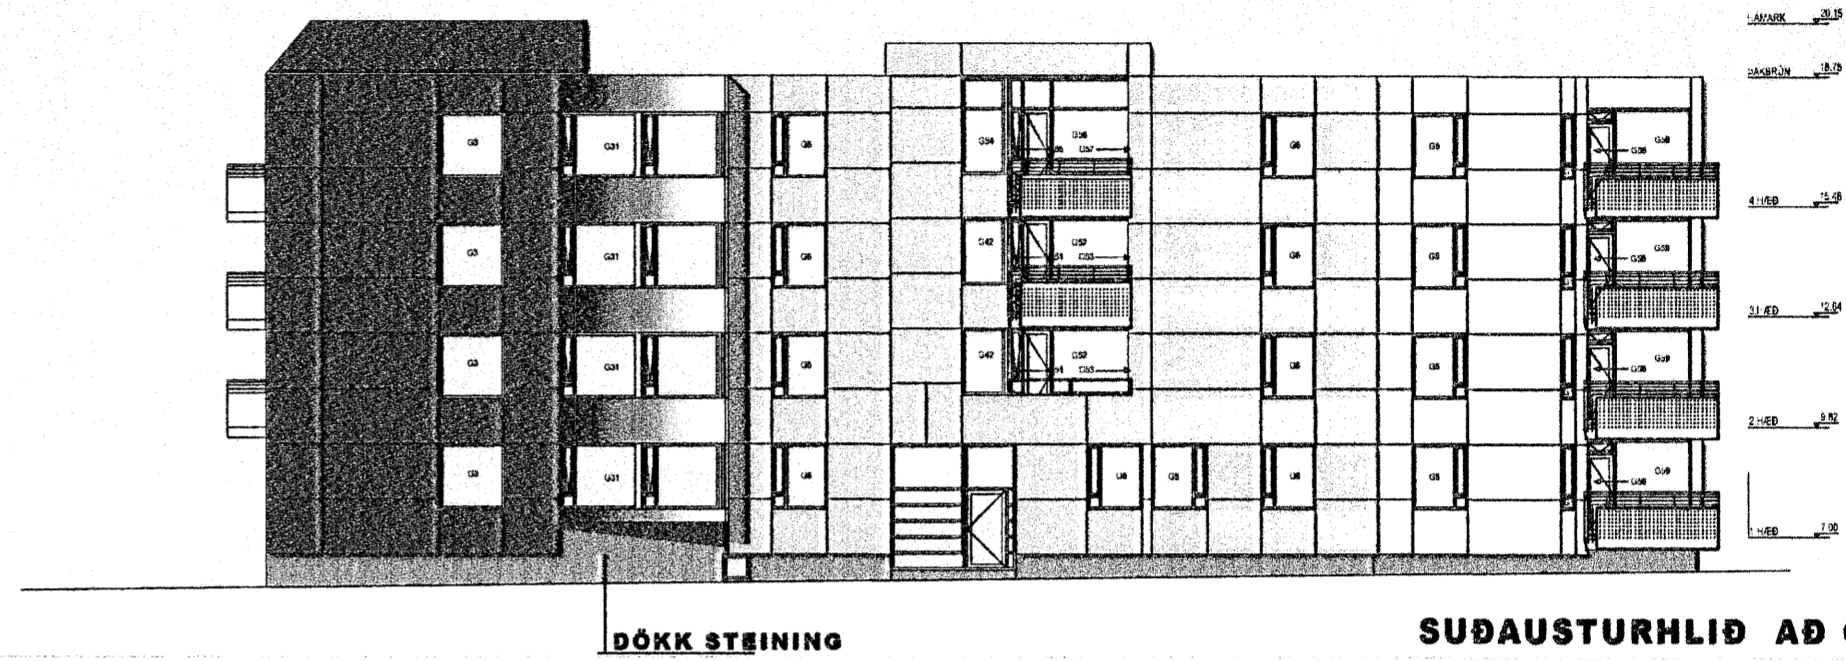


DÖKK STEINING

SÚÐAUSTURHLIÐ AÐ GÖTU

- RAL 9010
- RAL 5003
- RAL 5023
- RAL 7016
- RAL 9007

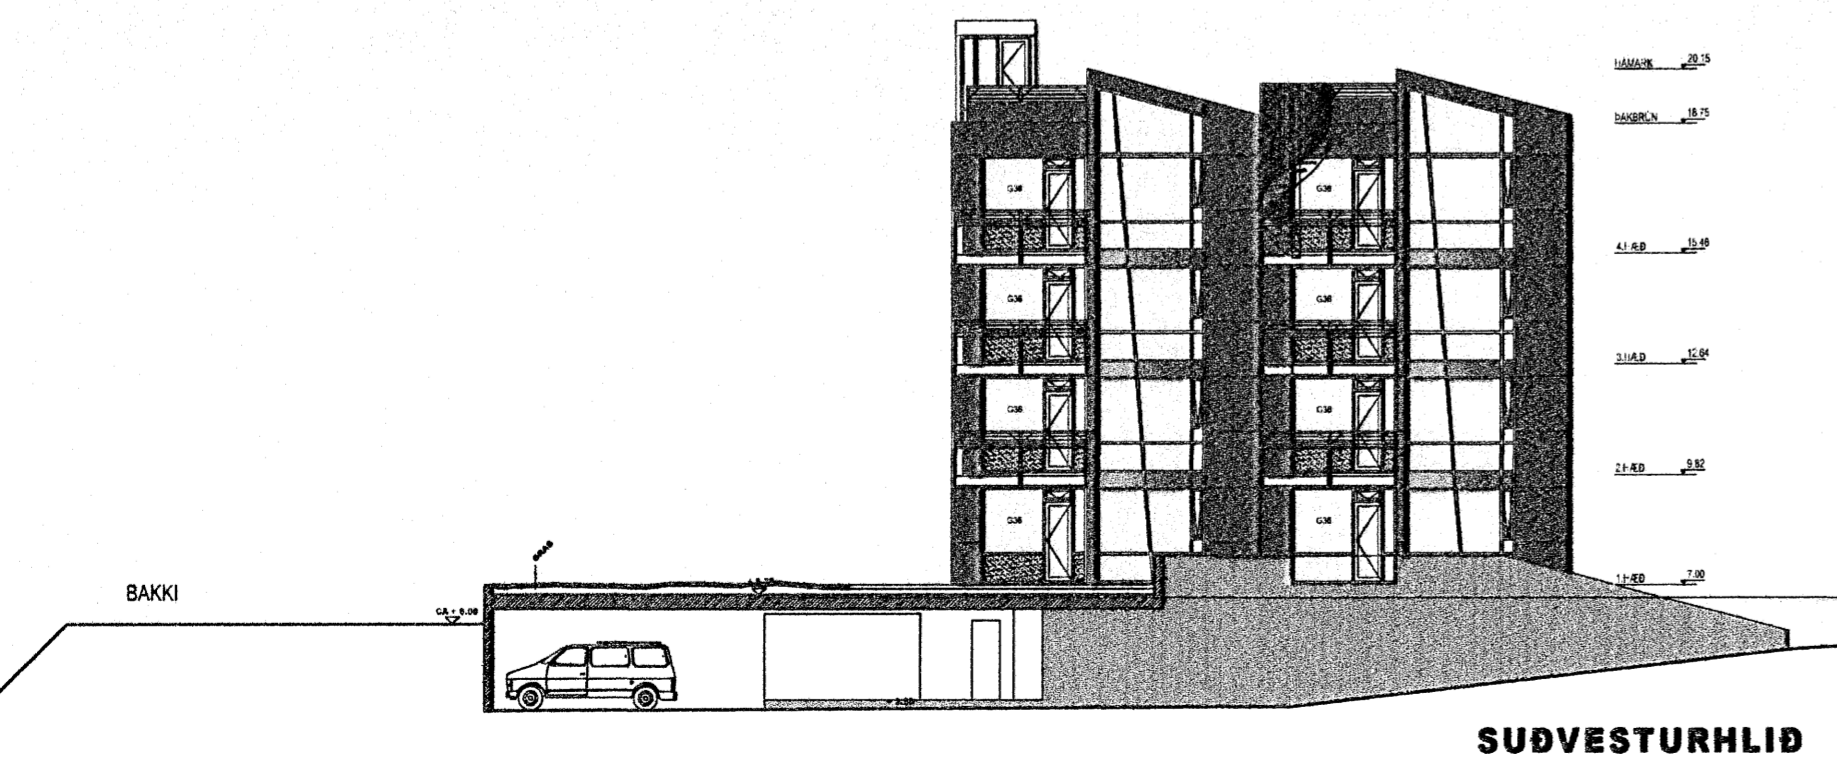

SÚÐVESTURHLIÐ

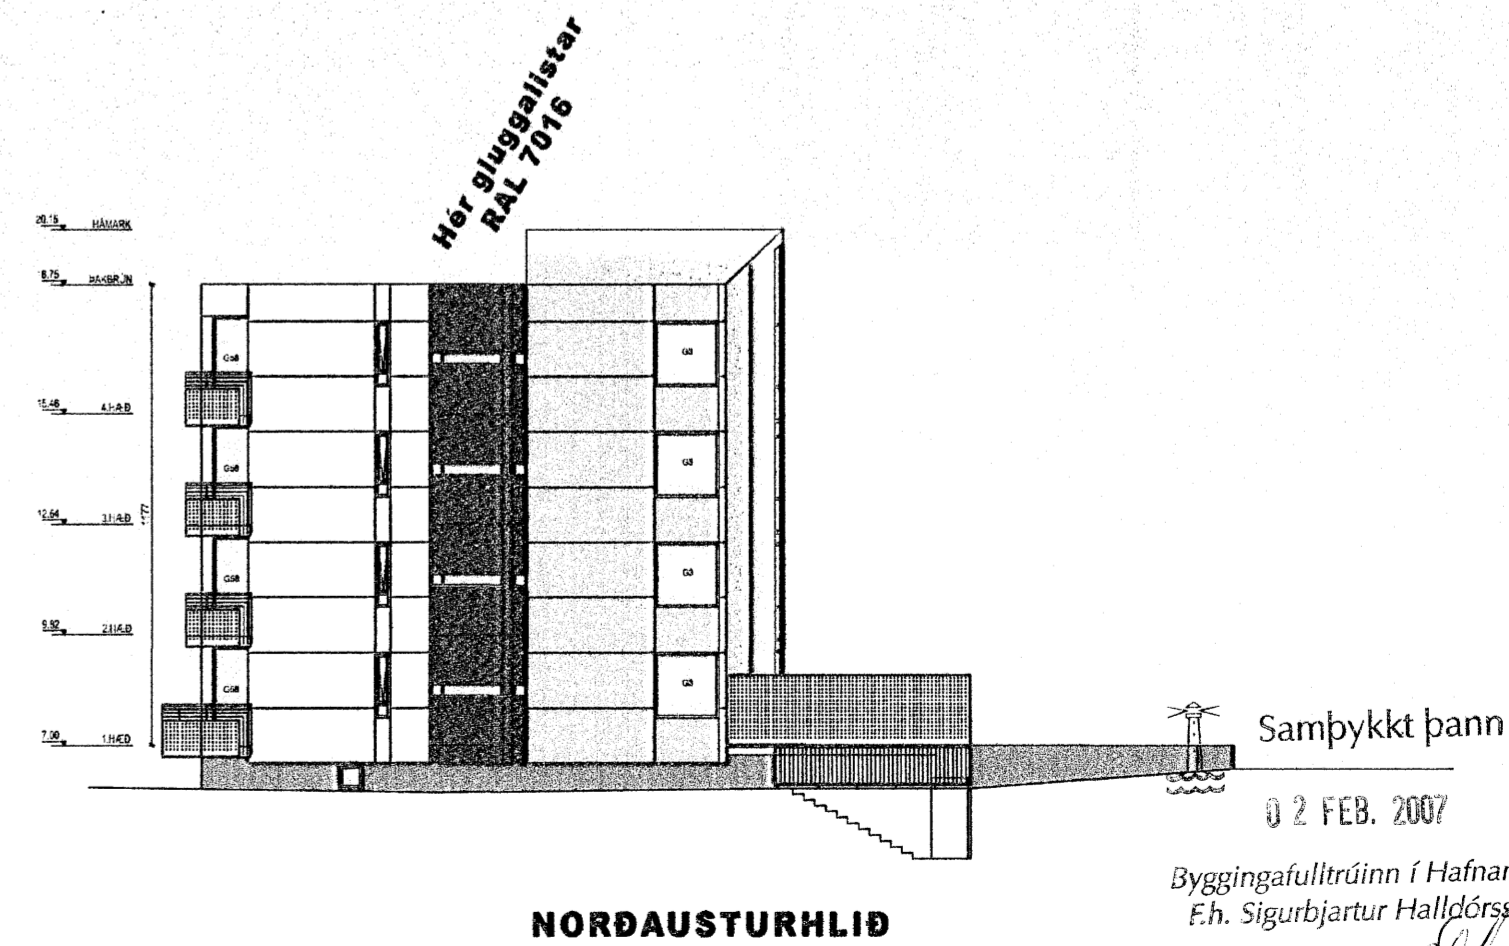

NORÐAUSTURHLIÐ