



SNID 7 1:10
106


ÚTLOFTUN OG FRÁGANGUR ÞAKBRÚNA
SJÁ SÉRTEIKNINGAR ARKITEKTS.

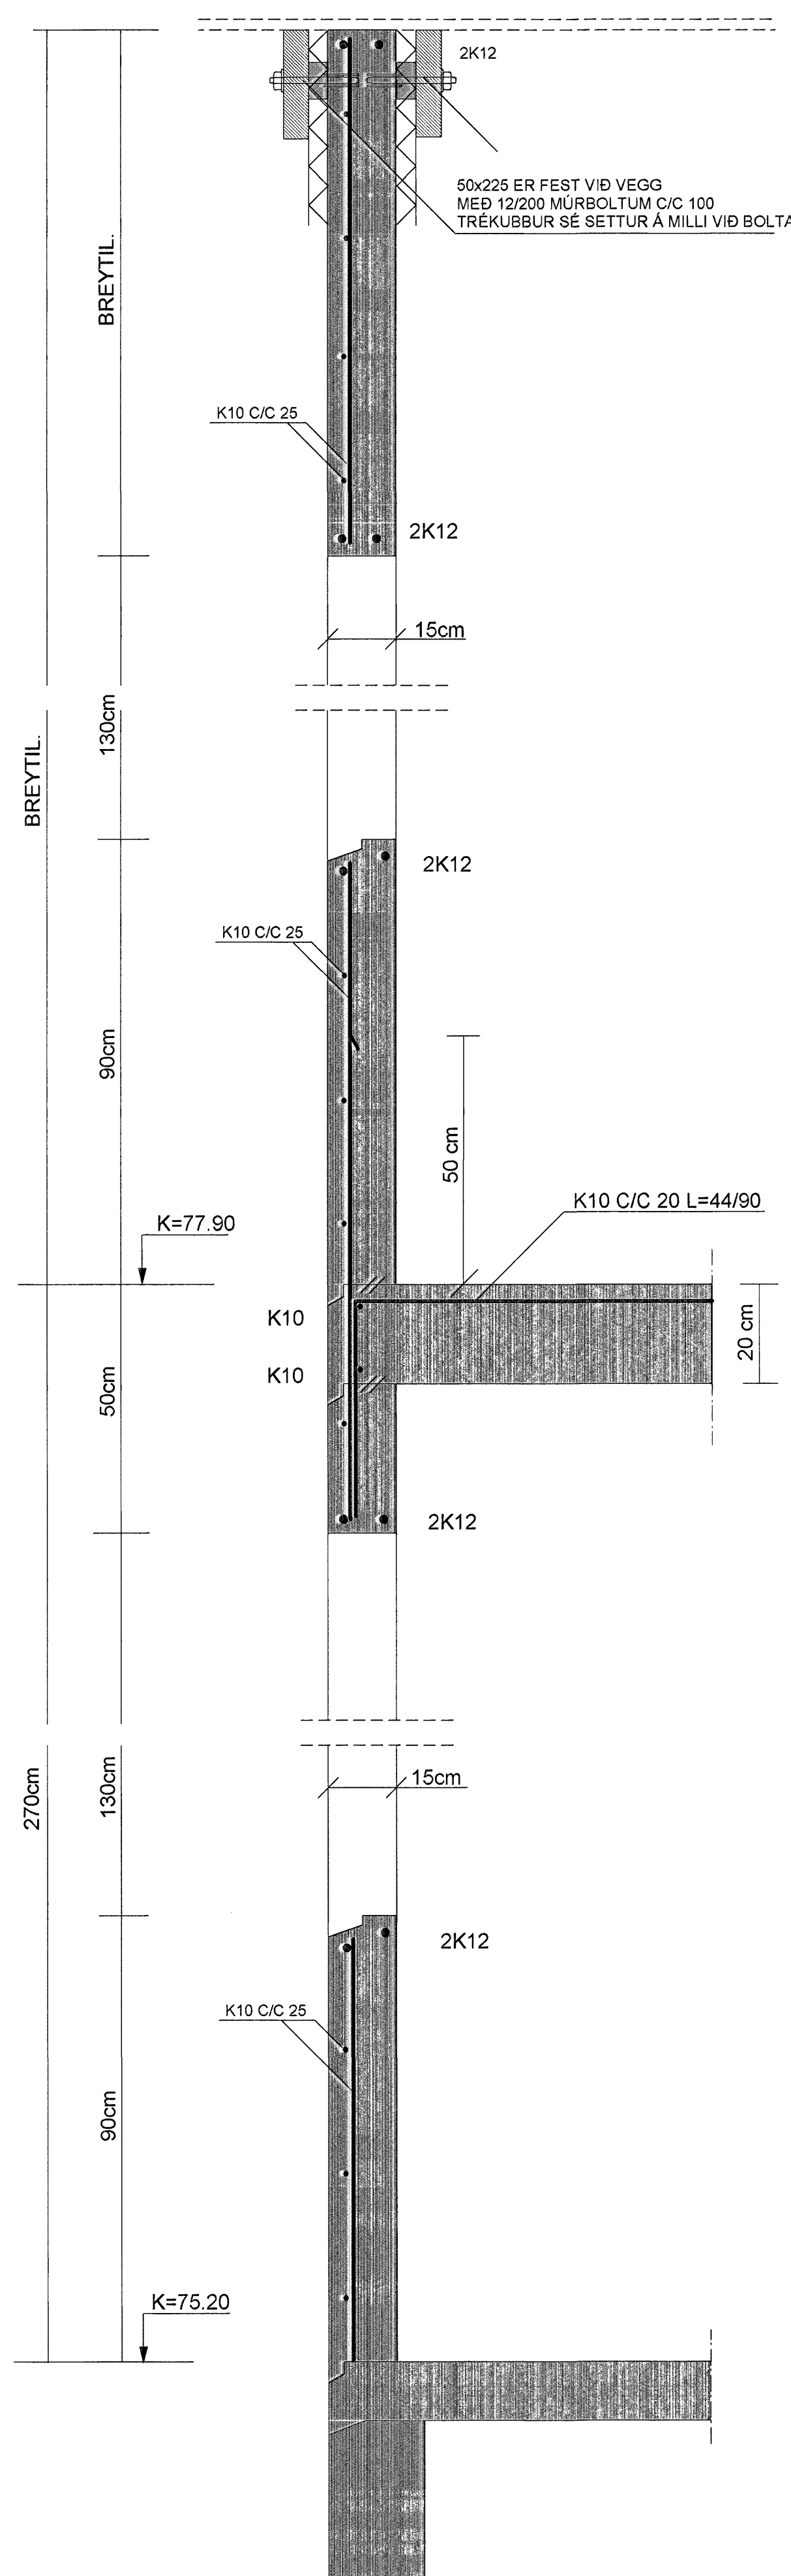


SNID 8 1:10
106

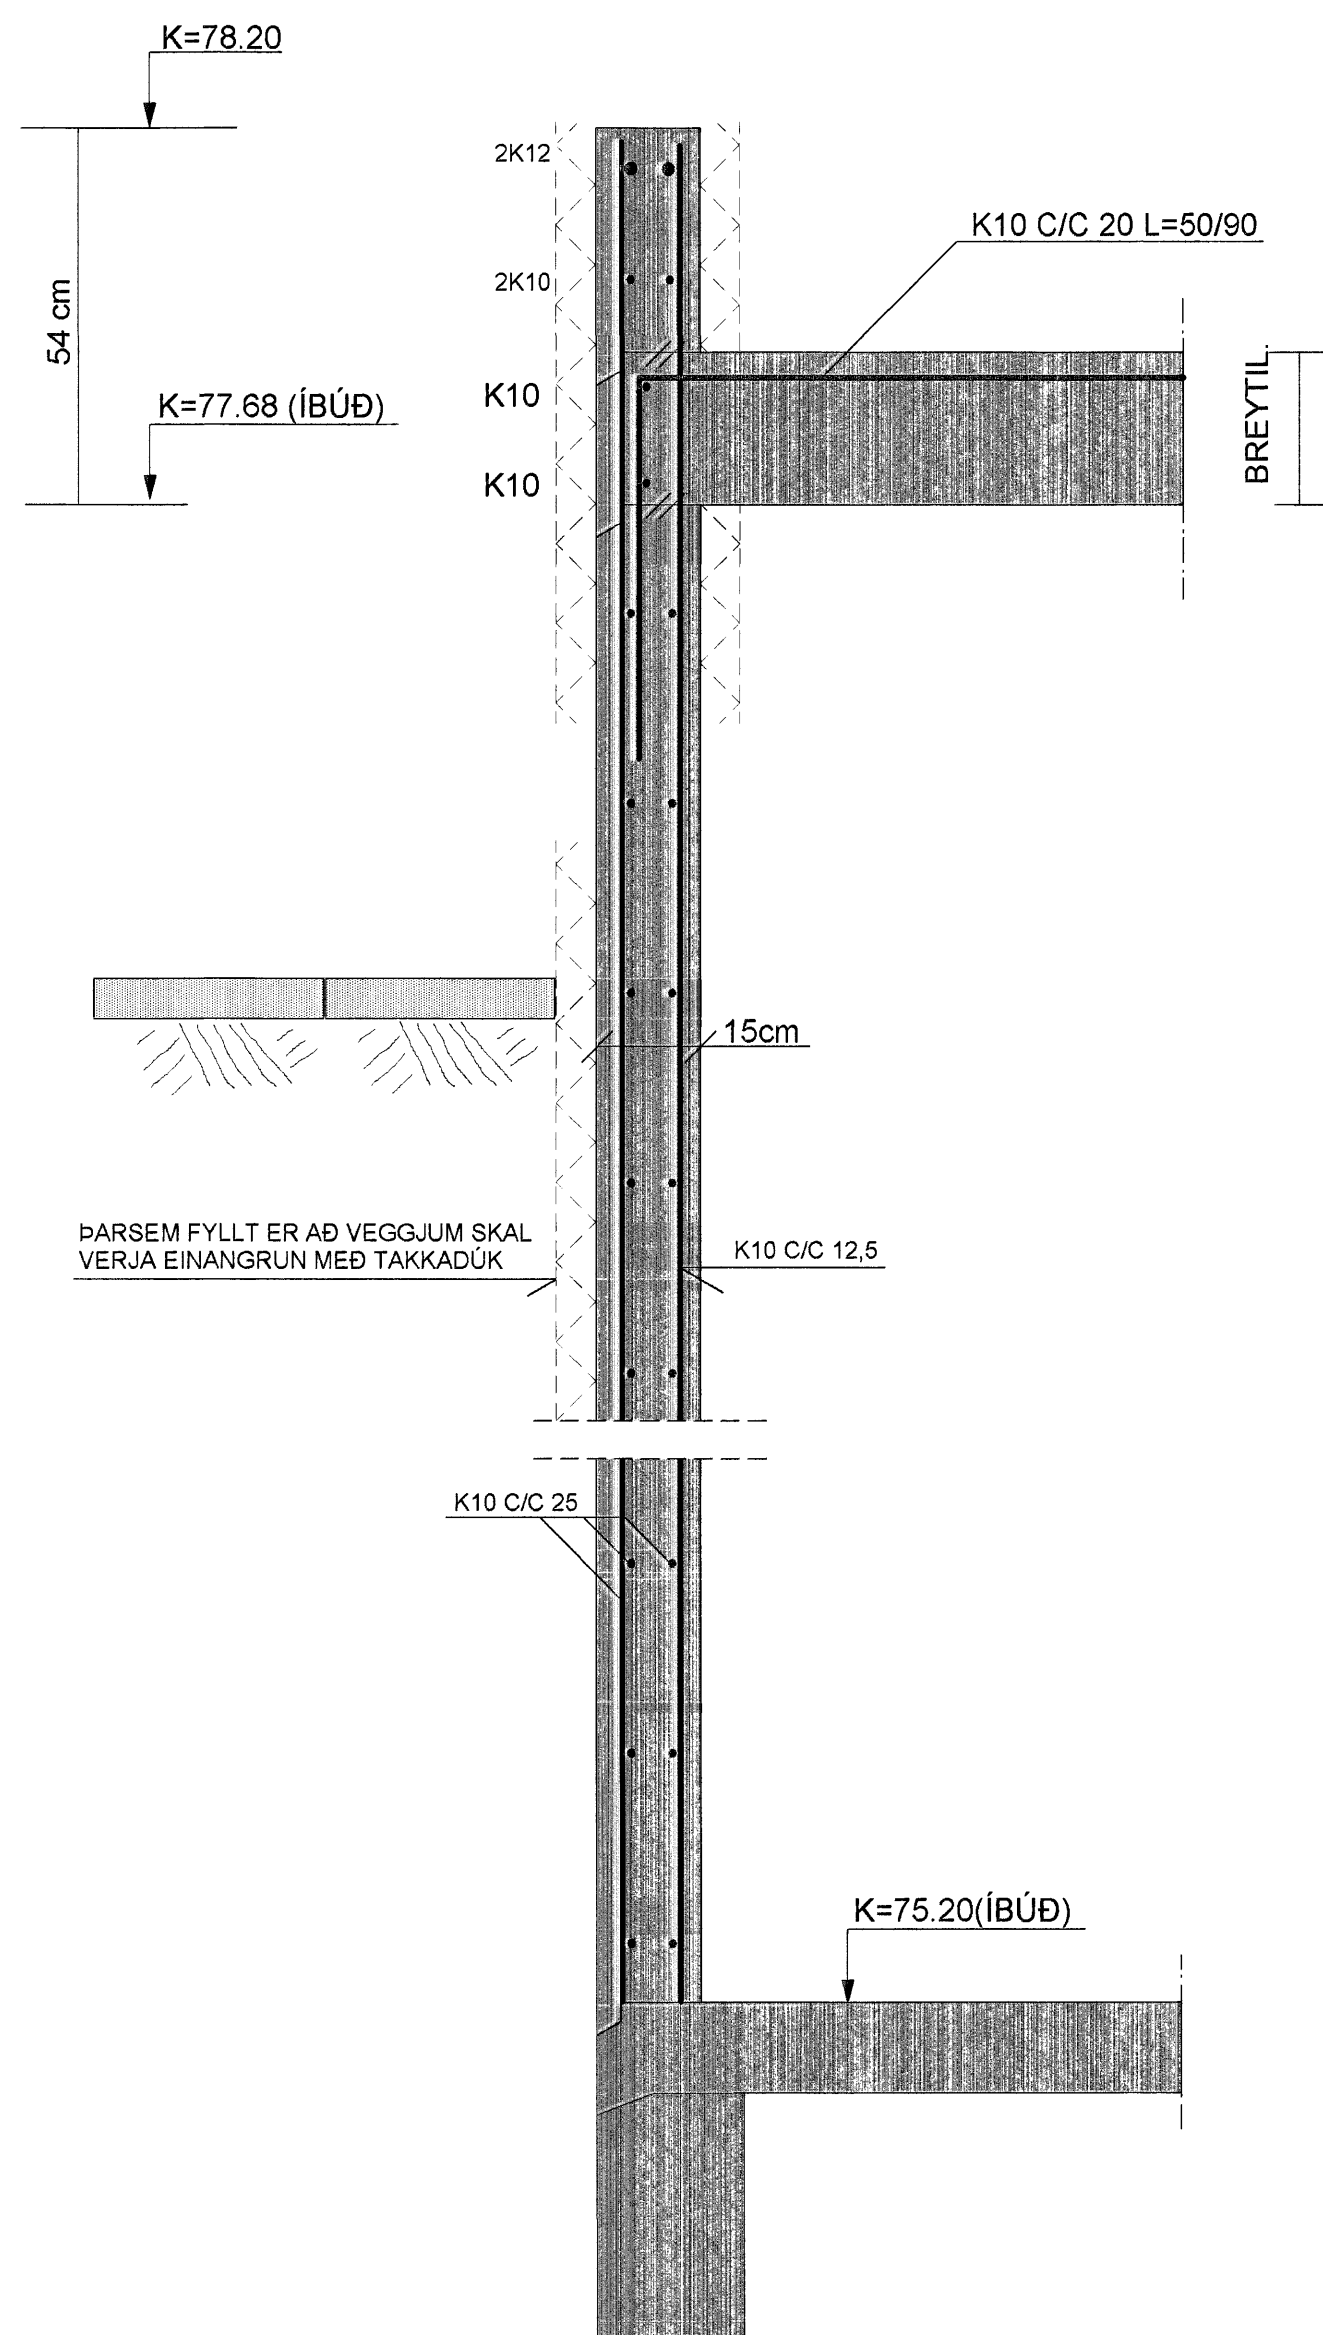

SNID 9 1:10
106

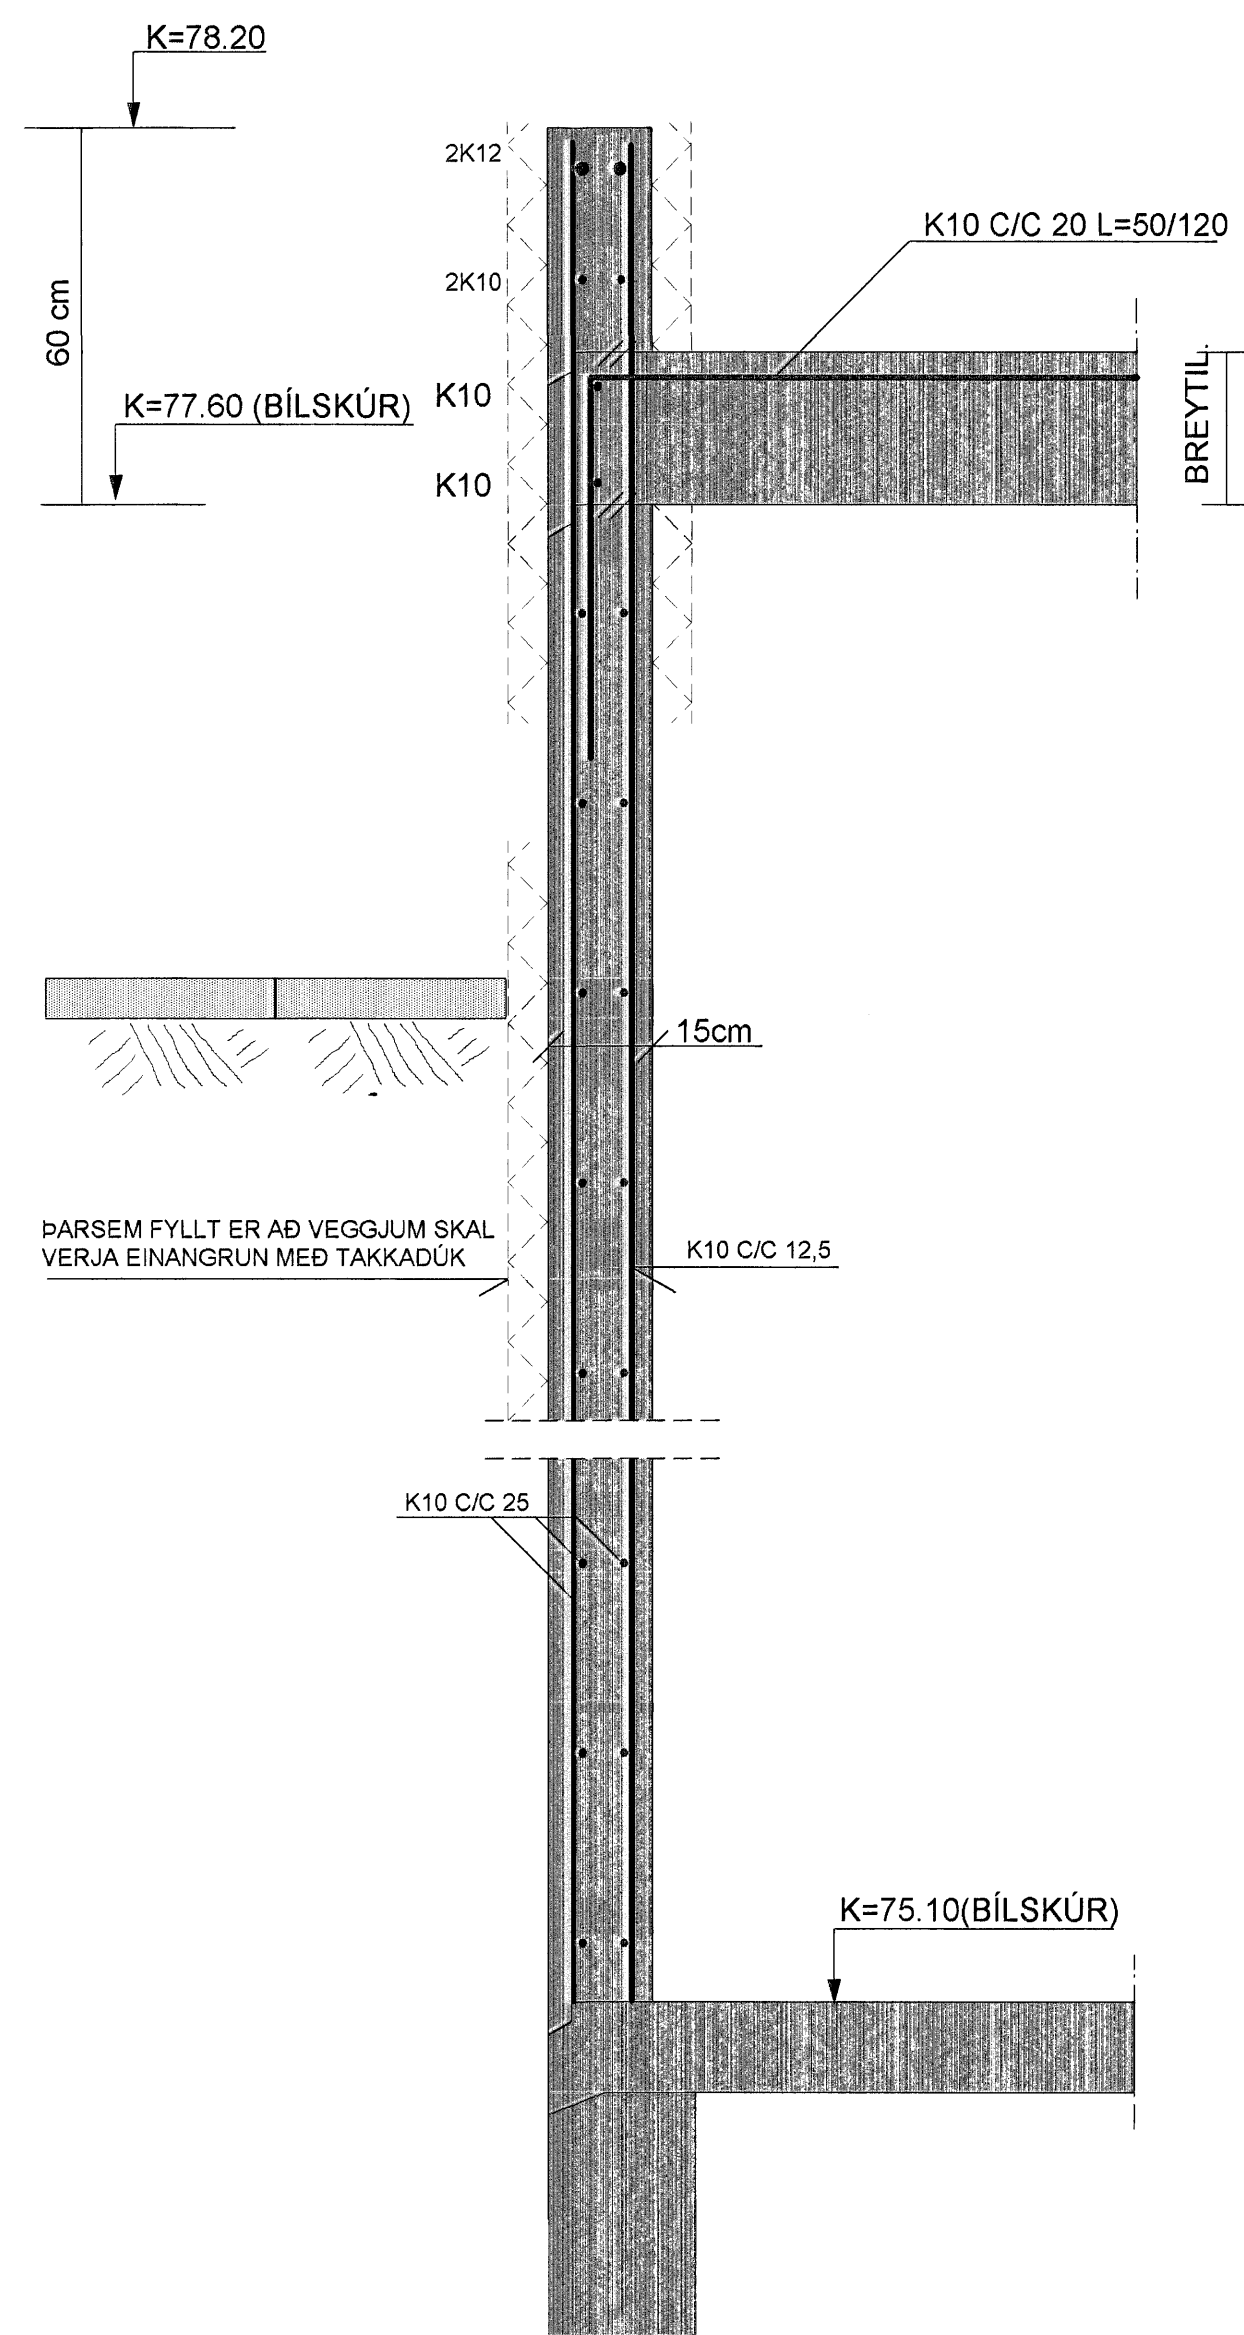

SNID 10 1:10
106

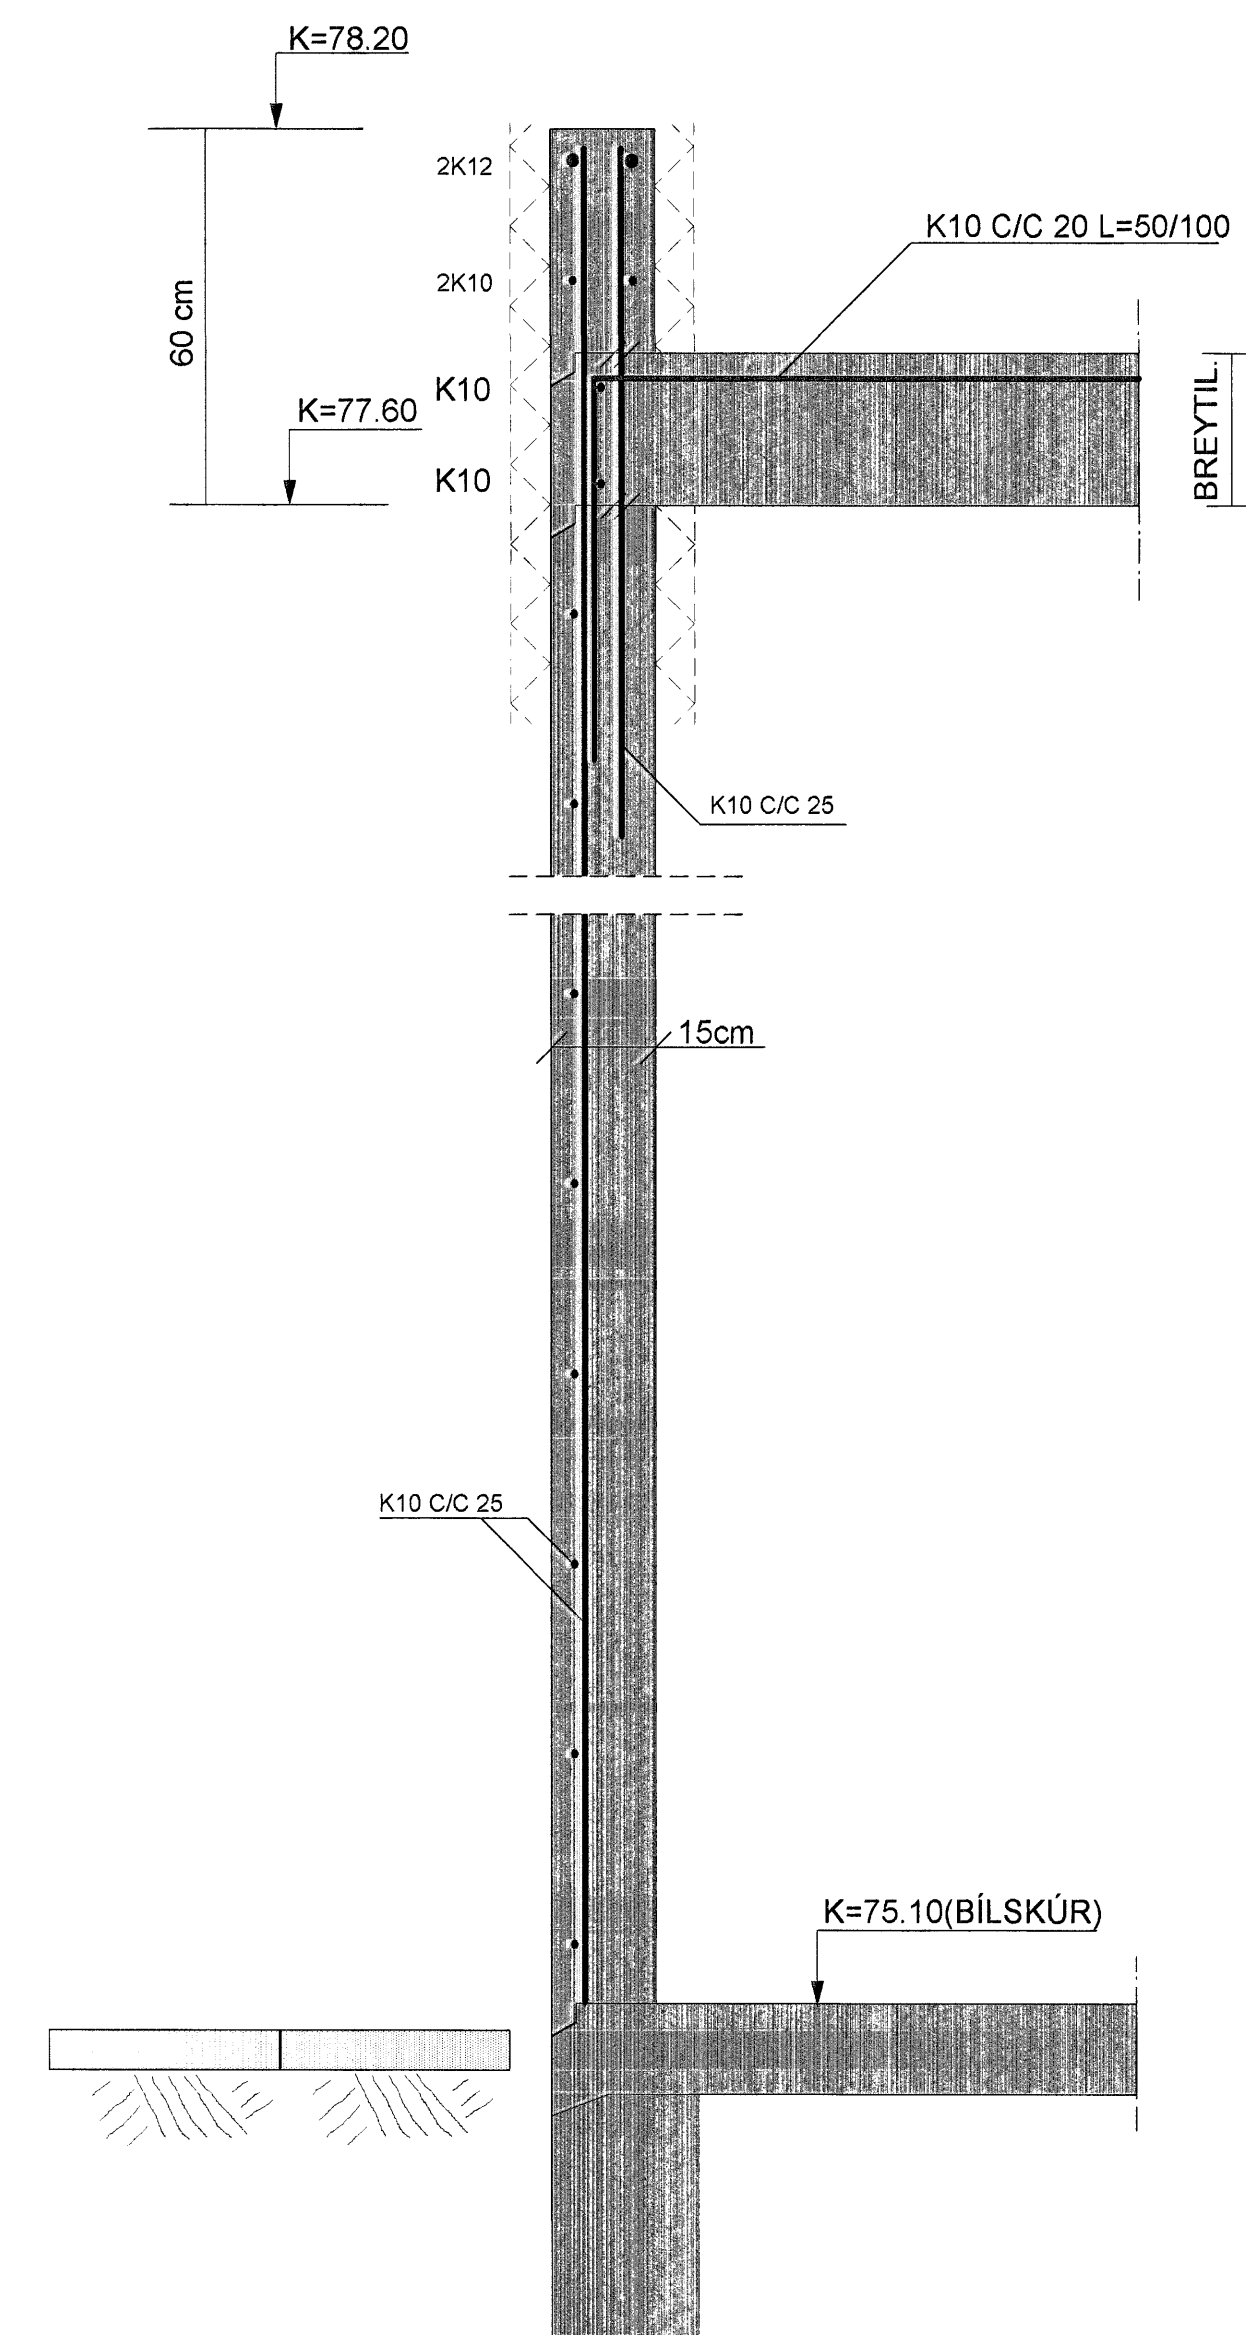

Samþykkt þann:
9. FEB. 2007
Byggingafulltrúinn í Hafnarfirði:
E.h. Sigurbjartu Halldórsævi

SJÁ SKÝRINGAR Á TEIKNINGU NR. 1.03

TEIKN.NR. 1.06	TV Tækniangur ehf. KT.450586-1889 Kirkjustétt 26, 113 Reykjavík Sími: 564 22 44, Netf. tv@vortex.is
KVARÐI: 1:10	
DAGS. JAN. 2007	
HANNAÐ: MG	VERKEFNI: FURUÁS 31, HAFNARFIRÐI
TEIKNAD: MG	BURÐARVIRKI: VEGGIR - SNID 7,8,9, OG 10
YFIRFARIÐ: Magnús Gylfason	Undirskrift: Abahonnuðar