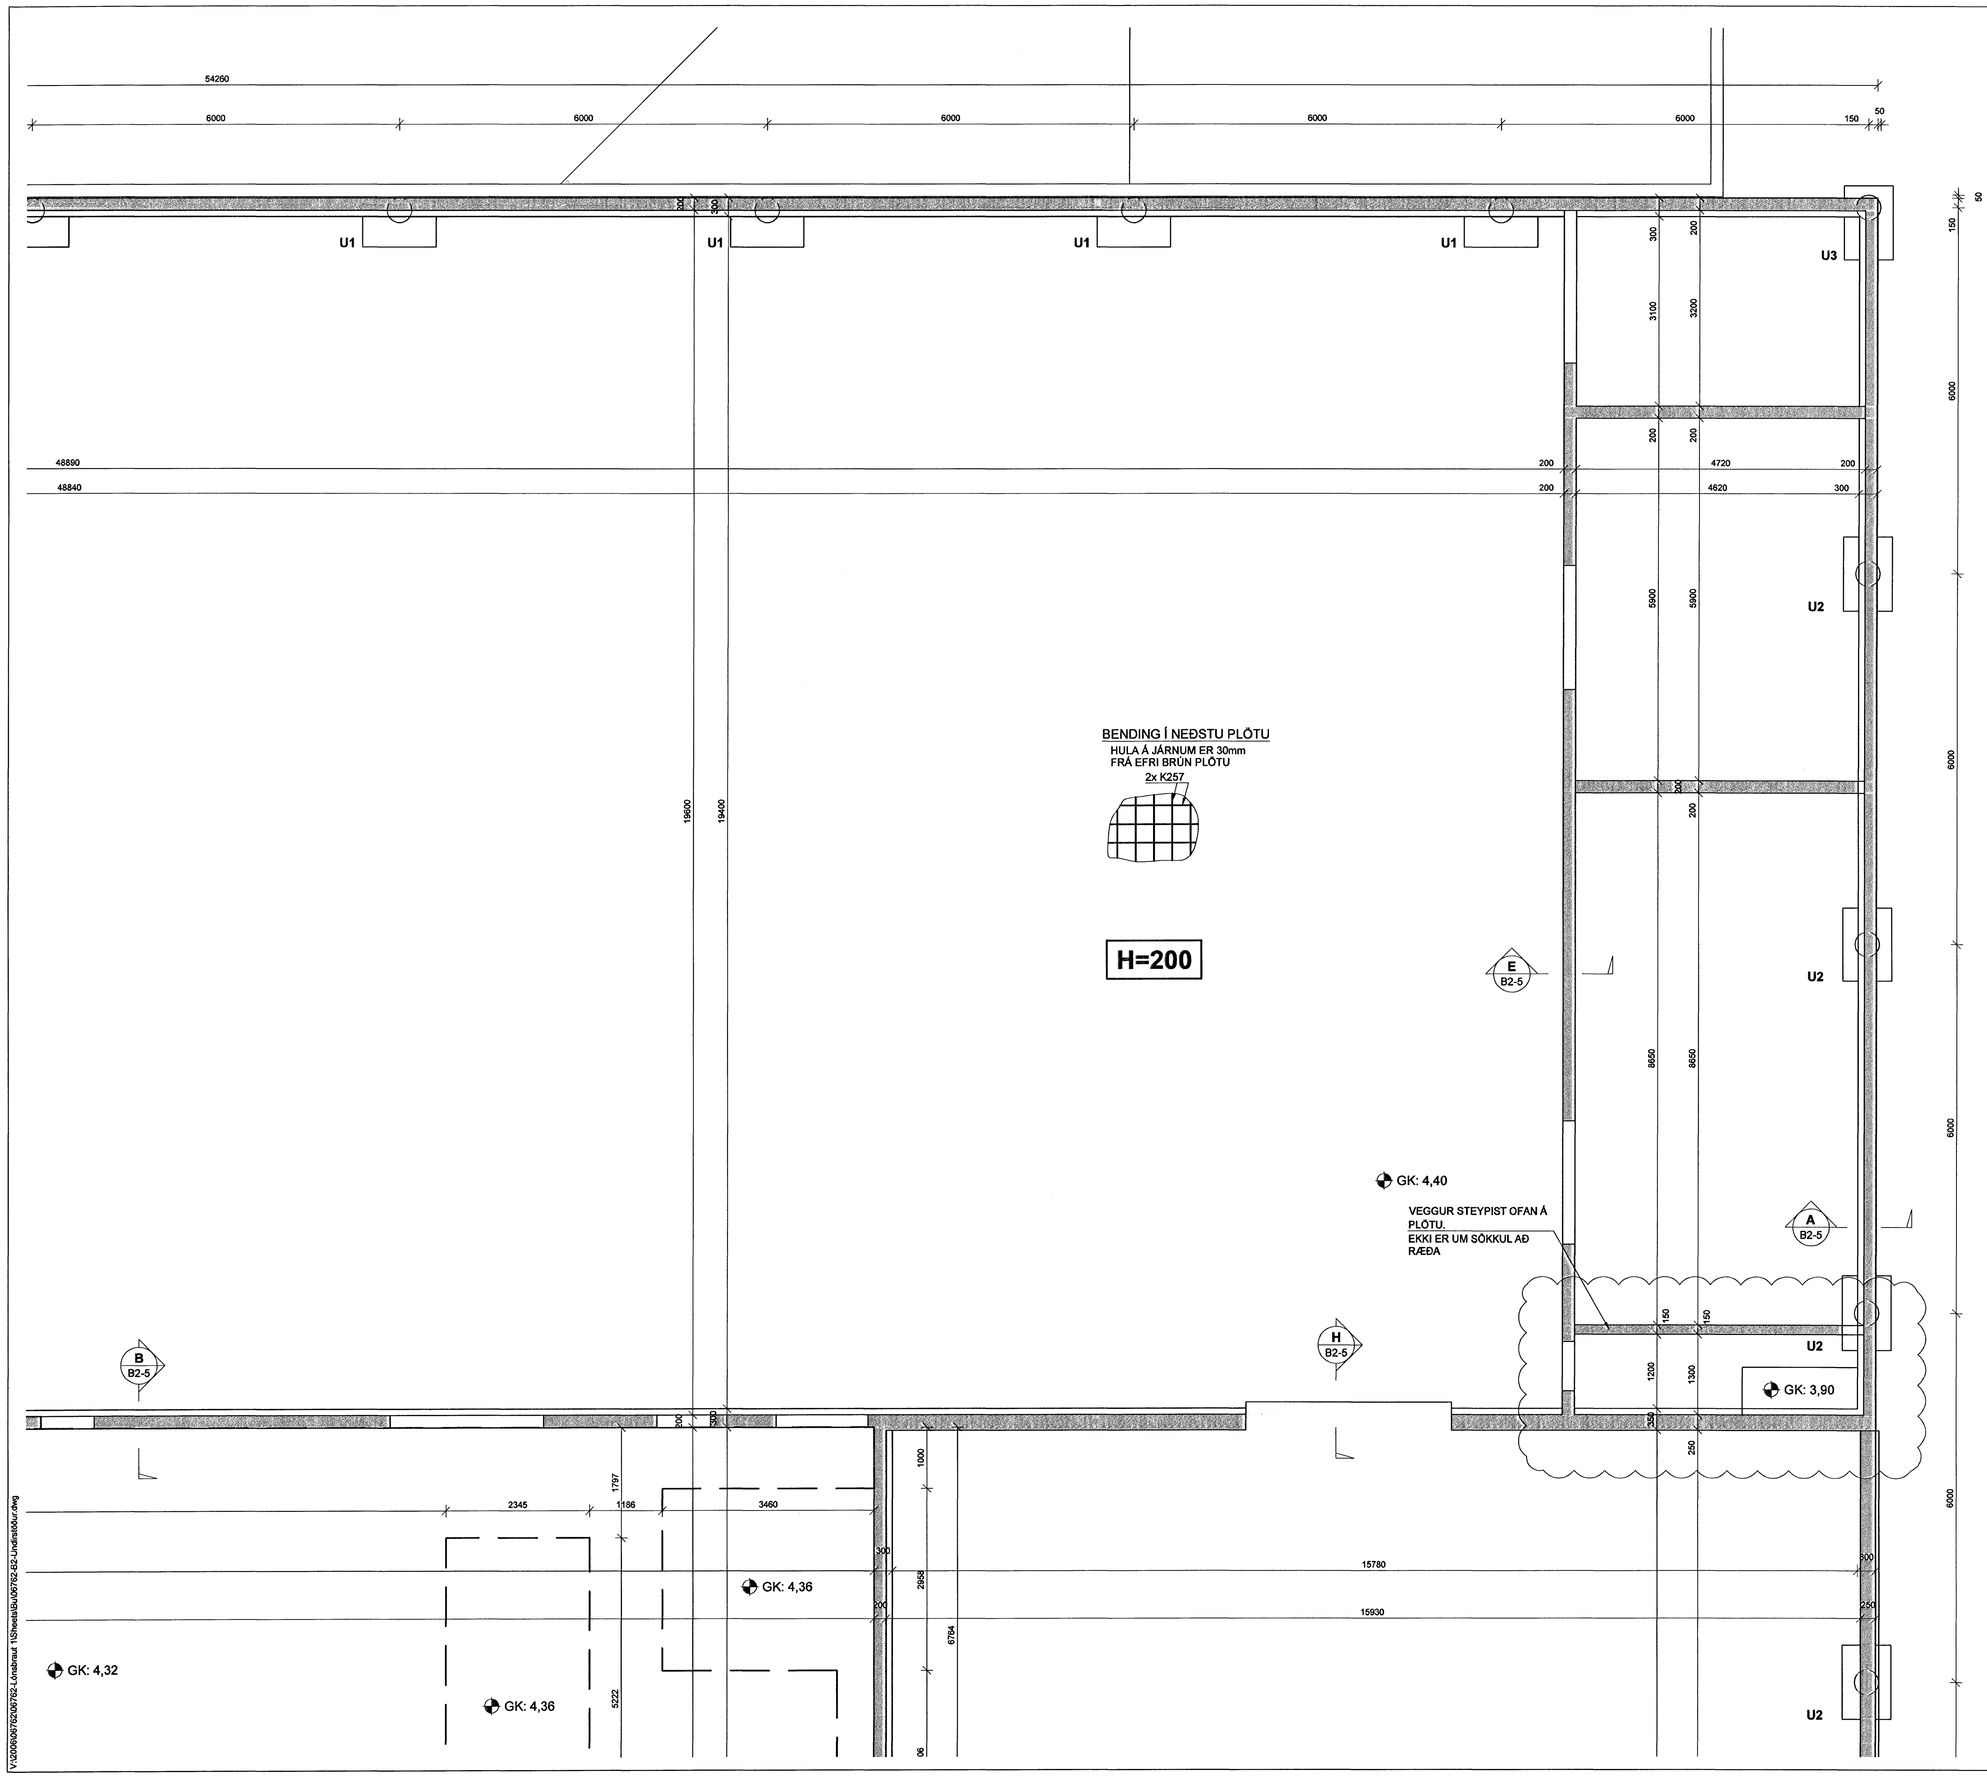

Samþykkt þann
12 FEB. 2007
Byggingafulltrúinn í Hafnarfirði
F.h. Sigurbjartur Halldórsson

Útg.	Dags.	Skýring	Hannað/Yfirfarið
A	22.01.07	BÆTT VIÐ VEGG	

VSB
VERKFRÆÐISTOFA
BÆJARHRAUN 20 · 220 HAFNARFJÖRÐUR · KENNIT. 710796-2899
vsb@vsb.is · Sími 585 8600 · Fax 585 8610 · www.vsb.is
Áritun sérhönnuðar
Björn Gústafsson Kt: 180550 4889

Verkheiti
LÓNSBRAUT 1
HAFNARFIRÐI

Verkhluti
Burðarvirki
Undirstöður
Grunnmynd

Hannað	Teiknað	Yfirfarið	Kvarði		Síða
BG	JJR		1:50	/ A1	-
Dags.		Verkefni	Teikning		Útgáfa
07.11.2006		06762	B2-2		A

V:\2006\06762\06762-Lónsbraut 1\Sheets\B\U06762-B2-Undirstöður.dwg