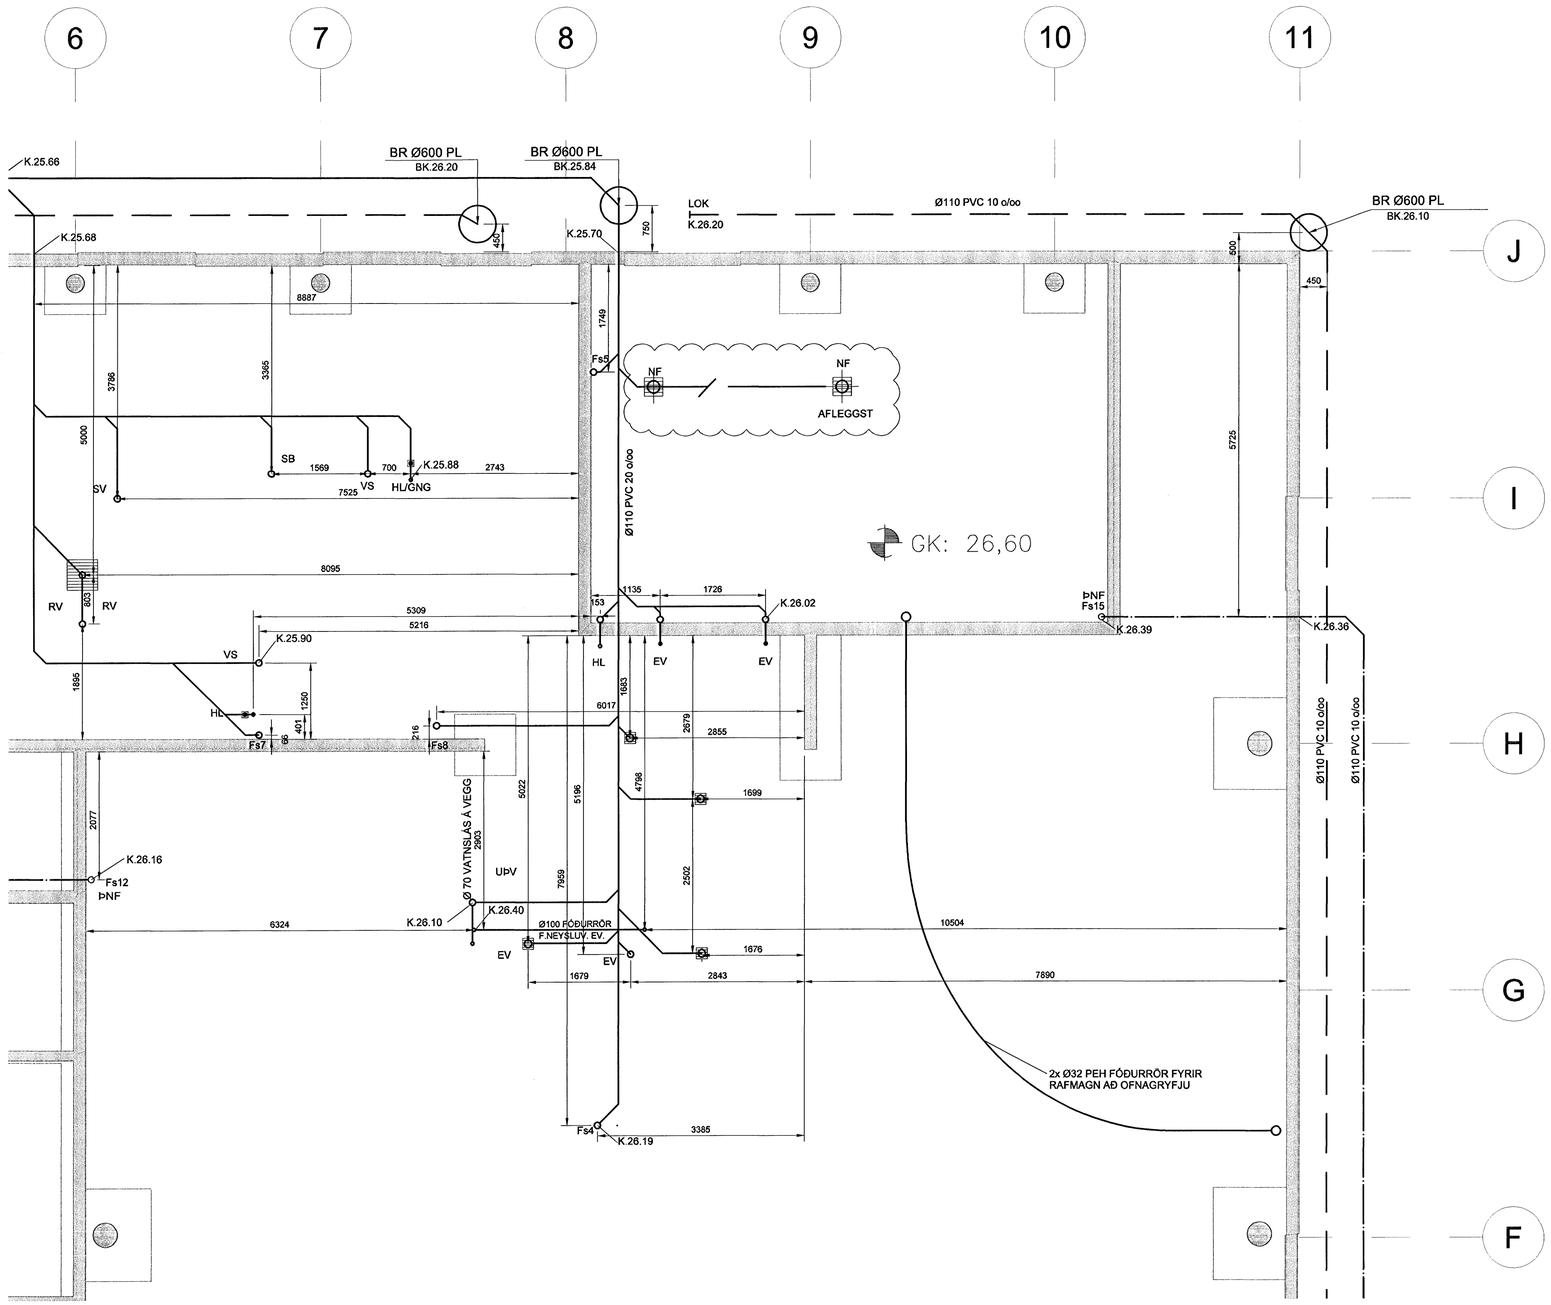

FLENSBORGARSKÓLI

HÚS A HÚS B HÚS C

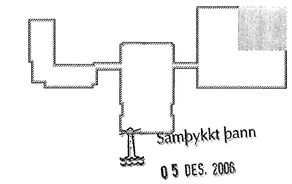

Samþykkt þann

05 DES. 2006

Byggingafulltrúinn í Hafnarfirði
F.h. Sigurbjartur Halldórsson

C	27.11.06	Nýtt NF í tæknirými	KMJ/SÁS
B	04.08.05	Br. á fóðurrörí að ofnagryfju	KMJ/SÁS
A	26.07.05	Bætt inn köðum og máls., lögn tekin út (ský)	KMJ
Útg.	Dags.	Skýring	Hannað/Yfirfarið

ARKITEKTASTOFAN OG
Sóltúni 1, 105 Reykjavík
Kt. 020235-4629

VSB
VERKFRÆÐISTOFA
BÆJARHRAUNI 20 · 220 HAFNARFJÖRÐUR · KENNIT. 710796-2899

Áritun sérhönnuðar
SVEINN ÁKI SVERRISSON KT.230855 5609

Verkheiti
BREKKUGATA 19
HAFNARFJÖRÐUR

Verkhluti
LAGNIR
GRUNNLAGNIR
NORÐAUSTUR

Hannað	Teiknað	Yfirfarið	Kvarði	Síða
KMJ	KMJ	SÁS	1:50 / A1	-

Dags.	Verkefni	Teikning	Útgáfa
03.05.2005	04836	C-P2-G U3	C

V:\2004\04836\Project\04836\Sheets\LA\04836 C-P2-G U3.dwg