

Frárennslí:

Innanhúslagnir skulu vera úr pottrörum frá viðurkenndum framleiðanda og samsetningar með múffum sem hæfa lagnaefni.
 Allir stútar sem koma upp úr botnplötu skulu staðsetjast nákvæmlega skv. teikningum arkitekta.
 Allar pípur skal festa upp með þar til gerðum upphengjum og skal fara eftir leiðbeiningum framleiðanda varðandi meðferð og uppsetningu alls lagnaefnis.
 Þar sem pípur koma út úr veggjum og tæki verða tengd við skal vera ca 10mm rauf milli pípu og veggklæðningar. Í þessa rauf skal serja tróð og loka yfir með polyurethan kýrti og slétta við vegg.


Eftir að gengið hefur verið frá stútum út úr vegg skal honum lokað með passandi loki eftir að sannprófað hefur verið að lagnirnar séu þéttar og hreinar.

Nokkrar skammstafanir á teikningum:

Tæki	Þvermál vatnsláss (mm):
VS= Vatnssalerni	100/100
HI = Handlaug	32/40
Ev = Eldhúsvaskur	40/50
Sk= Skolvaskur	32/40
Sb = Steypibað	50/70
Gn= Gólfniðurfall	50/70

Ath:
 Miðað er við eftirfarandi sé annað ekki tekið fram:
 Halli á lögnum sé ekki minni en 25%. Allir stofnar frá salernum eru Ø=100. Þvermál lagna frá stakri hl eða st er Ø=50mm. aðrar lagnir eru Ø=70mm

Þar sem lagnir fara á milli brunahólfa skal ganga vandlega frá brunabéttingum og skal gera það í samráði við aðal og eða brunahönnuð hússins

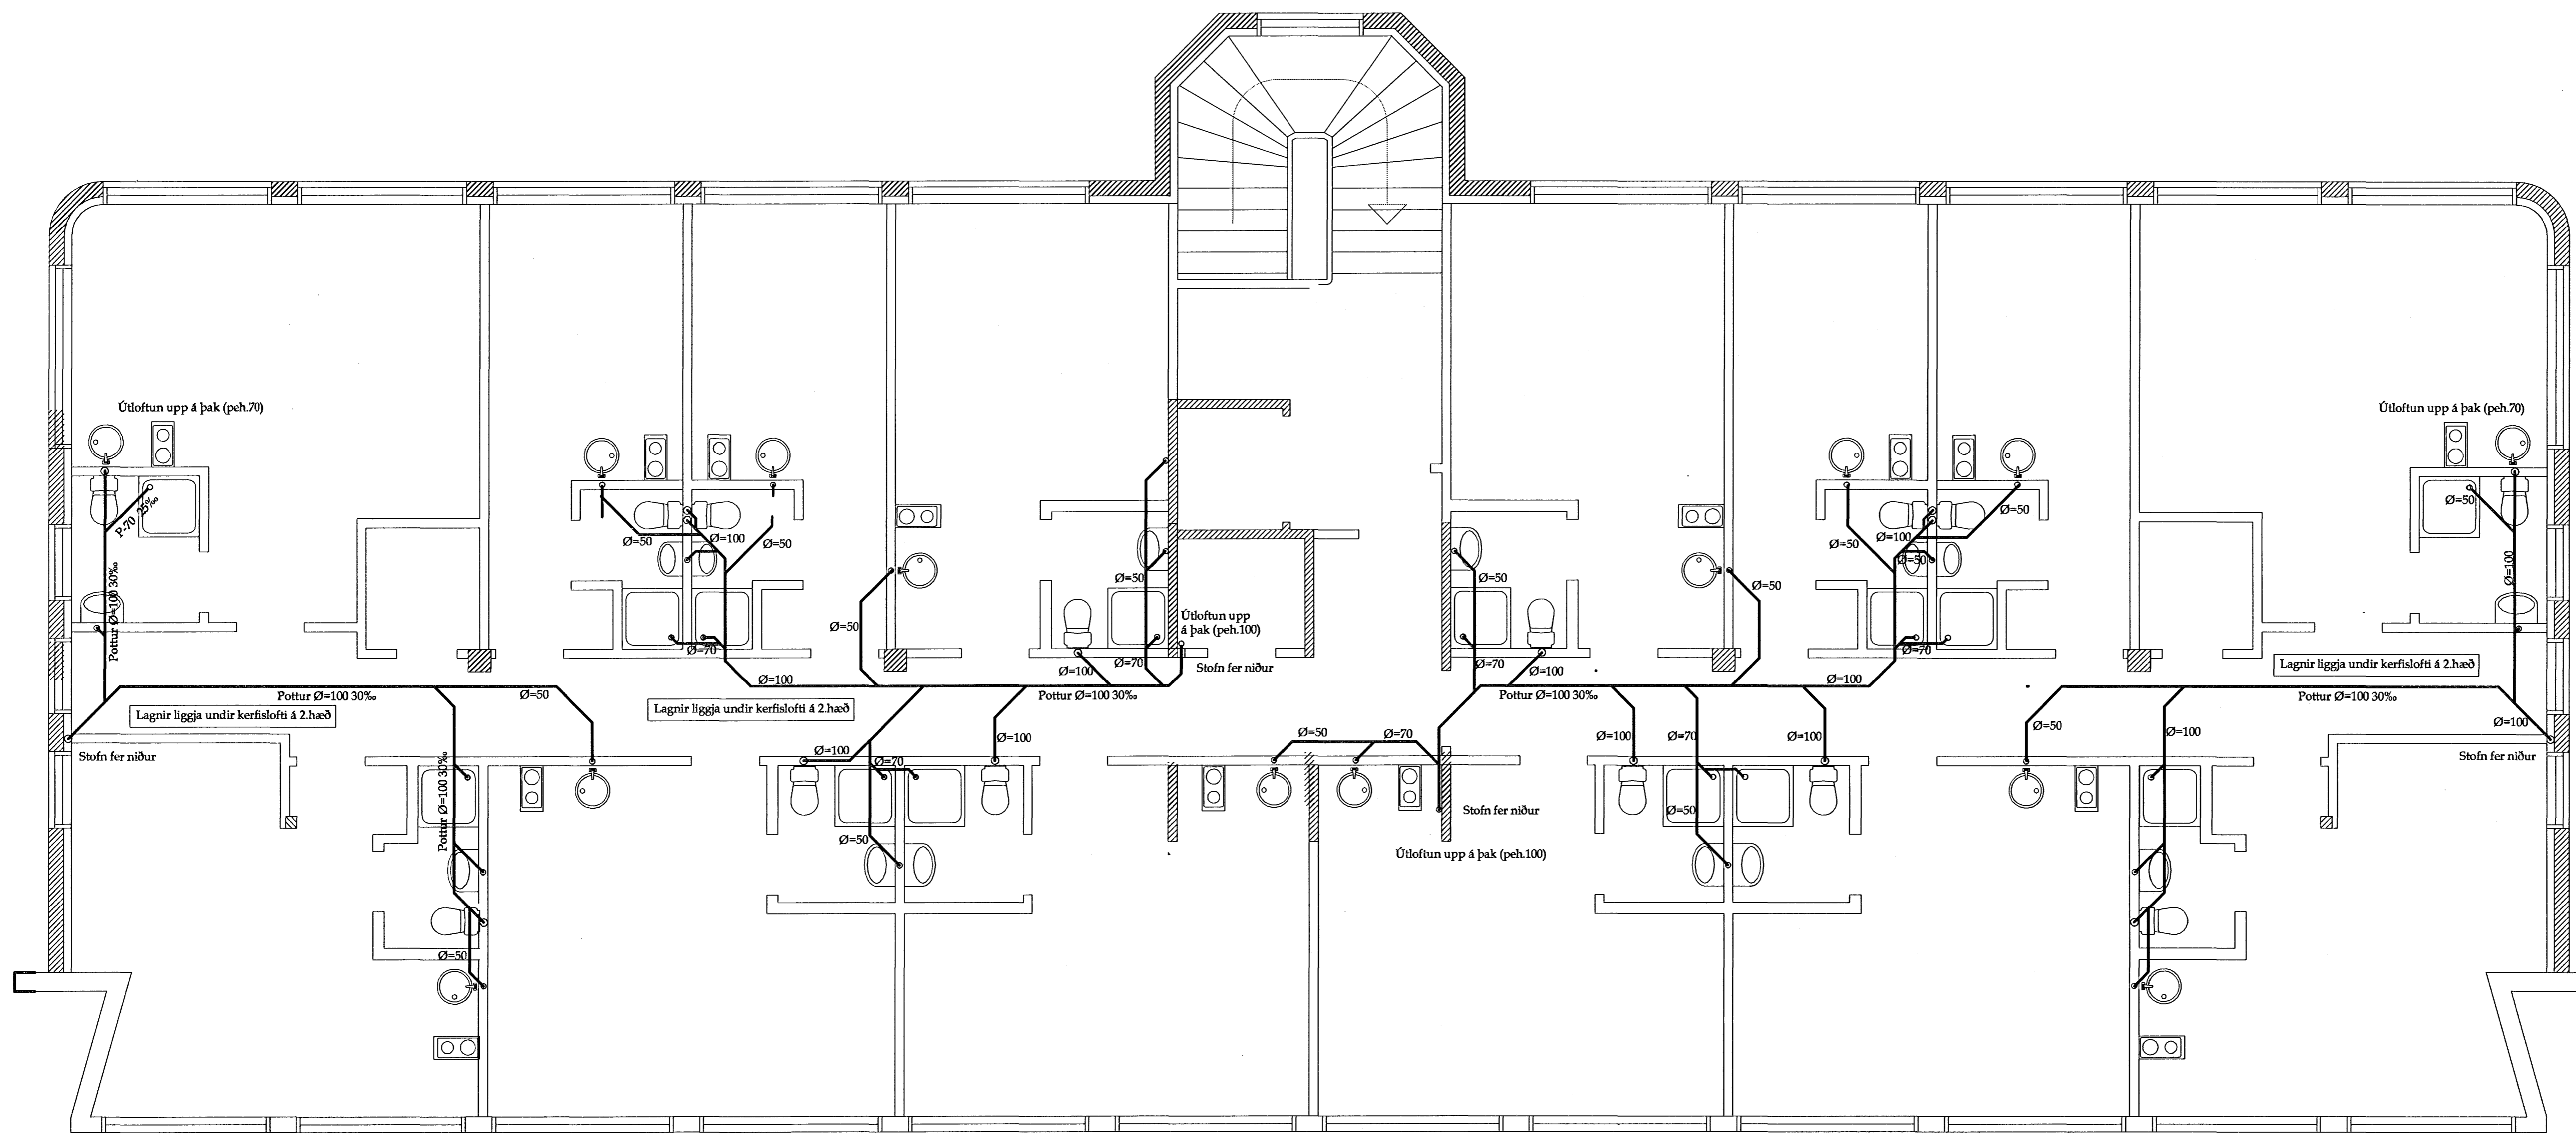

Grunnmynd frárennslislagna á 3.hæð, mk. 1:50

Breytingar:

Samþykkt þann
 20. DES. 2006
 Byggingarfulltrúinn í Hafnarfirði
 F.h. Sigurbjartur Halldórsson

Verkhlutí:
 GRUNNMYND FRÁRENNSLISLAGNA Á 3.HÆÐ
 REYNDARTEIKNINGAR

Teikn nr.	Tölvu nr.	Verk. nr.
1-02		

Tilvísanir:
 Sjá teikn nr:

Verkefni:
BÆJARHRAUN 4

ISO
 Tæknipjónusta ehf.
 KT. 601200-2440
 Hrífsateig 7
 105 Reykjavík
 Síma: 5533700, 8997864, 5812304
 Fax: 5533700
 Netfang: iso@simnet.is

Aðalhönnuður:
 Dagsetning: des 2006
 Mælikvarðar:
 1:50, 1:20
 Teiknað af:
 Sæma
 Reiknað af:
 Sæma

Aritun hönnuðar (teikning þessi er ógild án aritunar hönnuðar)
 Nafn: *Sæmundur Óskarrson* Kennit: KT. 180160-3109
Aritun aðalhönnuðar samkv. byggingareglugerð
 Nafn: Kári Eiríksson - Ríkisteikt FAL - kt: 070365-4059 Kennit:
 Hannað: **Sæmundur Óskarrson** Byggingateknifræðingur