

Frárennslí:

Innanhúslagnir skulu vera úr pottrörum frá viðurkenndum framleiðanda og samsetningar með múffum sem hæfa lagnaefni.

Allir stútar sem koma upp úr botnplötu skulu staðsetjast nákvæmlega skv. teikningum arkitekta.

Allar pípur skal festa upp með þar til gerðum upphengjum og skal fara eftir leiðbeiningum framleiðanda varðandi meðferð og uppsetningu alls lagnaefnis.

Þar sem pípur koma út úr veggjum og tæki verða tengd við skal vera ca 10mm rauf milli pípu og veggklæðningar. Í þessa rauf skal serja tróð og loka yfir með polyurethan kýrti og slétta við vegg.

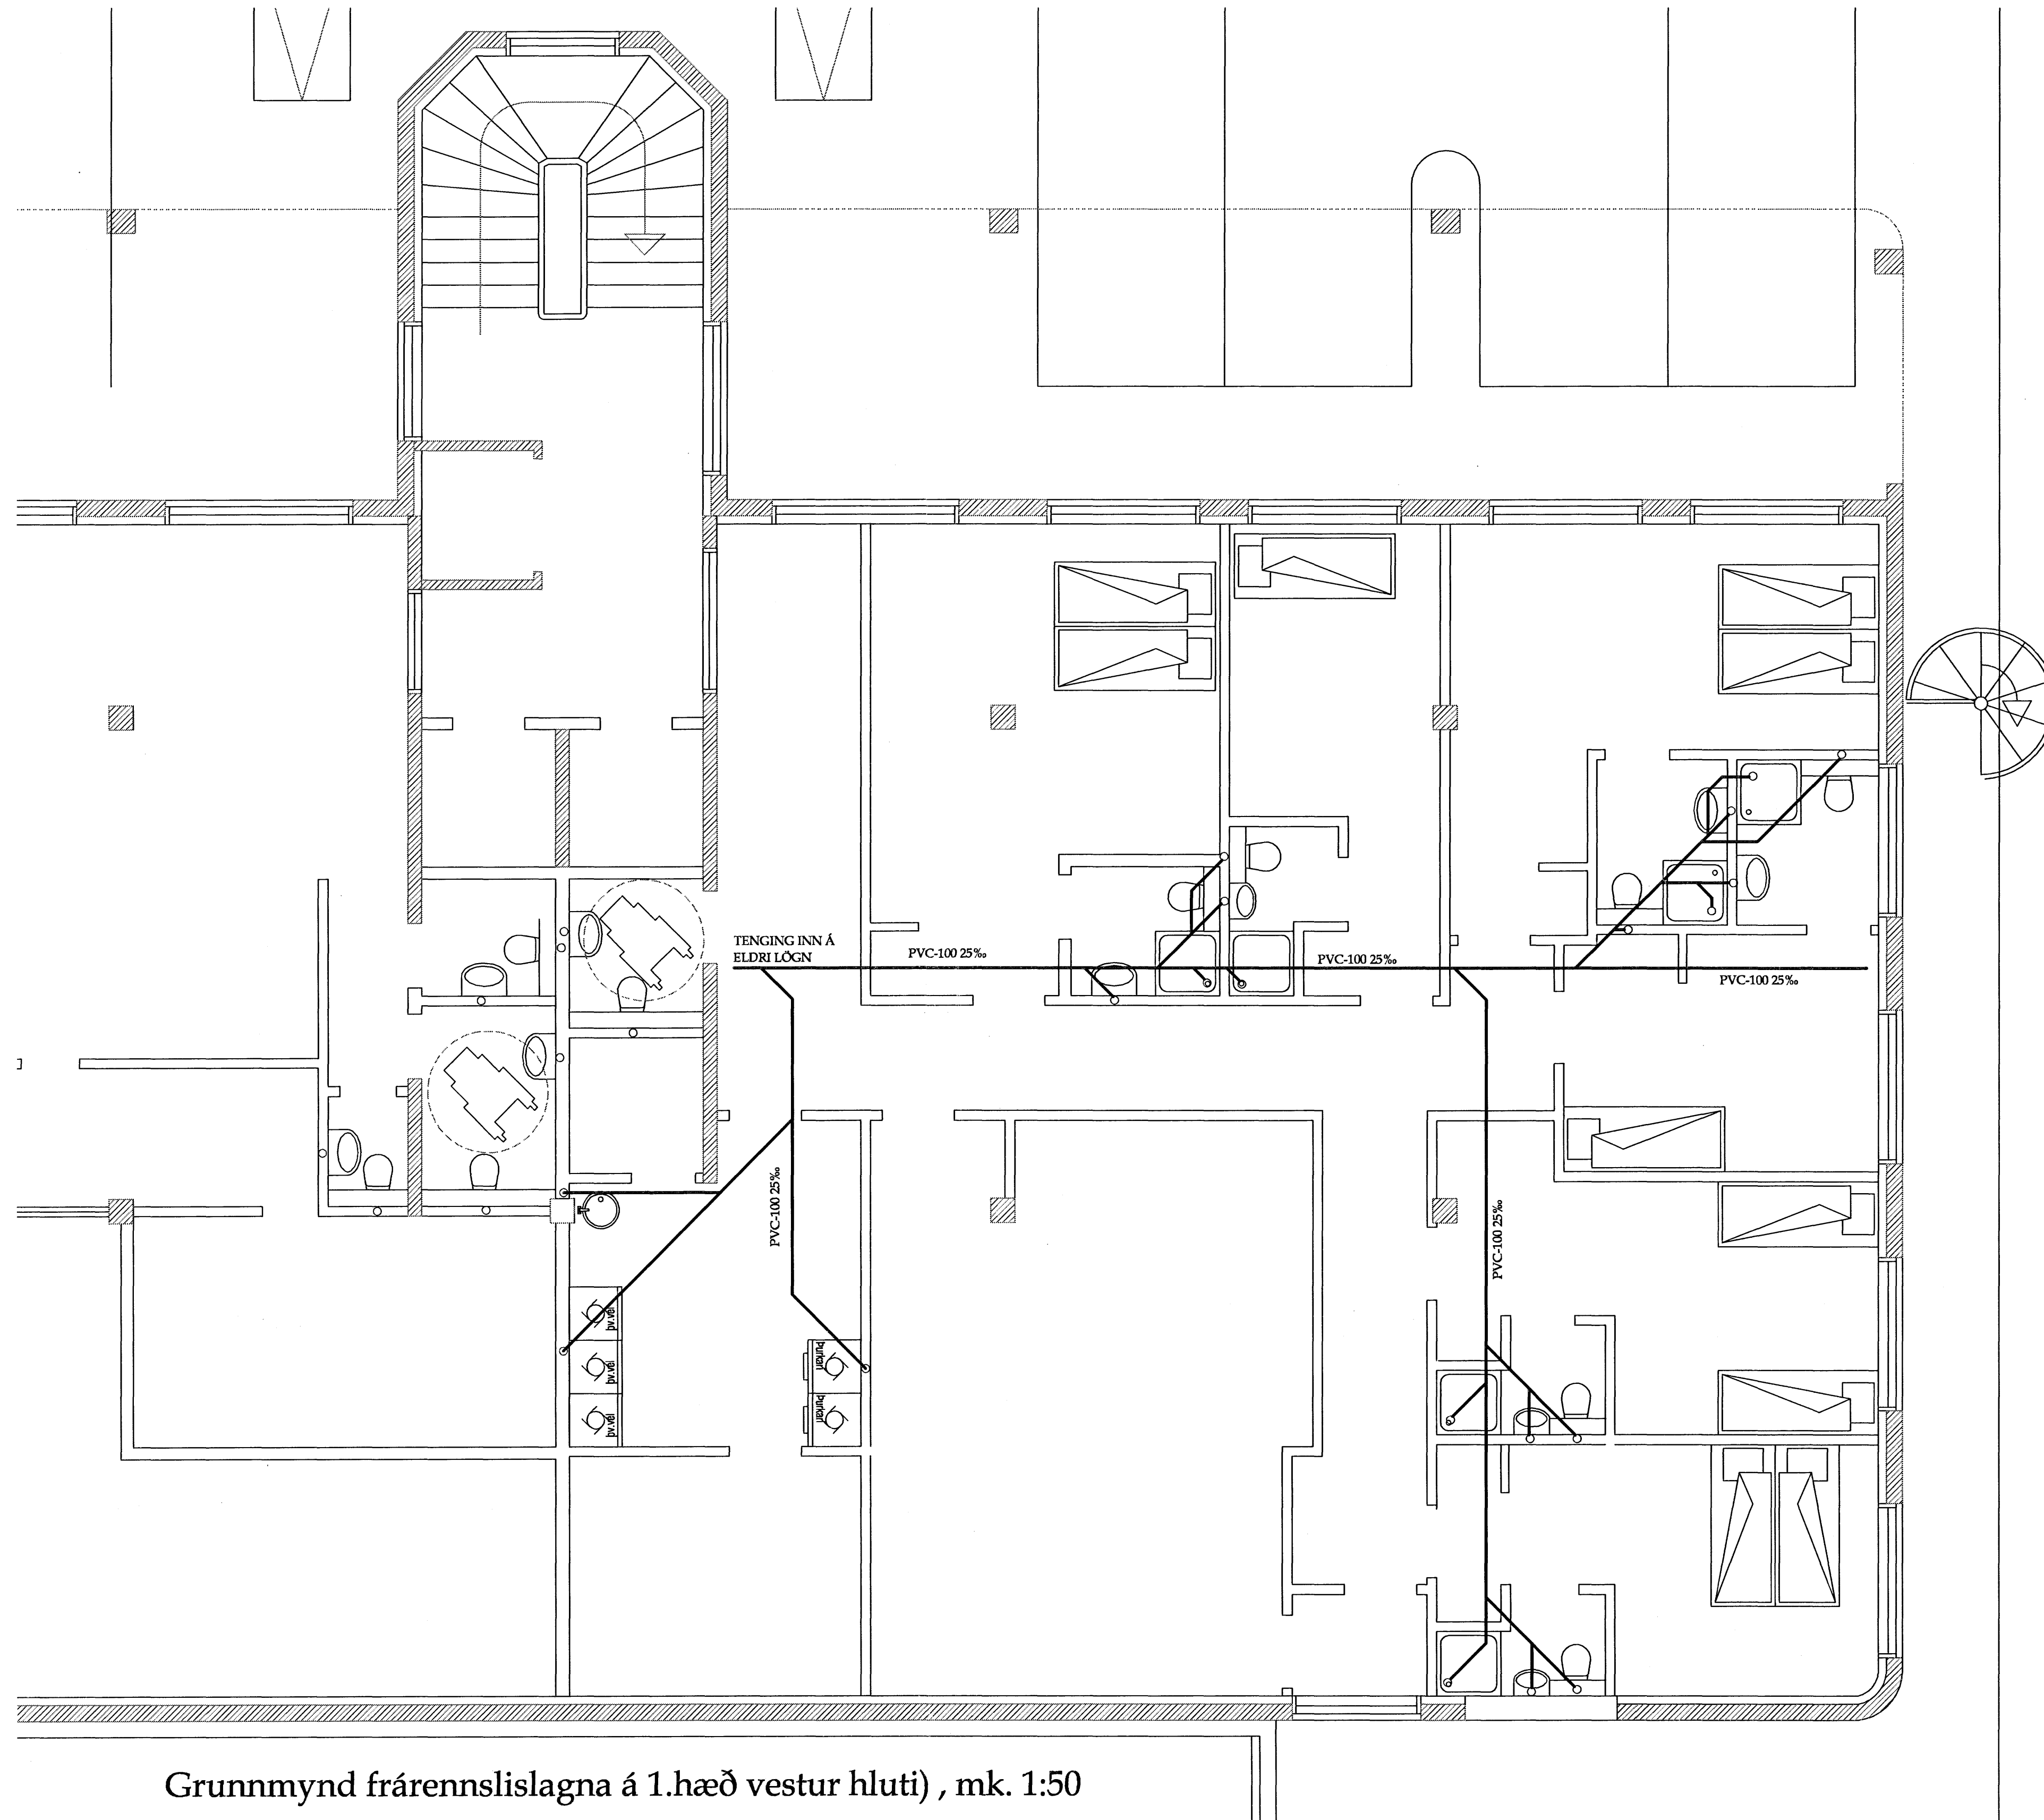
Eftir að gengið hefur verið frá stútum út úr vegg skal honum lokað með passandi loki eftir að sannprófað hefur verið að lagnirnar séu þéttar og hreinar.

Nokkrar skammstafanir á teikningum:

Tæki	Þvermál vatnsláss (mm):
VS= Vatnssalerni	100/100
HL = Handlaug	32/40
Ev = Eldhúsvaskur	40/50
Sk= Skolvaskur	32/40
Sb = Steypibað	50/70
Gn= Gólfniðurfall	50/70

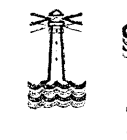
Þar sem lagnir fara á milli brunahólfa skal ganga vandlega frá brunabéttum og skal gera það í samráði við aðal og eða brunahönnuð hússins

Áritun Byggingarfulltrúa
(Þessi þessur teikningar er gildis án áritunar byggingarfulltrúa)



Grunnmynd frárennslislagna á 1.hæð vestur hluti), mk. 1:50

Breytingar:

 Samþykkt þann
20. DES. 2006
Byggingarfulltrúinn í Hafnarfirði
Eh. Sigurbjartur Halldórsson

Verkluti:
GRUNNMYND FRÁRENNSLISLAGNA Á 1.HÆÐ
REYNDARTEIKNINGAR

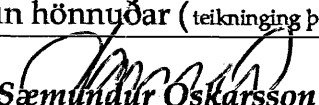
Teikn nr.	Tölvu nr.	Verk. nr.
1-01		

Tilvísanir:
Sjá teikn nr:

Verkefni:
BÆJARHRAUN 4

 **ISO**
Tæknipjónusta ehf.
KT. 601200-2440
Hrísateig 7
105 Reykjavík
Sími: 55533700, 8997864, 5812304
Fax: 5533700
Netfang: iso@simpet.is

Áðalhönnuður:
Dagsetning: 3.DES. 2006
Málkvæðing: 1:50, 1:20
Teiknað af: Sæma
Reiknað af: Sæma

Áritun hönnuðar (teikning þessi er gildis án áritunar hönnuðar)
Nafn:  Sæmundur Oskarsson
Kennitala: KT. 180160-3109

Áritun aðalhönnuðar samkv. byggingareglugerð
Nafn: Kári Eiríksson
Aðalhönnuður: Kári Eiríksson
Kennitala: KT. 070365-4059

Hannað: Sæmundur Oskarsson Byggingateknifráðingur