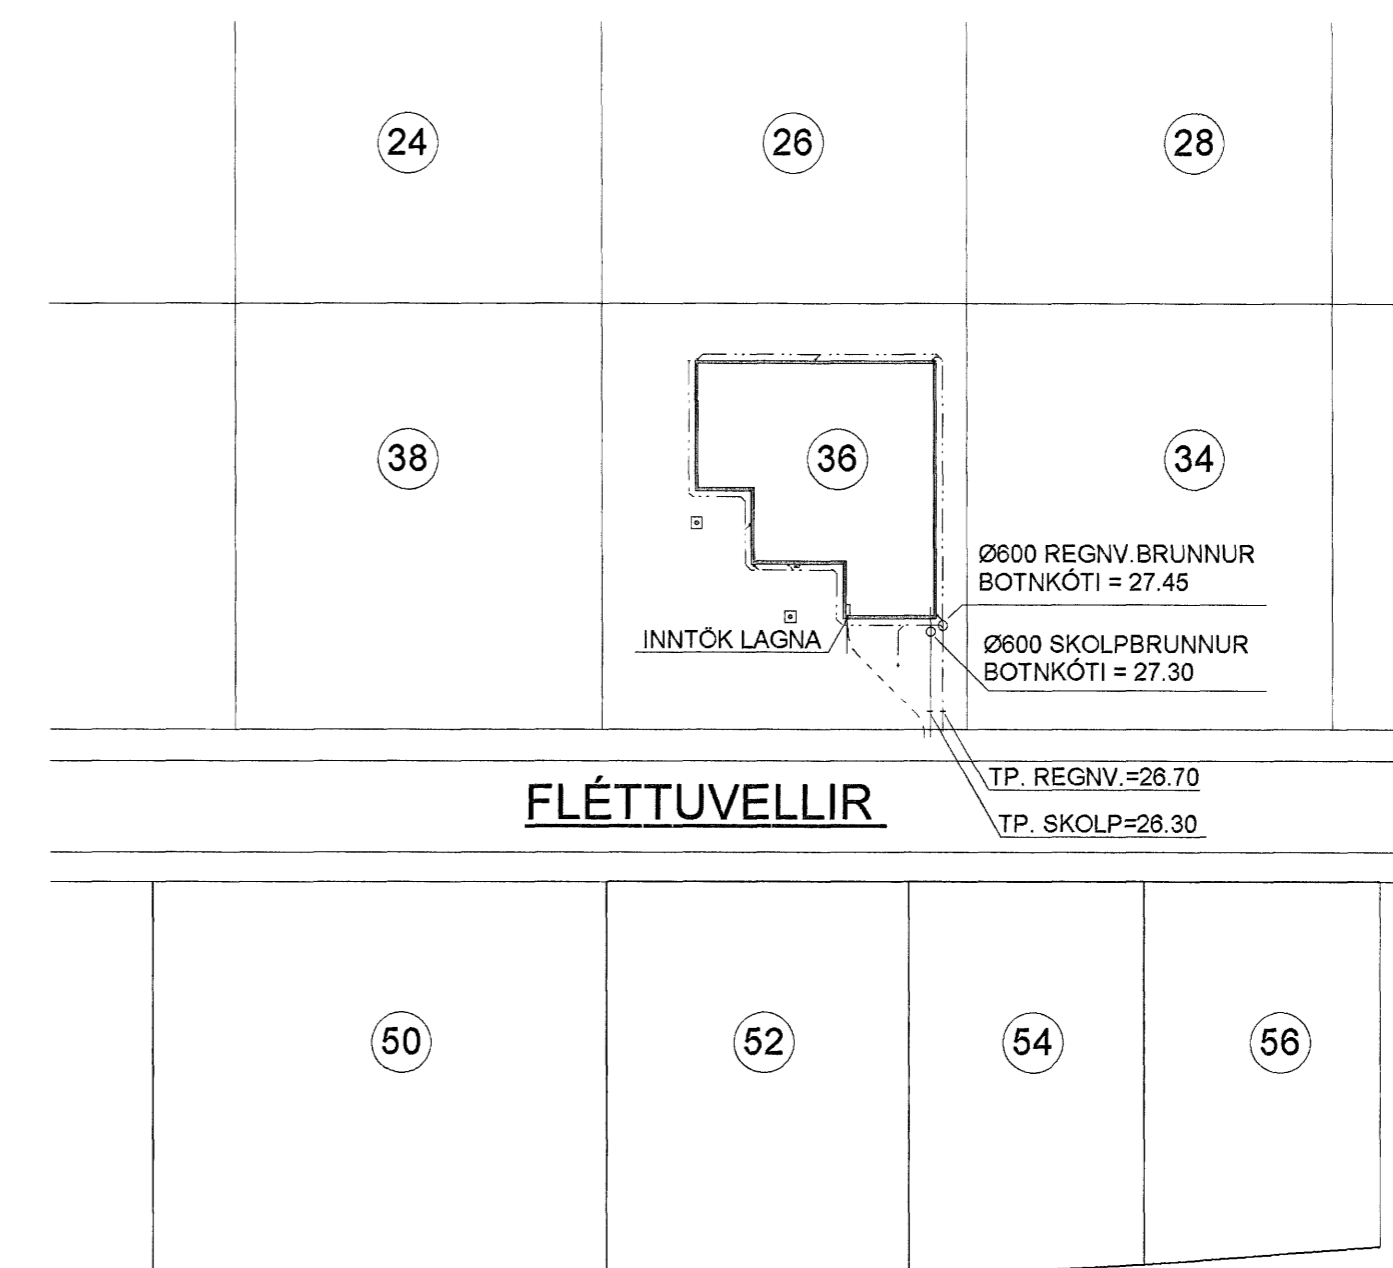
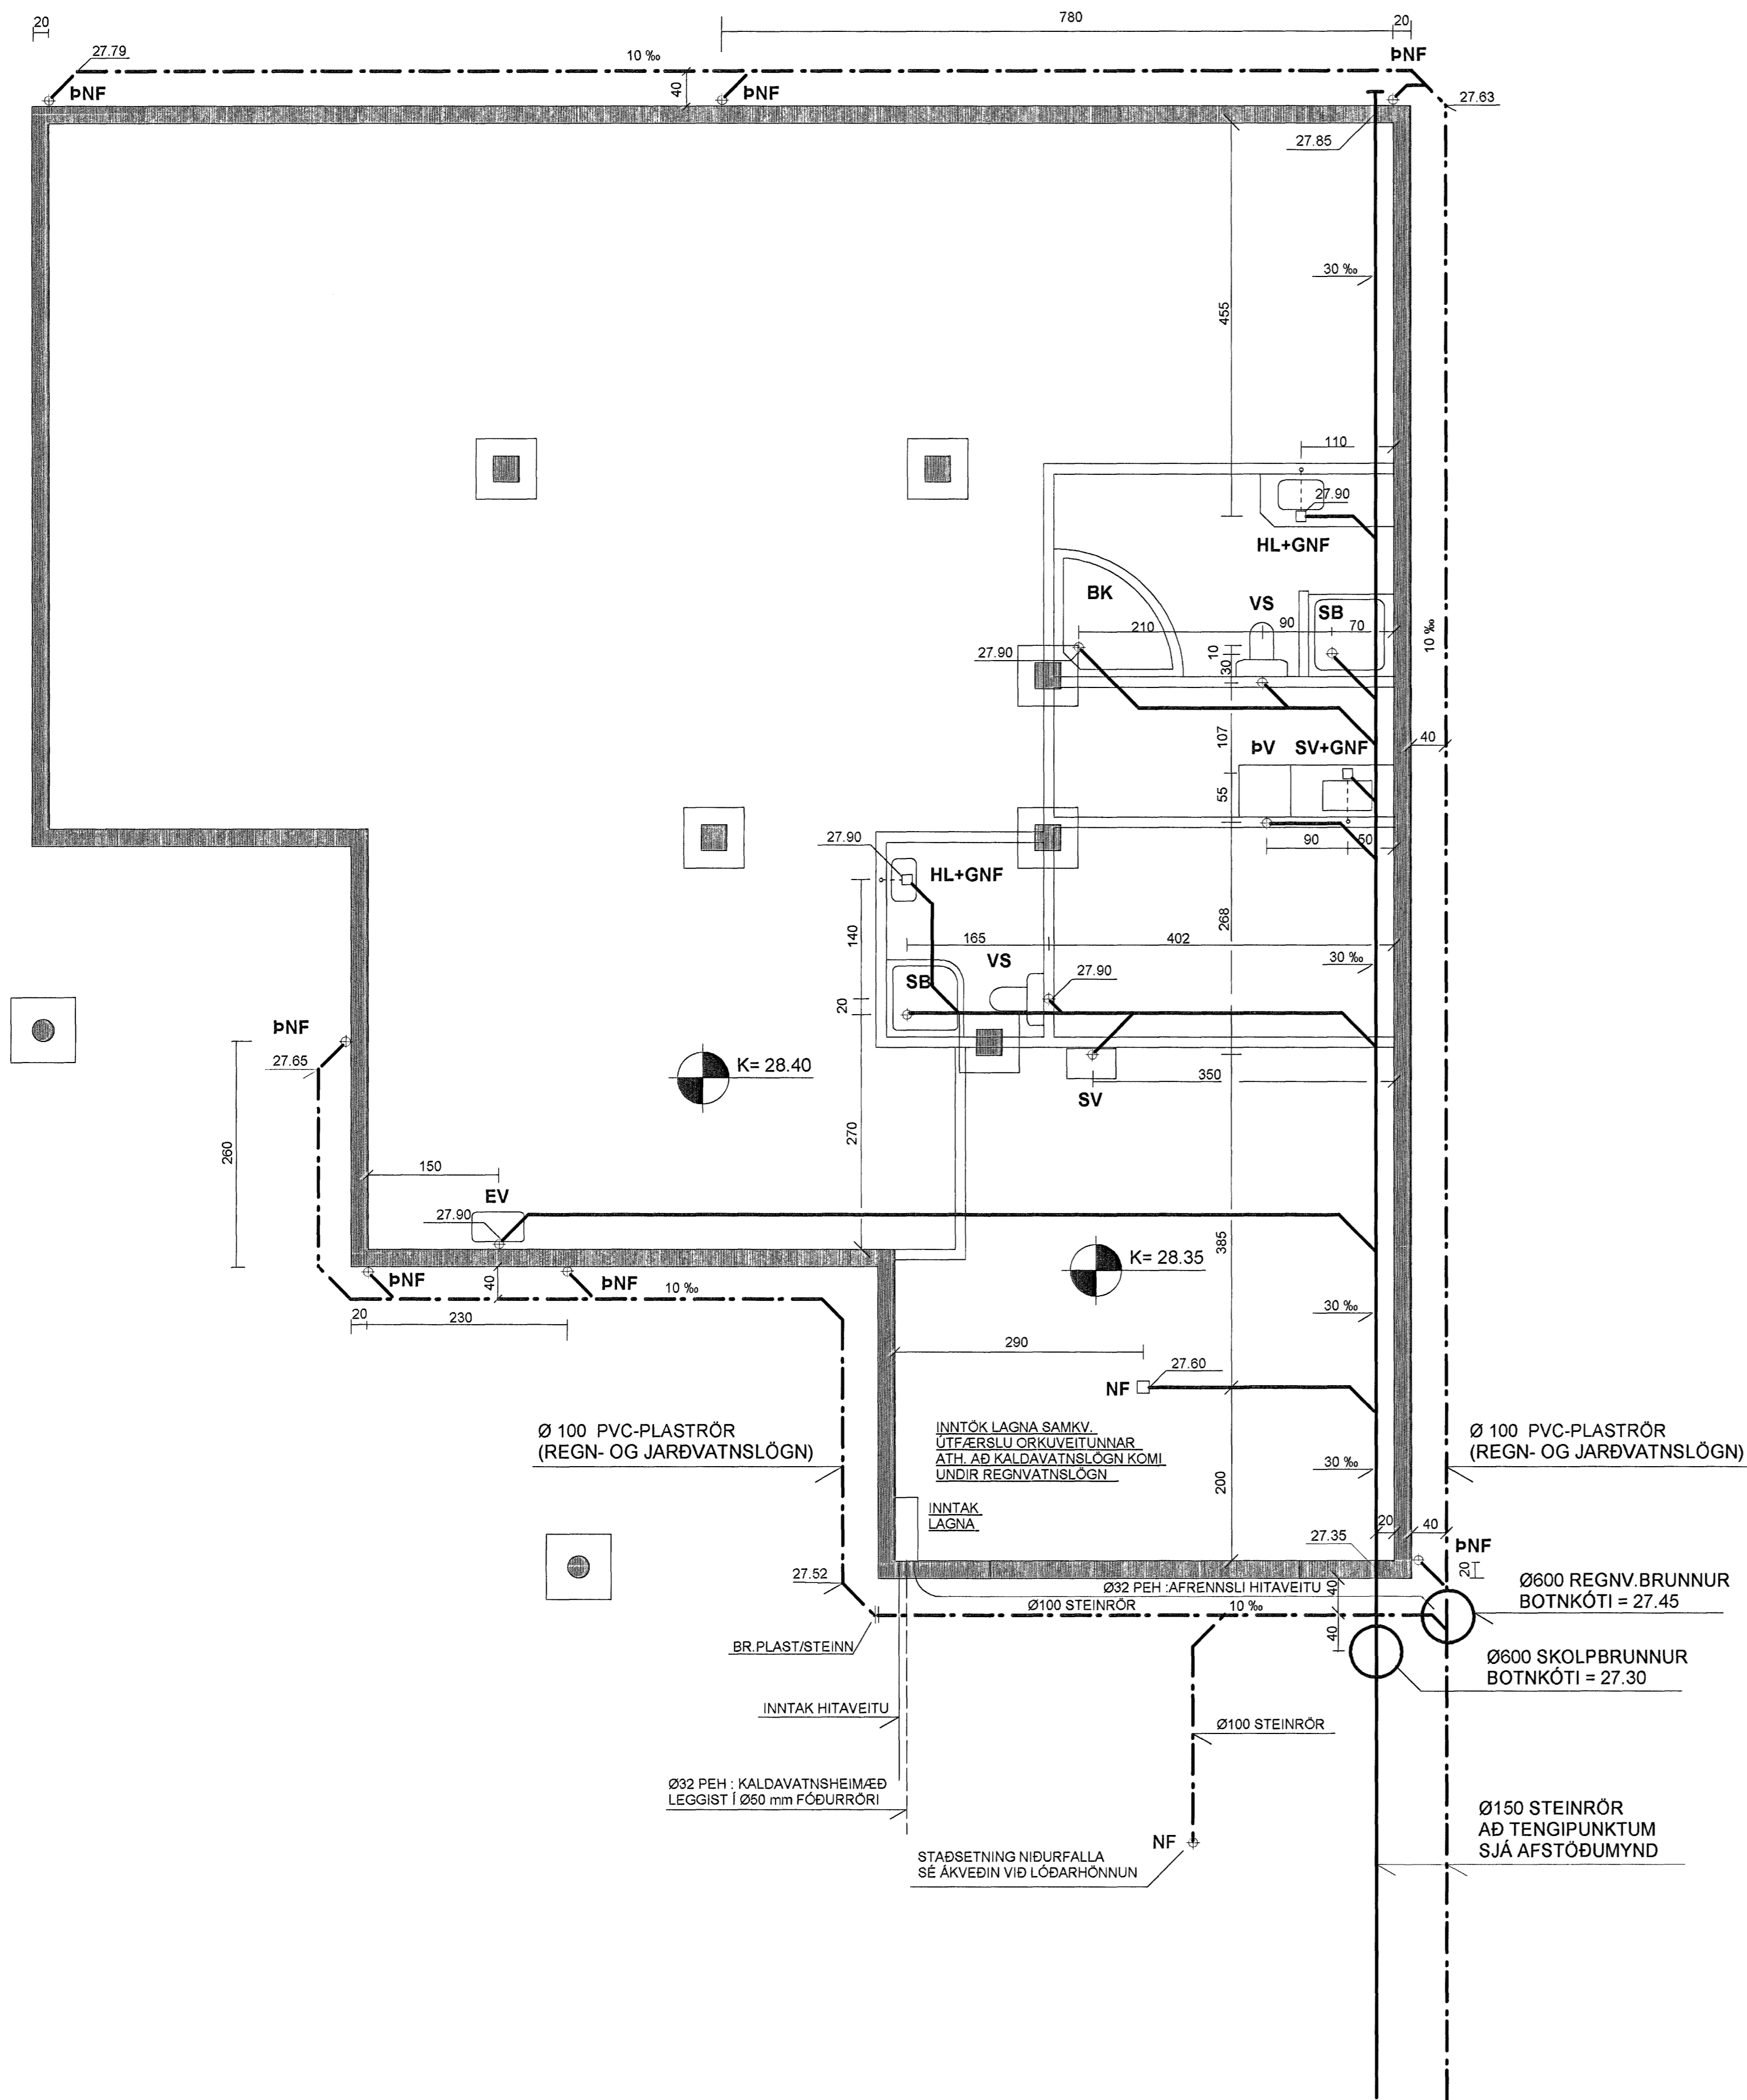


GRUNNMYND AF LÖGNUM Í GRUNNI MKV. 1:50



SKÝRINGAR :

- ÖLL RÖR ERU Ø 100 mm PVC-PLASTRÖR
- NEMA ANNAD SÉ TEKIÐ FRAM Á TEIKNINGUM
- ALLAR SAMSETNINGAR SÉU MEÐ GÜMMIÐÉTTINGUM
- NOTA SKAL DRENMÖL NR. 1 YFIR JARÐVATNSLAGNIR

ALLIR KÓTAR ERU Í METRUM

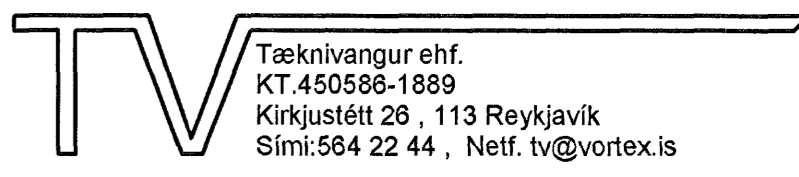
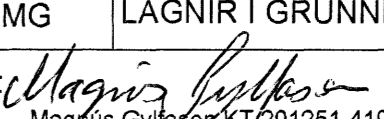
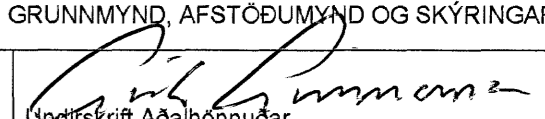
ALLAR MÁLSETNINGAR ERU Í SENTIMETRUM

SKOLPLÖGN

REGNVATNSLÖGN

Sampykkt þann
28 FEB. 2007
Byggingafulltrúinn í Hafnarfirði
Eh. Sigurbjartur Halldórsson

(A) BREYTT. 19.02.2007 (Lega frárennisslagna, breytt til samræmis við framkvæmd)

TEIKN.NR. 2.01	 Tæknivangur ehf. KT.450586-1889 Kirkjustétt 26, 113 Reykjavík Sími:564 22 44, Netf. tv@vortex.is
KVARDI:1:50,1:500	
DAGS. DES. 2006	
HANNAÐ: MG	VERKEFNI: HNODRAVELLIR 36, HAFNARFIRÐI
TEIKNAD: MG	LAGNIR Í GRUNNI: GRUNNMYND AFSTÖÐUMYND OG SKÝRINGAR
YFIRFARID: 	
	Magrús Gyflason/KT/201251-4199 Gneifskrif Adalhönnuðar