


SKÝRINGAR






- ST: Öskulögur fyrir hæðir nr.
- KS: Botskóli regnvannslagnir
- KN: Botskóli skopplagnir
- KK: Botskóli kaldavatsinntak
- KN: Botskóli rörfallsálgna
- HN: hælurþétt
- NF: Niðurföll
- NS: Niðurföll og sandfang
- PV: Handveitur
- PK: Þáttar
- VS: Vatnssalarni
- ST: Stúta
- QND: Gegnummúrsmúrurþétt
- HL: Handlag
- HR: Handveitur
- LR: Loftþving

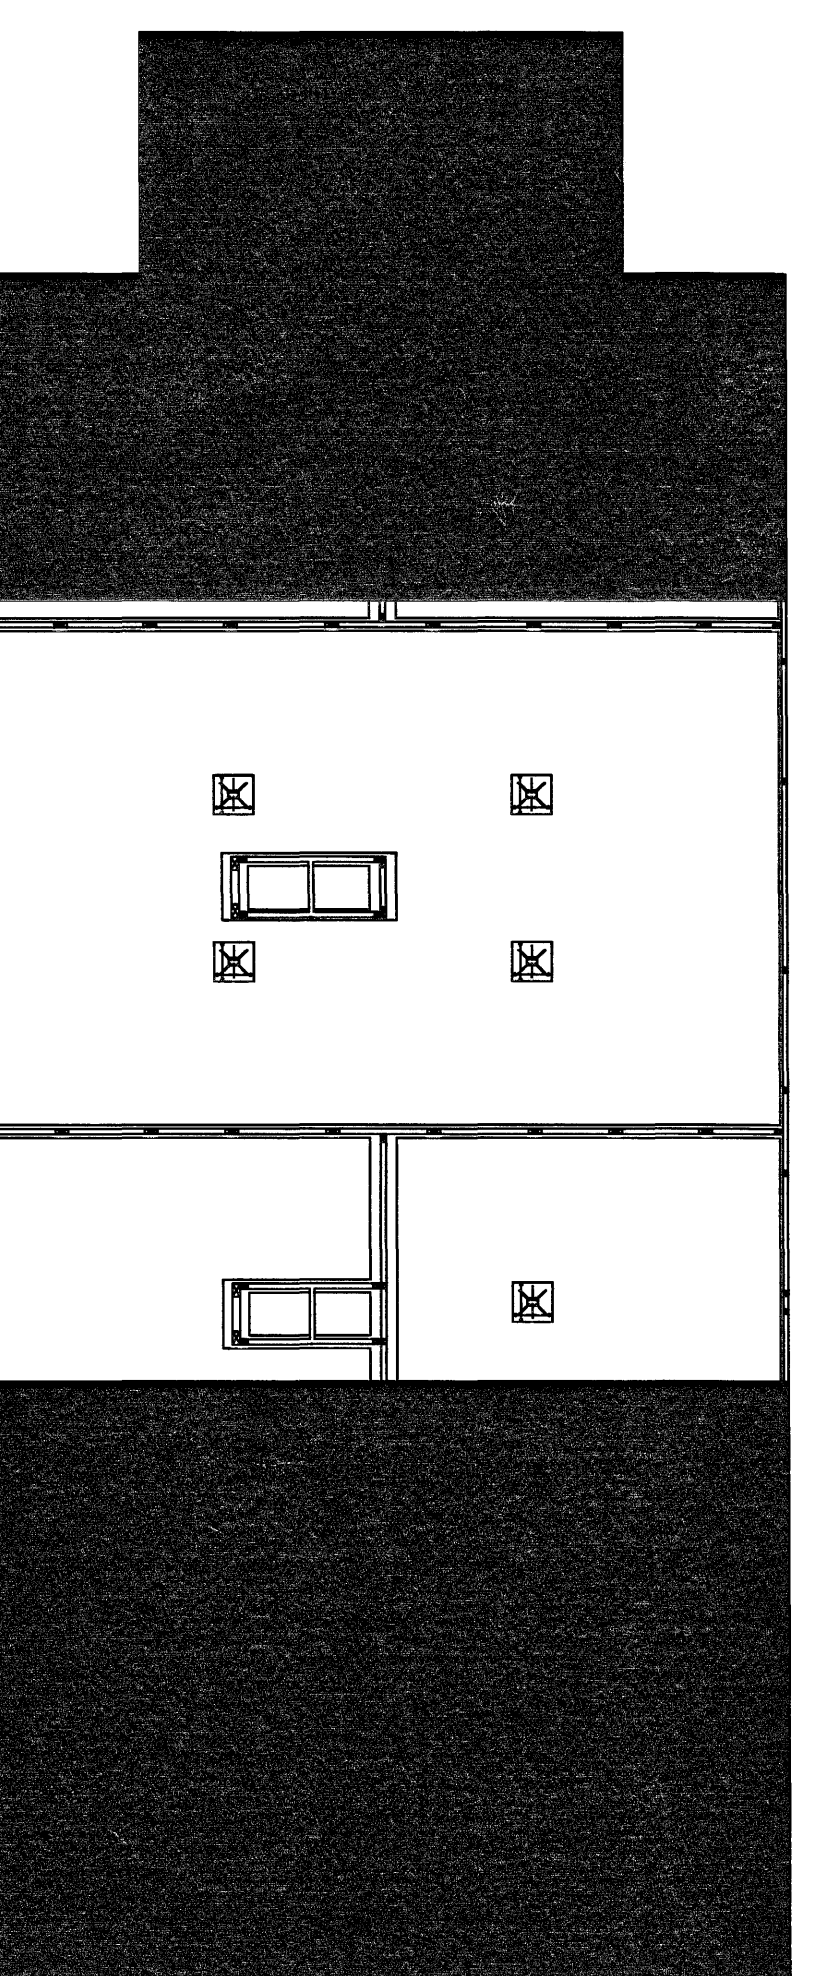

Sambýkkt þann
18 FEB. 2007
Byggingafréttirinn í Hafnarfirði
Eh. Sigurbjartur Halldórsson

| | | | | | |
|--------------------------|--|---------------------|--|-----------------------------|--|
| Sigurbjartur Halldórsson | | Klettur ehf | | Cuxhavengata 1, Hafnarfirði | |
| Símanúmer 47 22066247 | | 14.09.05 | | 1991 | |
| Grunnlagnir | | Breyting 07.02.2007 | | F 02 | |
