UNDIRSTÖÐUR, GRUNNMYND. 1:50

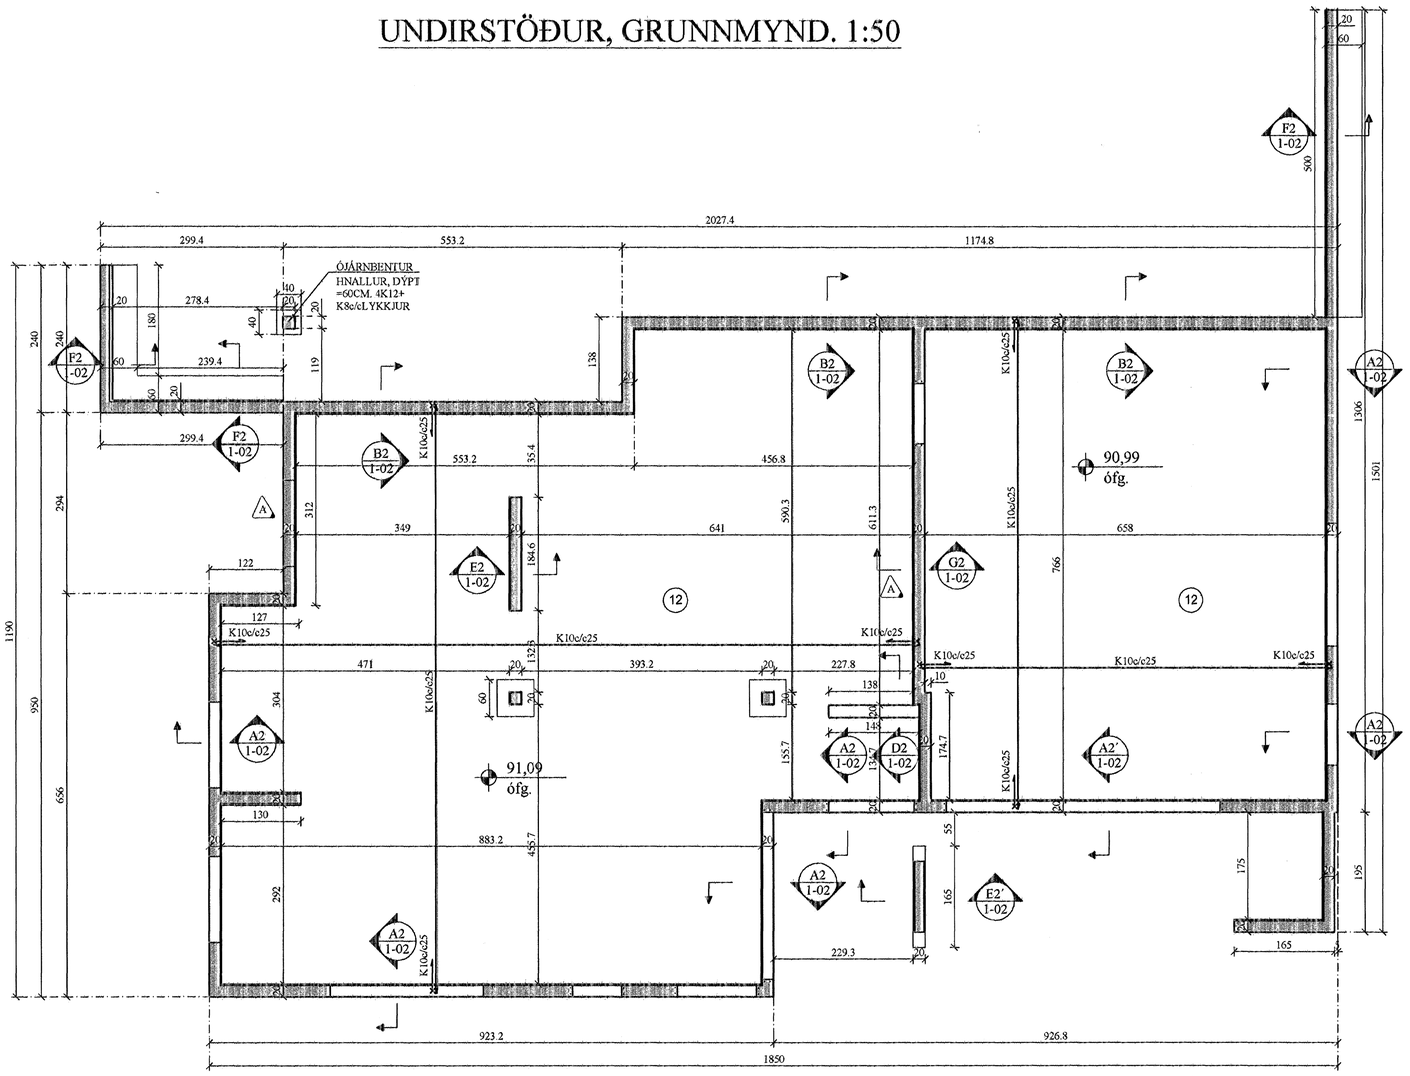

F2 1-02 SNIÐ. 1:20

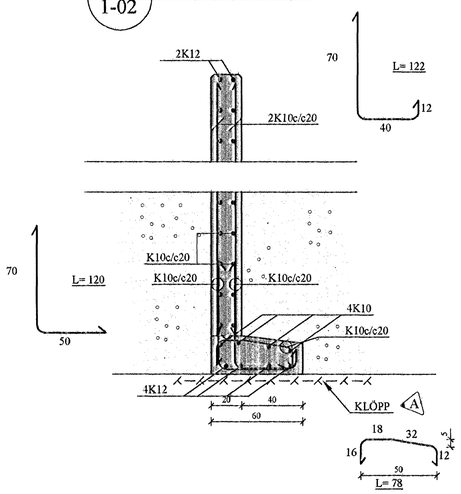

G2 1-02 SNIÐ. 1:20

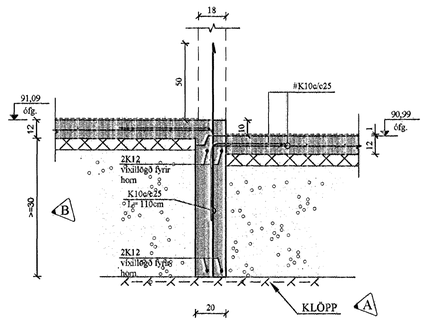

S1 1-02 SÚLA. 1:20

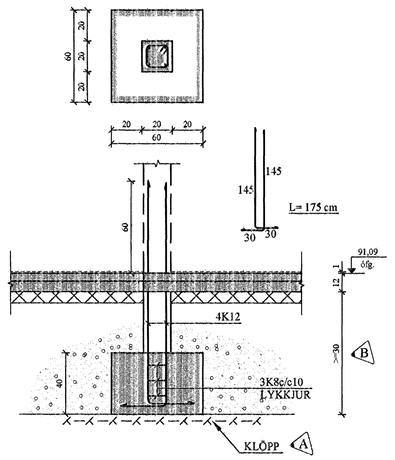

GÖT Í UNDIRSTÖÐUR:

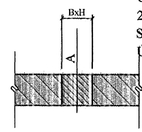

UTAN UM GAT SKAL LEGGJA
2K12 VIÐ HVERJA BRÚN OG
SKULU JÁRNIN NÁ A.M.K. 600mm
ÚT FYRIR BRÚN GATS.

A = KÓTI Á NEÐRI BRÚN GATS
B = BREIDD GATS
H = HÆÐ GATS

Samþykkt þann
19 FEB. 2007
Byggingafulltrúinn í Hafnarfirði
F.h. Sigurbjartur Halldórsson

B	28.01.'07	HÆÐ SÖKKLA, KÓTI HÆKK. UM 30 CM.	JKr/SS
A	18.01.'07	GRUNDAÐ Á KLÖPP	JKr/SS

BREYTINGAR

A2 1-02 SNIÐ. 1:20

SNIÐ A2' ER EINS NEMA
ENGIN BOTNPLATA

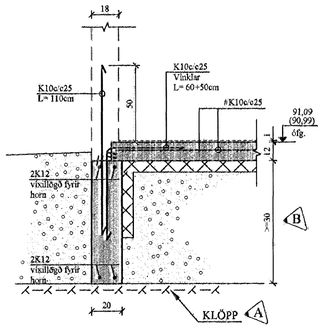

B2 1-02 SNIÐ. 1:20

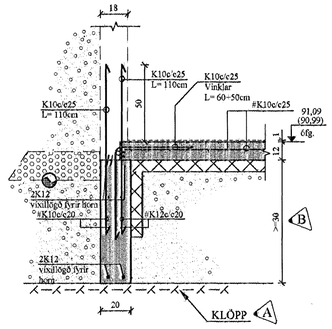

C2 1-02 SNIÐ. 1:20

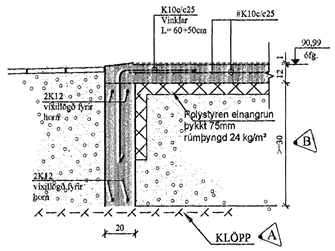

D2 1-02 SNIÐ. 1:20

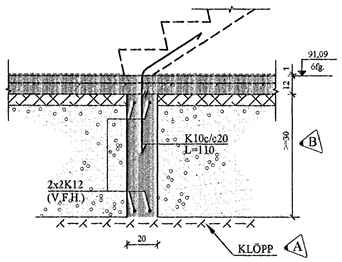

E2 1-02 SNIÐ. 1:20

SNIÐ E2' ER EINS NEMA
ENGIN BOTNPLATA

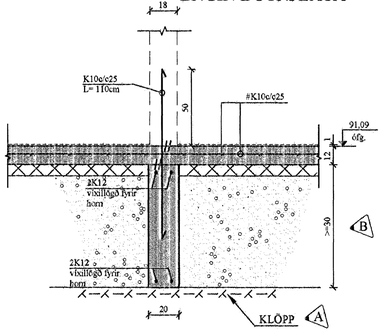

TILVÍSANIR:

SKÝRINGAR..... SJÁ TEIKN. NR. 1-01

UPP MEÐ HURÐA- OG GLUGGAOPUM, SEM
OG Í VEGGENDA, KOMA 2K12,
L = 130 CM

VERKTAKA ER HEIMILT AÐ NOTA Í
BOTNPLÖTU
K 189 BENDINET Í STAÐ HEFÐBUNDINNA
BENDIJÁRNA.

Reikn.	JKR	Des. '06	Útgefið: 14.12.2006
Teikn.	GN/BB	Des. '06	Kvarði: 1:50, 1:20
Ath.			
Samþ.			

HLÍÐARÁS 22
Hafnarfirði
Nr. 1-02

Verkhluti
UNDIRSTÖÐUR,
GRUNNMYND OG SNIÐ.

Jón Kristjánsson
Byggingarverkfræðingur
FVFÍ
Skúlagötu 19
101 Reykjavík
Sími: 551-9820 Gsm: 893-2154
Kt: 210754-4829
Netfang: jokris@simnet.is
http://www.VJK.is