
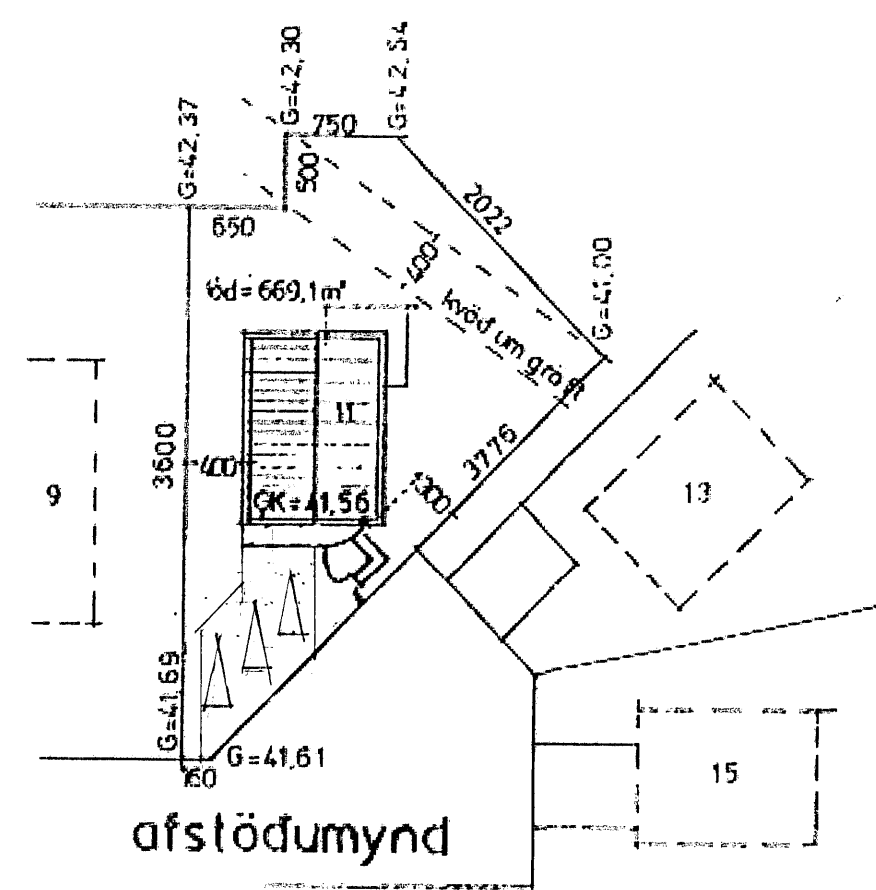
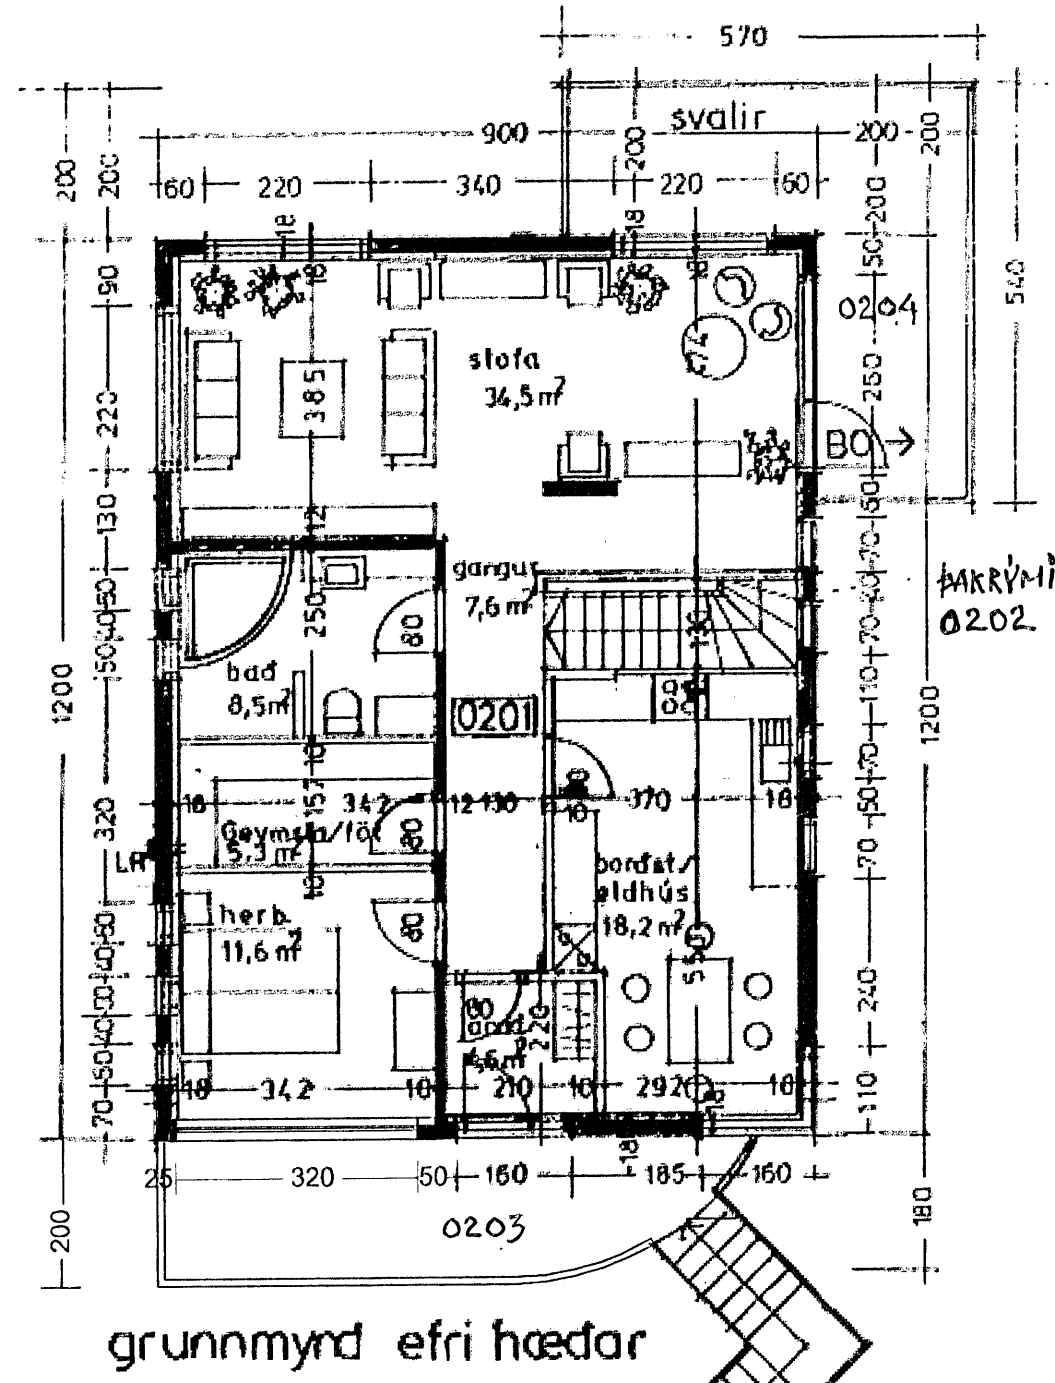
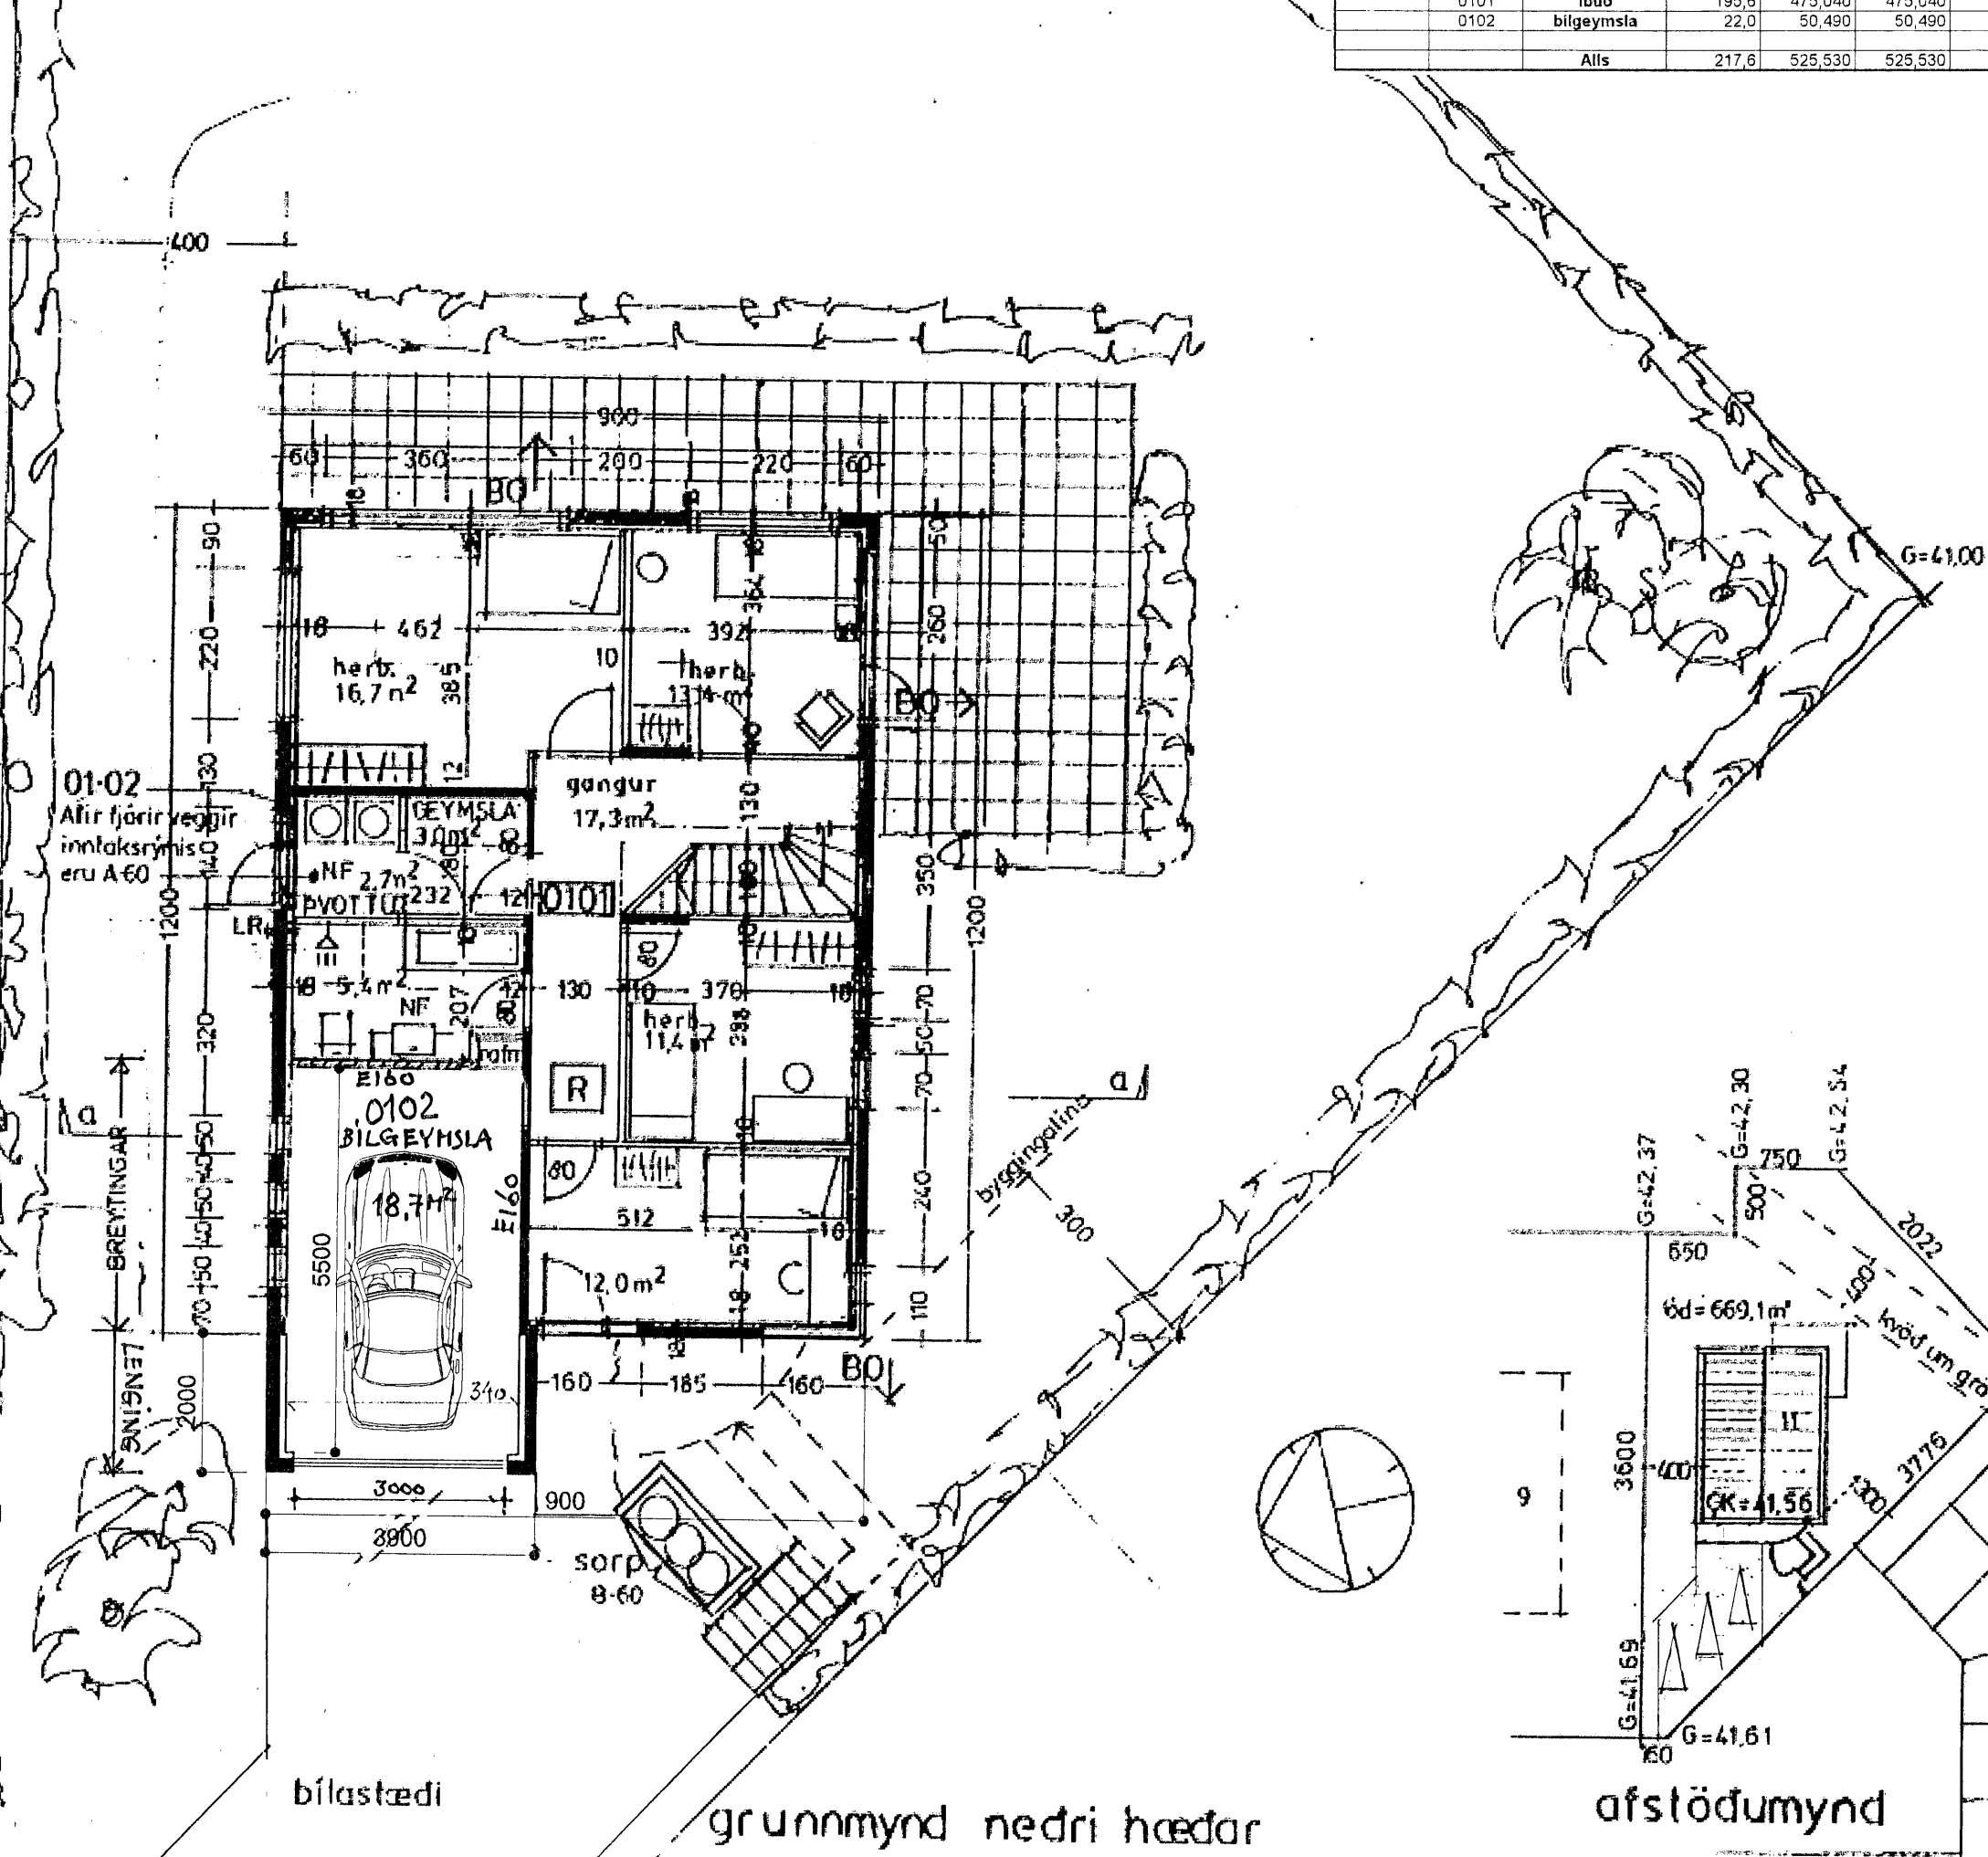


Skráningartafli: DVERGHOLT 11, HAFNARFIRÐI				Skrásetjari: Sigurbór Adalsteinsson																		
Landnúmer: 120302		Matshlutanúmer: 01		Utgáfa: 4.01		Kennitala: 250144-3939		Dags: 30.10.2006														
Uppskipting og lýsing				Stærðir																		
D0 Lokun	D1 Rým hæð-röð	D2 Nokun texti	D3 Hófuð-flokkun	D4 Eignar-hald	D5 Bætur m <sup>2</sup>	D6M Milliflokkur m <sup>2</sup>	D6 Stigir m <sup>2</sup>	D7 Op m <sup>2</sup>	D8 Brúttoflokkur m <sup>2</sup>	D9 Brúttoflokkur sk = 1.8	D10a Salahlæð min	D10b Salahlæð max	D11 Brúttó rúmarm <sup>2</sup>	D12 Nettóflokkur m <sup>2</sup>	D16 Birt flaharm <sup>2</sup>	Rekitala skiptarúmarm <sup>2</sup>	D17 Skipta-rúmarm <sup>2</sup>					
Matshluti				329,9	0,0	3,5	4,3	217,6	0,0				714,1	187,9	217,6		525,530					
Botn													23,2									
A	0101	1. hæð	N	0101	113,9	0,0	3,5	0,0	113,9	0,0			307,5	97,6	113,9							
A	0102	bilgeymsla	B	0102	22,0				22,0		2,70	2,70	248,1	78,9	91,9	2,70	213,030					
2. hæð				216,0	0,0	0,0	4,3	103,7	0,0				383,4	90,3	103,7							
A	0201	íbúð	N	0101	108,0			4,3	103,7		2,70	2,70	291,6	90,3	103,7	2,70	243,810					
A	0202	þakrymi	V	0101	108,0						0,25	1,45	91,9									
C	0203	útpallur m stiga	U	0101	19,8				19,8													
C	0204	svalir	S	0101	18,2				18,2							1,00	18,200					
Athugasemdir																						
Samelnir summa																						
Eignarhald																						
	Eignar-hald	Nokun texti	Birt flaharm <sup>2</sup>	Skiptarúmarm <sup>2</sup>	Sveign m <sup>2</sup>	Sveign og sameign m <sup>2</sup>																
	0101	íbúð	195,6	475,040	475,040																	
	0102	bilgeymsla	22,0	50,490	50,490																	
	Alls		217,6	525,530	525,530																	

Samþykkt þann  
27. NOV. 2006  
Byggingafulltrúi: Hafnarfirði  
Fl. Kristján Þórarinnsson

SAMÞYKKT SPEKKUN BILGEYMSLU EINS OG  
FRAN KEHUR 'A' ÞESSU TEIKNIBLAÐI:  
Jóhanna Jónsson 190164-4549  
Fúðla Kustingl. 301170-3199  
Jóna Þorsteinsdóttir

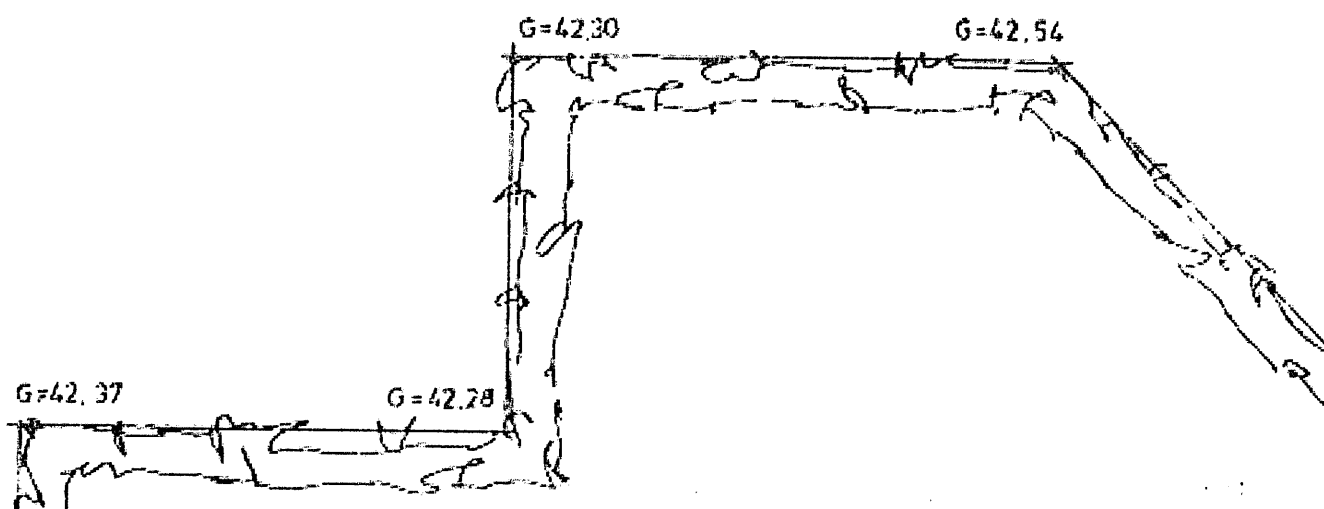

Br. 14.11.2006: bílataknum snúið í stæðum á afstöðumynd veggir sniðmyndar fylltir  
Br.30.10.2006: Gerð bilgeymsla á 1. h. og lengd 2 m undir inngangspall inngangspallur stækkaður, ný skráningartafli

Sigurbór Adalsteinsson  
DVERGHOLT 11, HAFNARFIRÐI BL.01

Upprunaleg teikning dags. 24.04.96: Teiknistofan hf. Ármúla 6  
Samþ. af byggingarfulltr. Hafnarfjarðar 15. júlí 1996.  
Breytingar á þessu blaði dags. 30.10.2006 eru færðar inn á ljósrit

ÞRÍÐJA HÆÐIN, ARKITEKTAR – SIGURÞÓR AÐALSTEINSSON FAI  
AÐALTEIKNING  
GRUNNMÝNDIR AFSÖÐUM SKRÁN  
STRANDGÖTU 28 220 HAFNARFIRÐI  
SÍMI: 555 48 10 FAX: 565 48 31