



← BREYTINGAR →


vestur

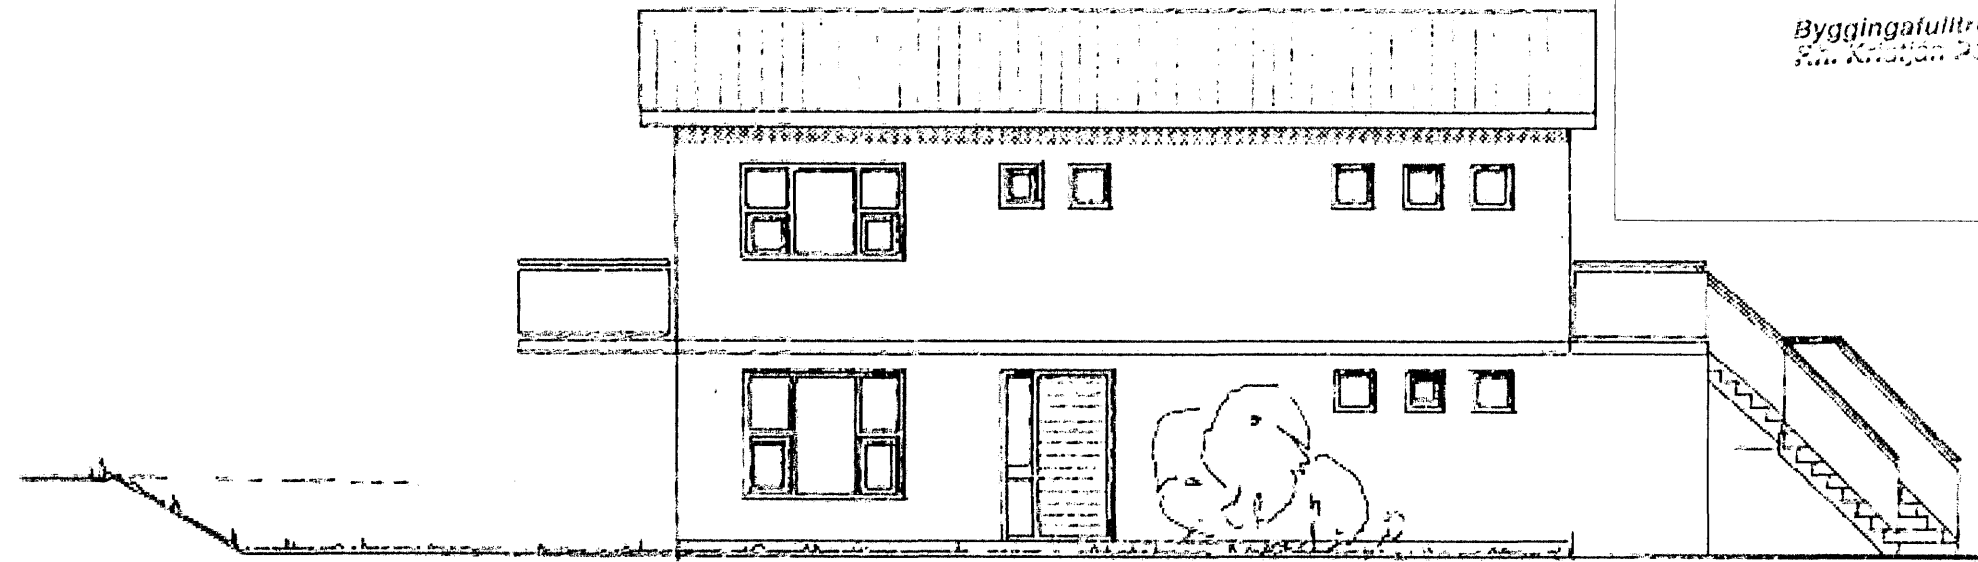


nordur

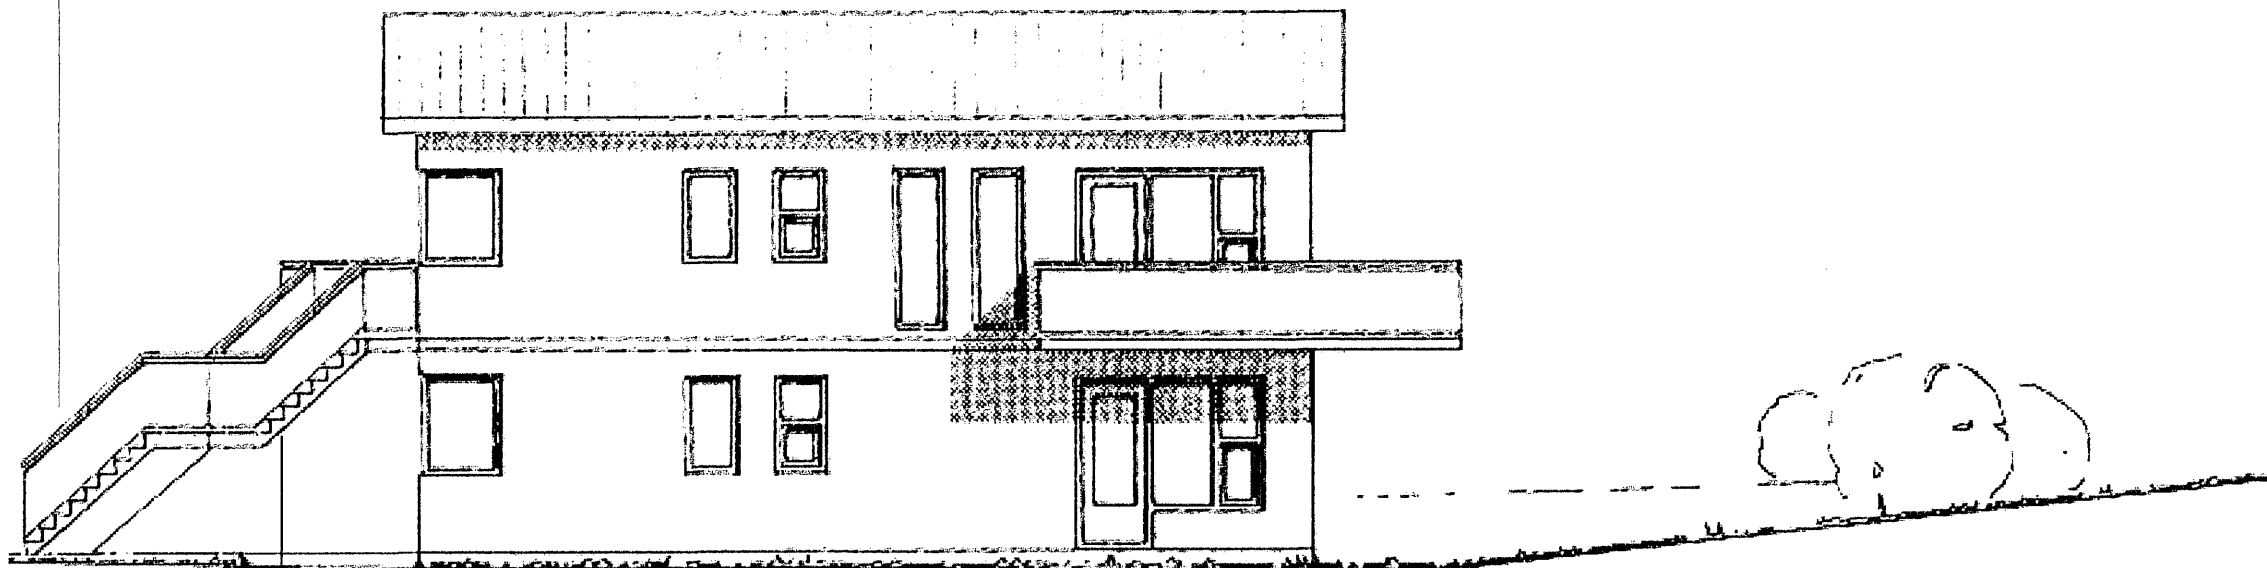

sudur

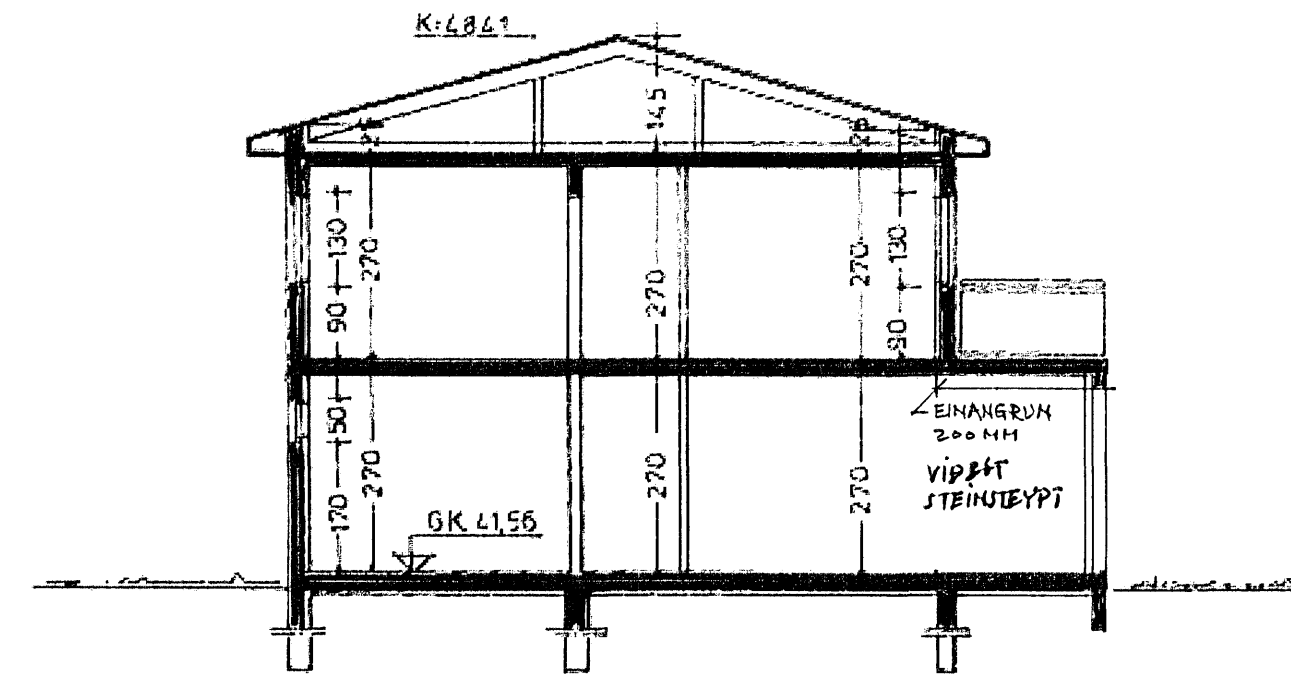

sneiding a-a

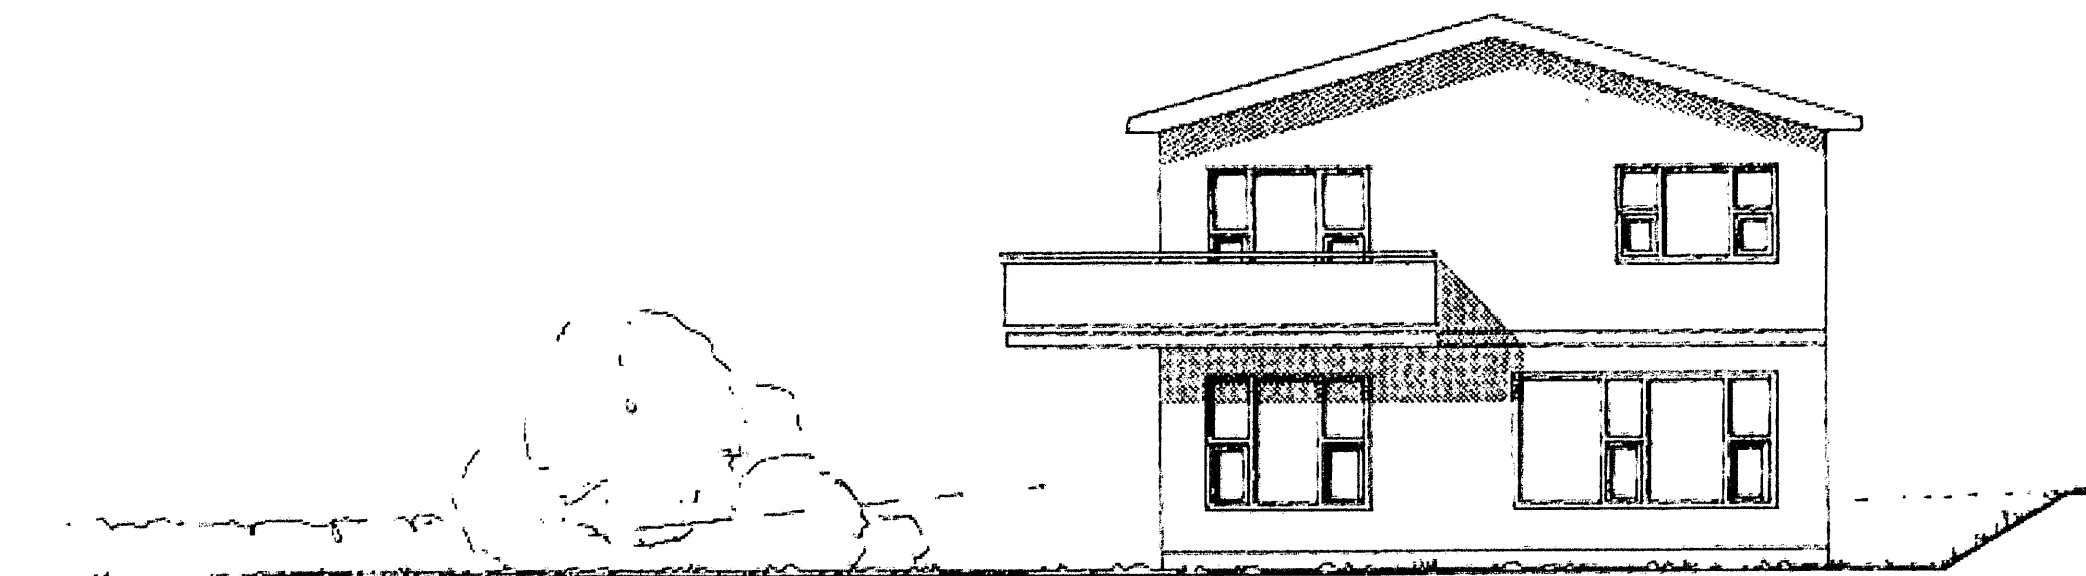

austur

Samþykkt þann
27. NOV. 2006
Byggingafulltrúinn í Hafnarfirði
Rm. Kristján Þórunnsson

Br. 14.11.2006: bílatáknun snúid í stæðum á afstöðumynd veggir sniðmyndar fylltir
Br. 30.10.2006: Gerð bílgeymsla á 1. h. og lengd 2 m undir inngangspall inngangspallur stækkaður, ný skráningartafla

Linnþor Ástala Þórunn
DVERGHOLT 11, HAFNARFIRÐI BL.02

