




Samþykkt þann  
 06 DES. 2006  
 Byggingafulltrúinn í Hafnarfirði  
 F.h. Kristján Þórarinnsson

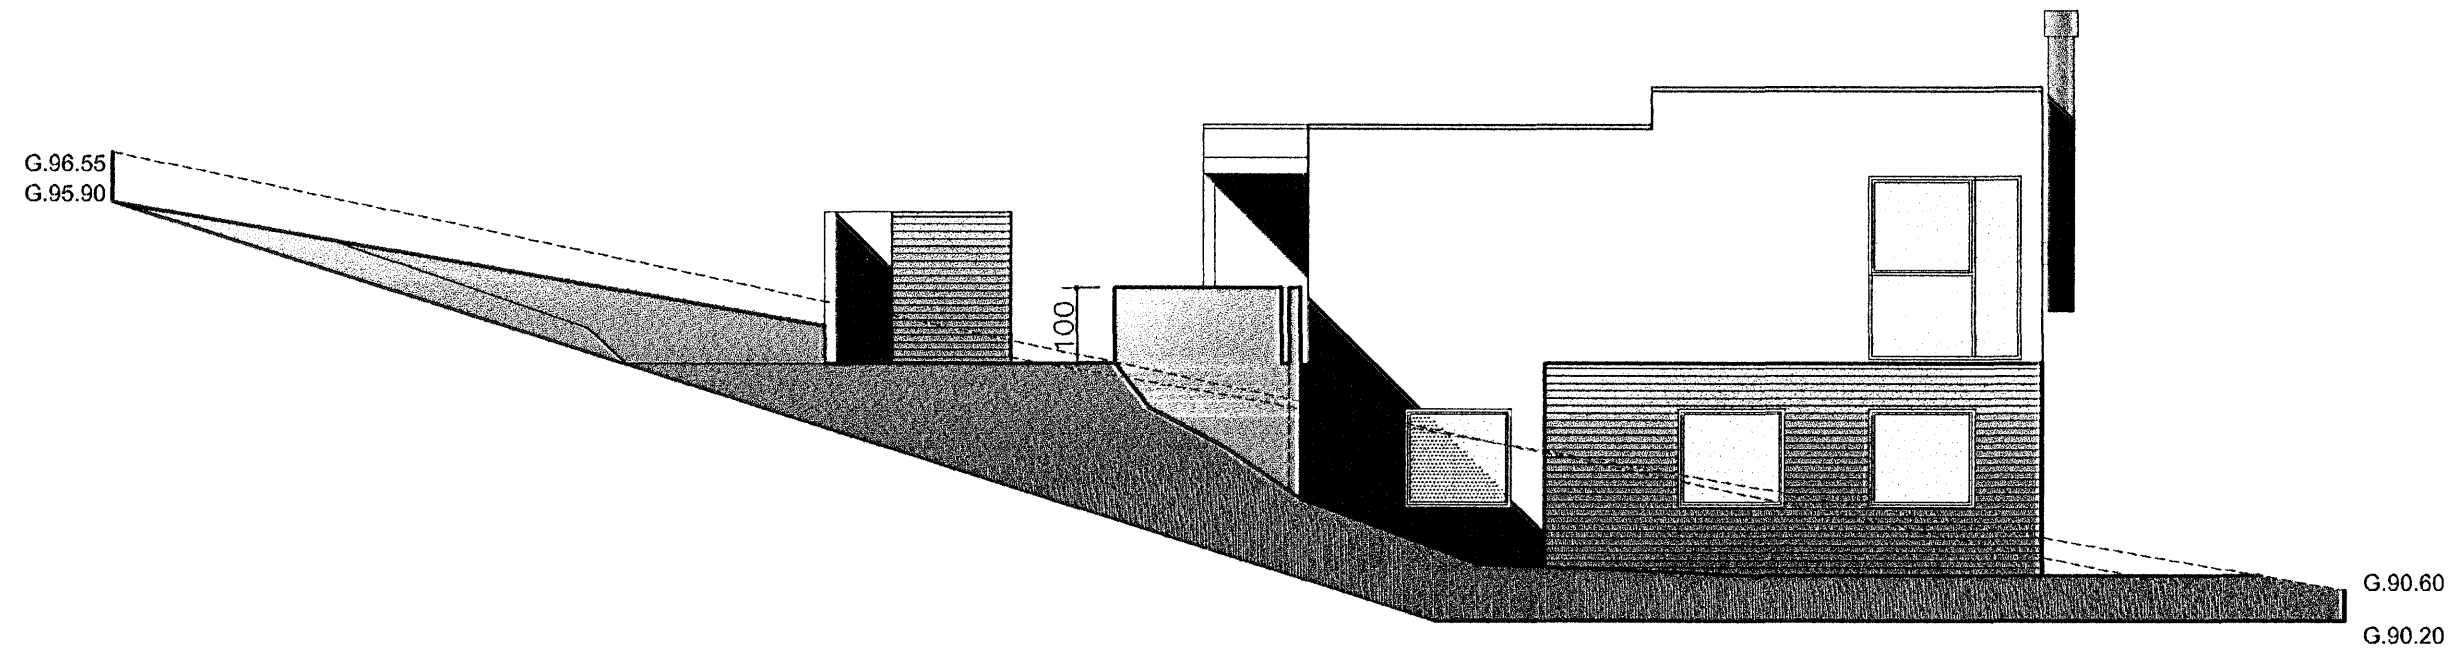

ÚTLIT AUSTUR mkv.1.100

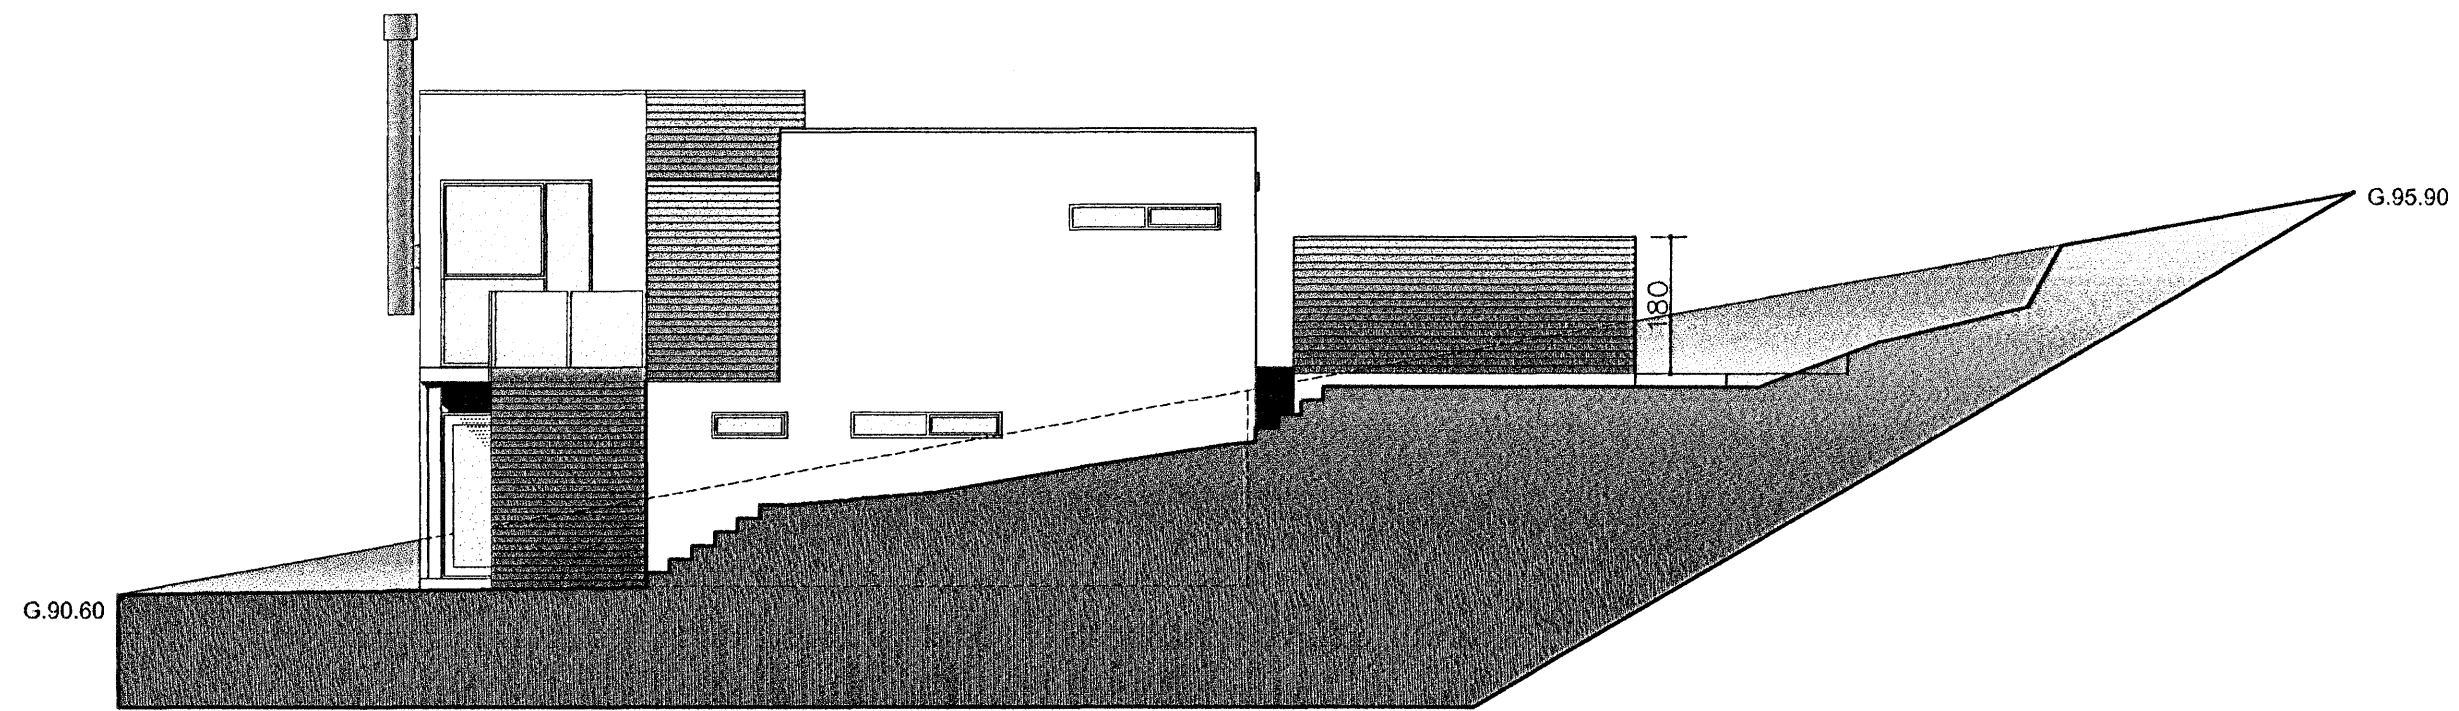

ÚTLIT VESTUR mkv.1.100

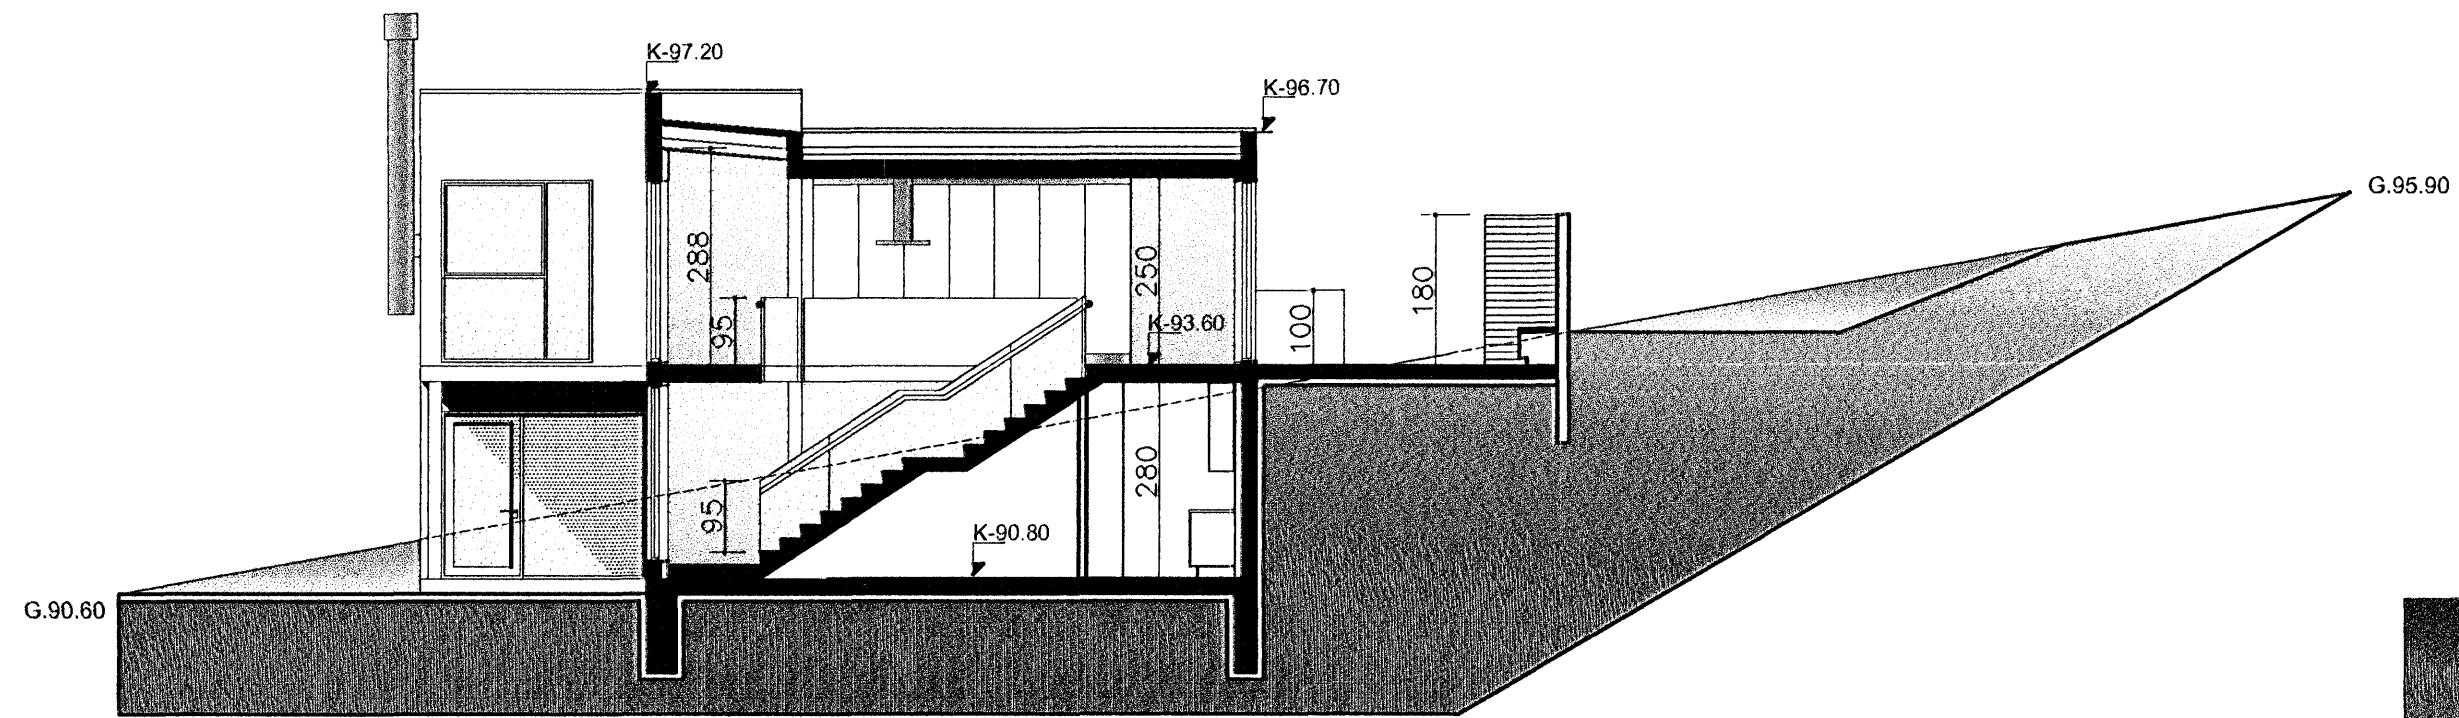

SNIÐMYND C-C mkv.1.100

<b>ATELIER ARKITEKTA EHF.</b> Björn Skaptason, arkitekt FAI Suðurlandsbraut 6, sími 5686680 kt.580105-1140 fax 5686640 gsm 6968977 netfang. atelier@mmedia.is		
HLÍÐARÁS 22	HAFNARFJÖRÐUR	
ADALTEIKNINGAR		
mkv. 1-100	tnr.04-5	
dags. SEPTEMBER 2006		

breyting nóv. 2006  
 hús einangrað að innan og þússað að utan.