




Samþykkt þann
 0 6 DES. 2006
 Byggingafulltrúinn í Hafnarfirði
 F.h. Kristján Þórarinnsson

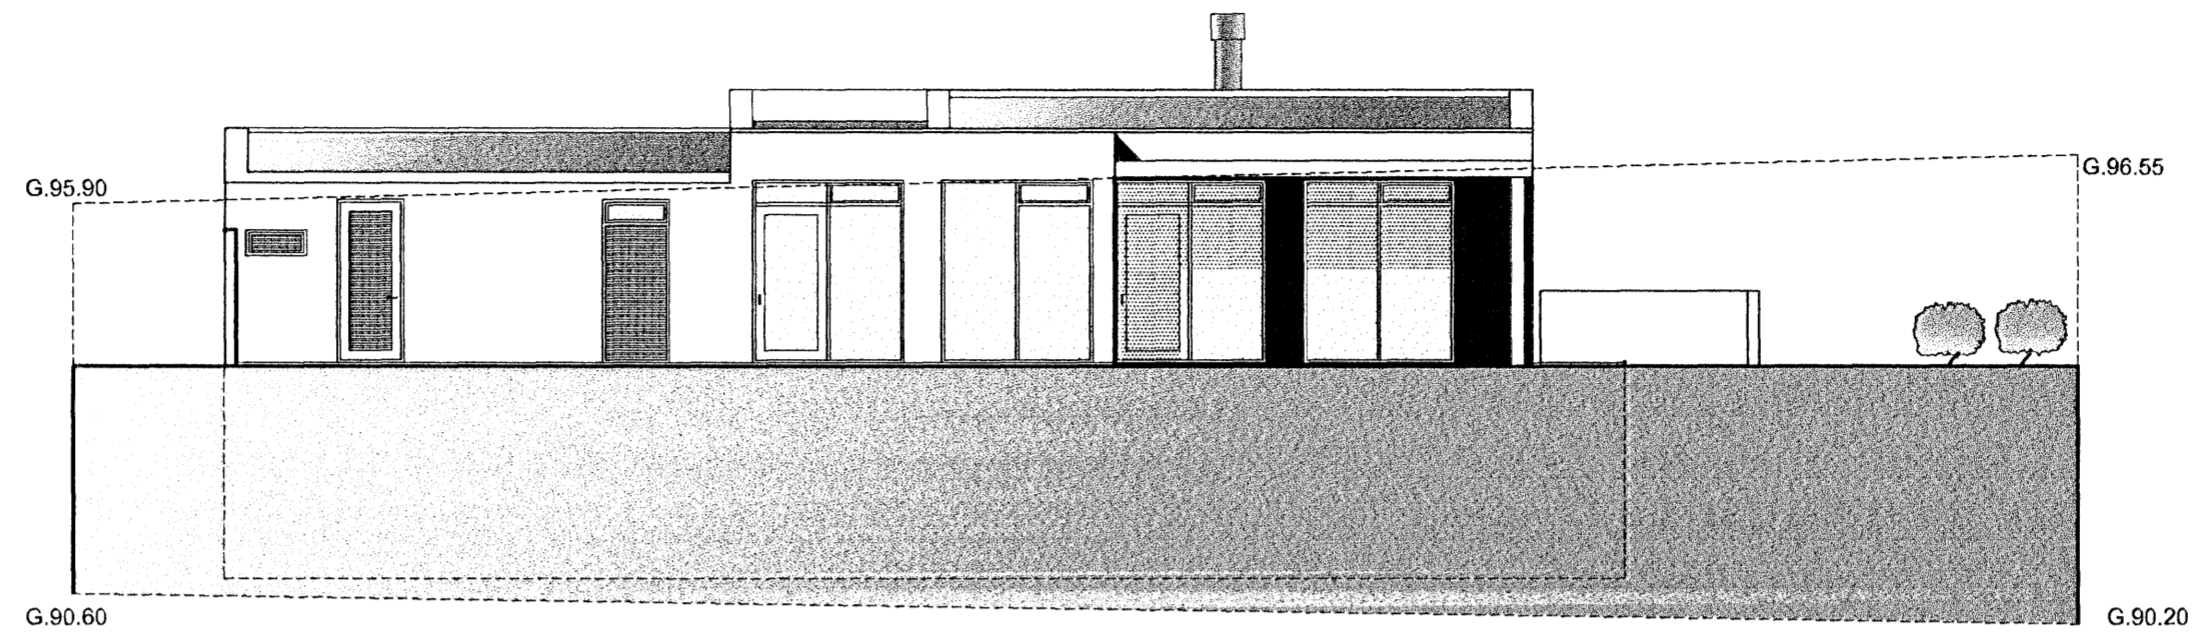

ÚTLIT SUÐUR mkv.1.100

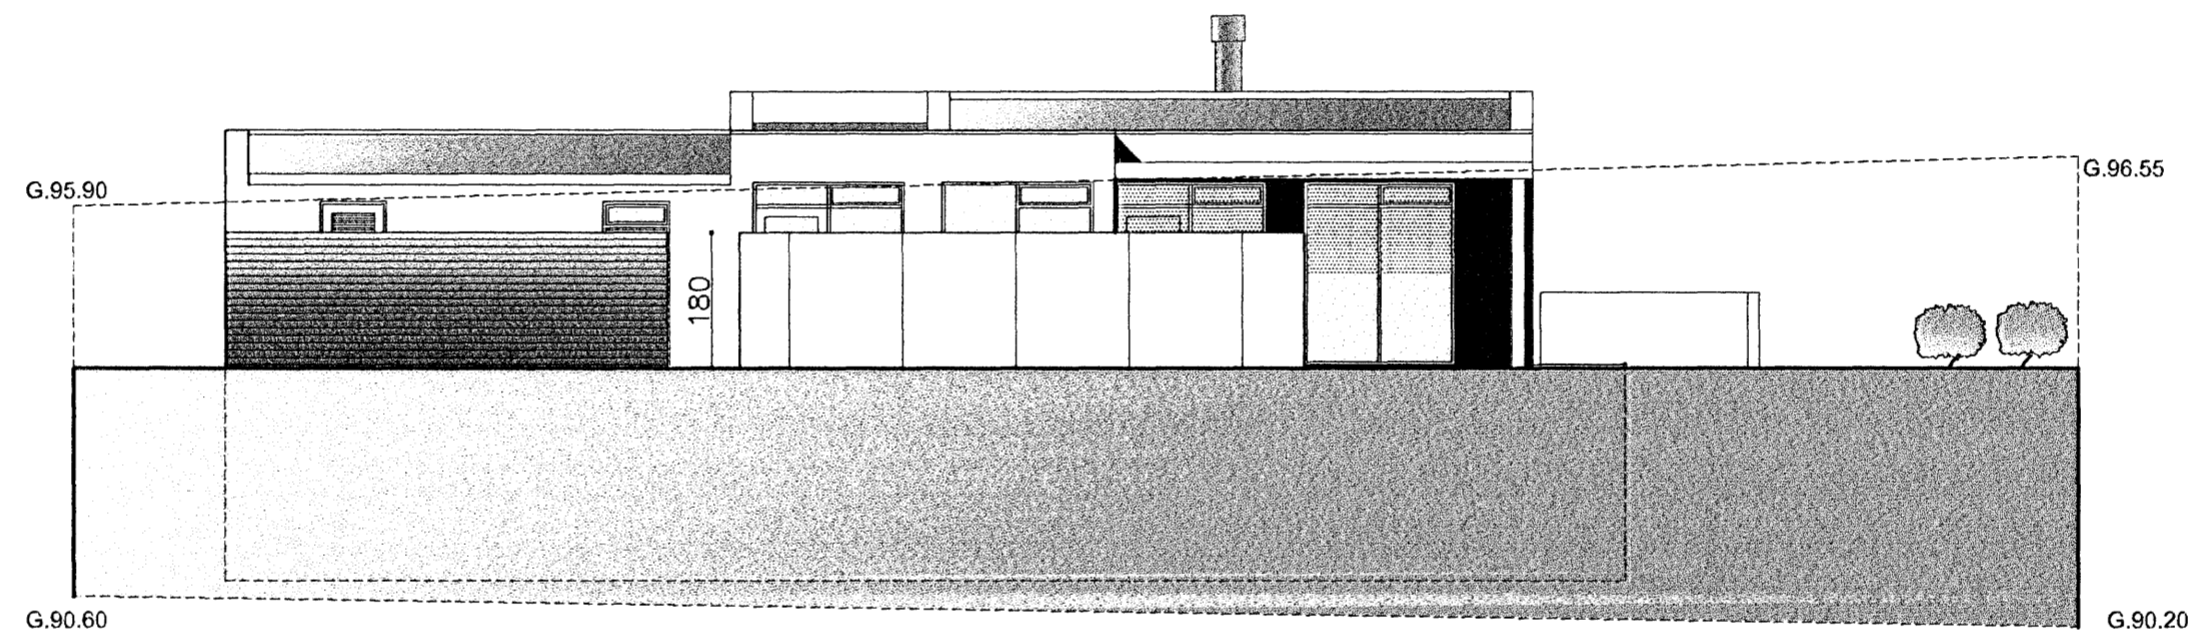


ÚTLIT SUÐUR mkv.1.100

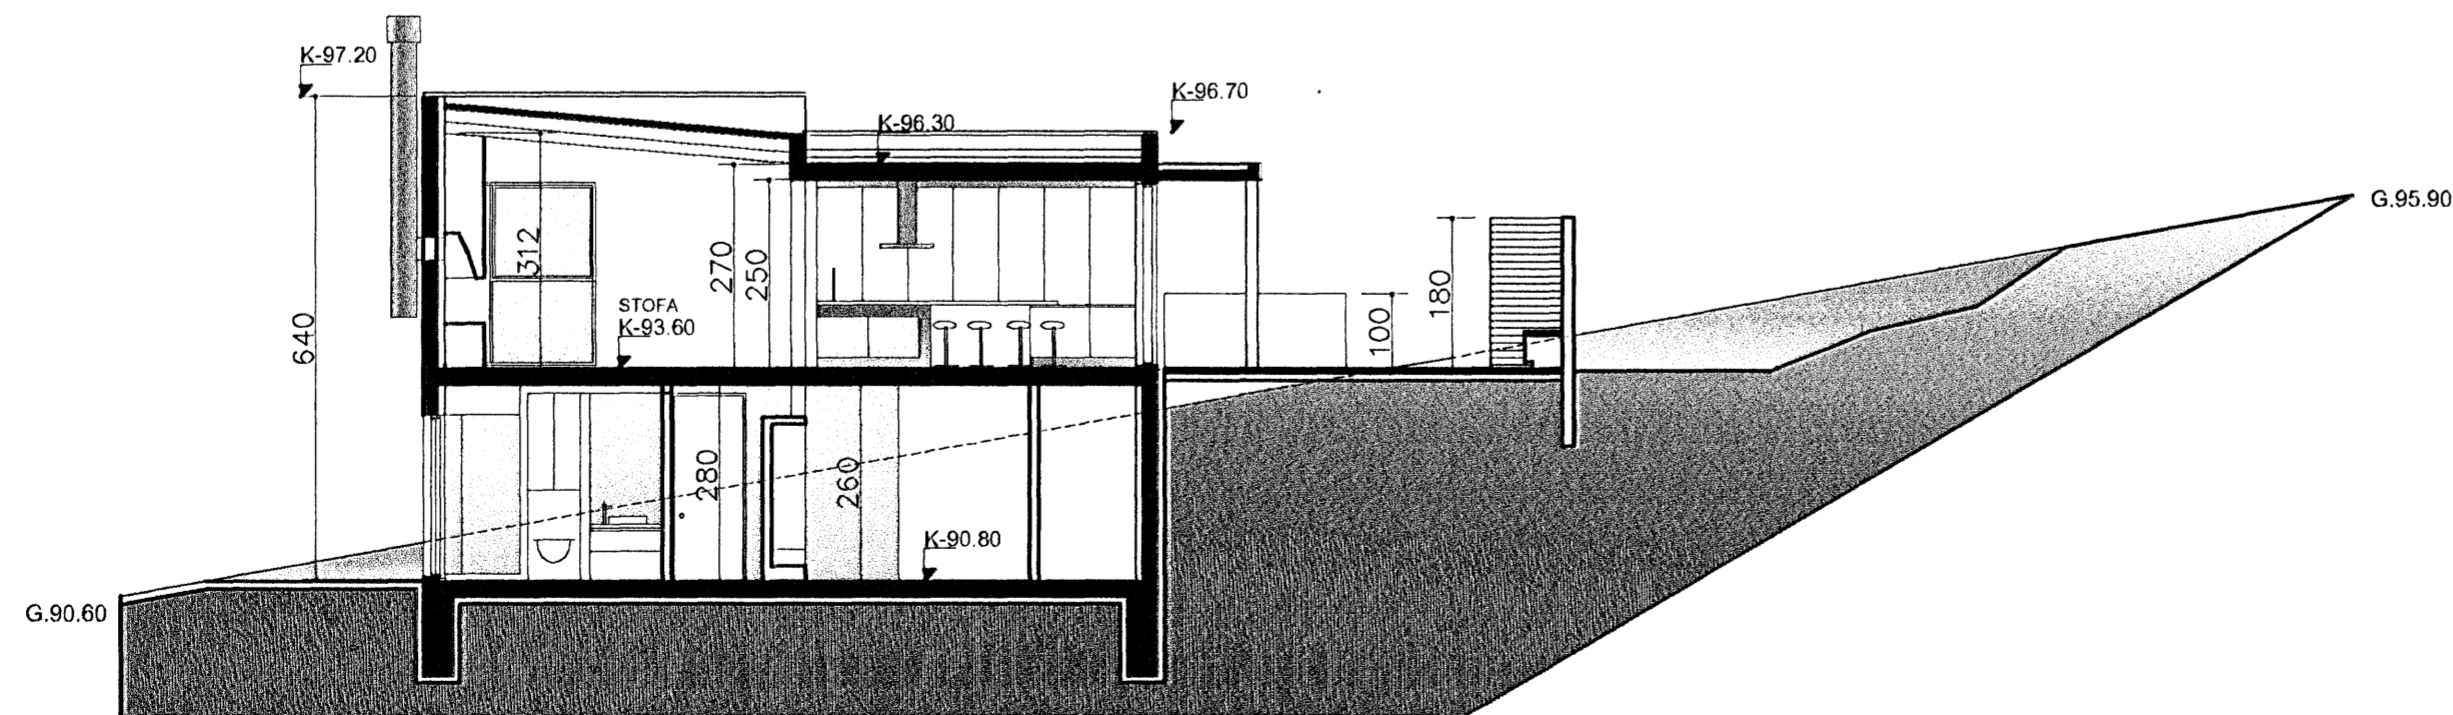

SNIDMYND B-B mkv.1.100

ATELIER ARKITEKTA EHF.
 Björn Skaptason, arkitekt FAI
 Suðurlandsbraut 6, sími 5686680
 kt.580105-1140 fax 5686640
 gsm 6968977
 netfang. atelier@mmedia.is

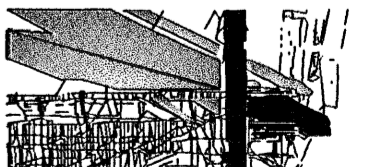

HLÍÐARÁS 22	HAFNARFJÖRÐUR
ADALTEIKNINGAR	
mkv. 1-100	tnr.05-5
dags. SEPTEMBER 2006	

breyting nóv.2006
 hús einangrað að innan og þússað að utan.