

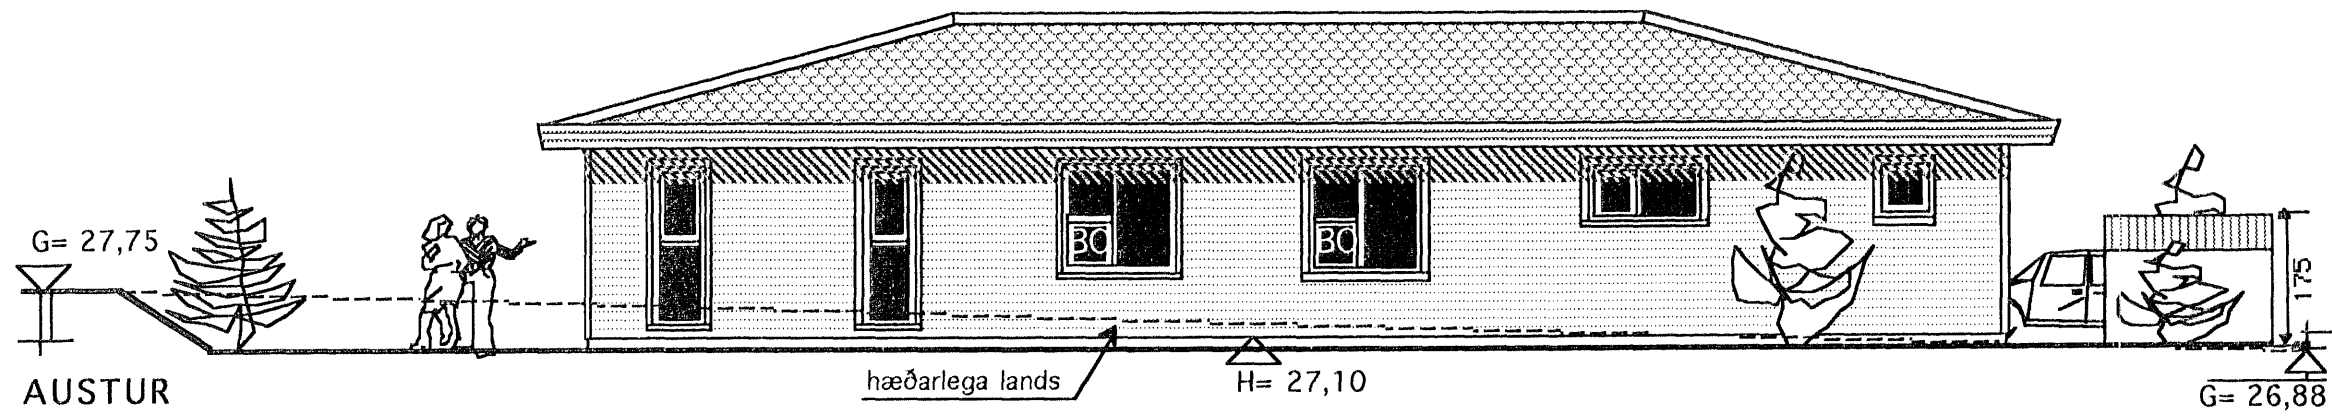
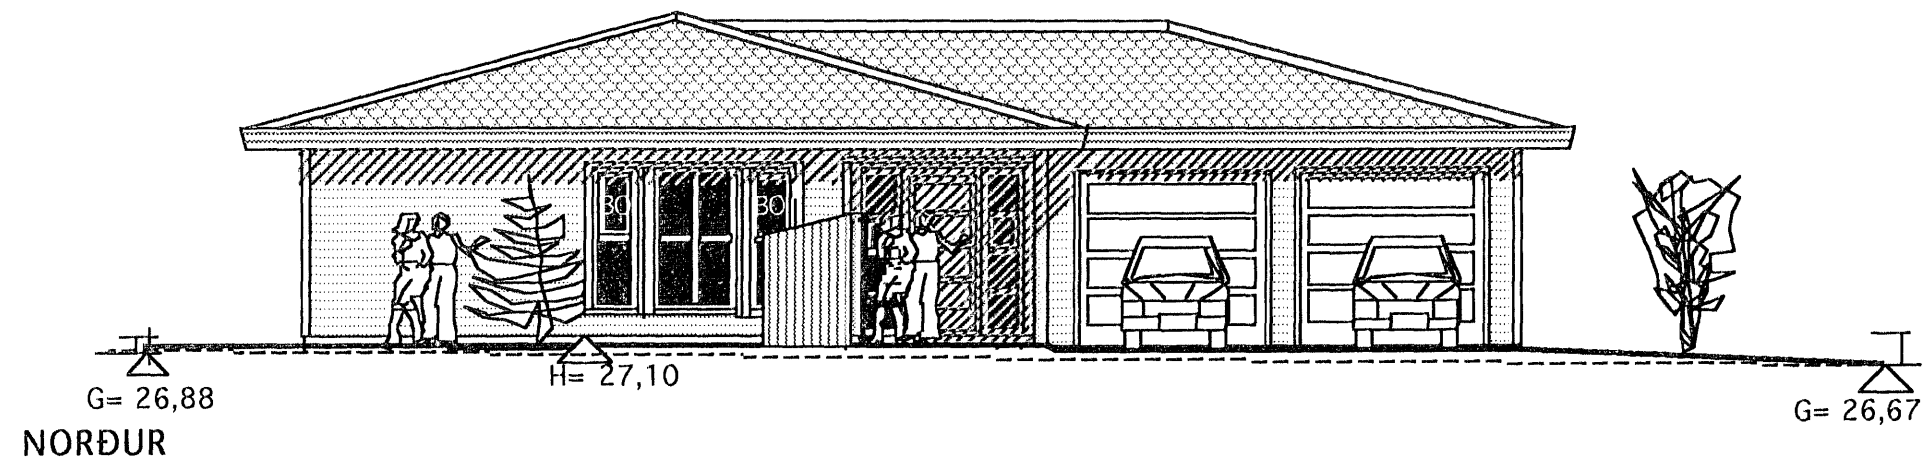


Samþykkt þann
15. DES. 2006
Byggingafulltrúinn í Hafnarfirði
F.h. Kristján Þórarinnsson

Handwritten signature

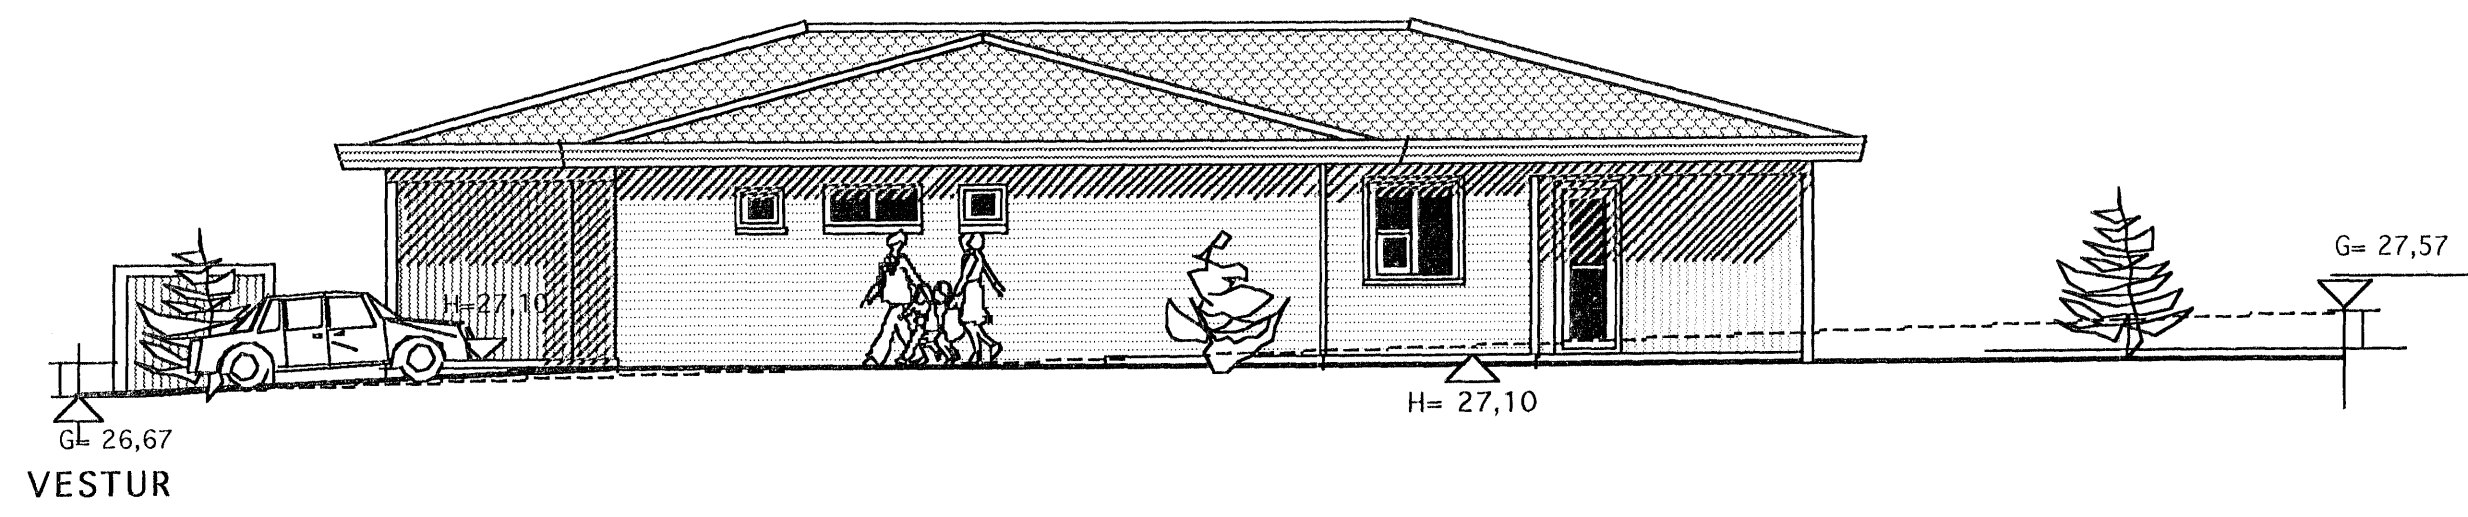

Skráningartafla: Glitvellir 41 Hafnarfirður				Skrásetjari: Vignía Halldórssón													
Landnúmer: 204358				Kennitala: 100760-5849													
Matshlutanúmer: 01				Útgáfa: 4.01c													
Dags: 24-10-2006																	
Uppskipting og lýsing				Stærðir													
D0	D1	D2	D3	D4	D5	D5M	D6	D7	D8	D9	D10a	D10b	D11	D12	D16	D17	
Lokun	Rými hæð-roð	Nokkun texti	Höfuð-flokkun	Eignar-hald	Botnflokkur m²	Misflokkur m²	Stigar m²	Op m²	Brúttuflokkur m²	Brúttuflokkur sk < 1,8	Salarahæð min	Salarahæð max	Brúttur rúmmál m³	Nettuflokkur m²	Birt flatarmál m²	Rafræna skiptarúmmál m³	
					Matshluti	221,8	0,0	0,0	0,0	221,8	0,0			823,8	198,8	221,8	691,694
					Botn									44,4			
	01	1. hæð			221,8	0,0	0,0	0,0	221,8	0,0			779,4	198,8	221,8		
A	0101	Íbúð	N	0101	178,3				178,3		2,87	4,17	621,9	159,4	178,3	3,49	556,306
A	0102	Bílskúr	B	0102	43,5				43,5		2,99	4,25	157,5	37,4	43,5	3,62	135,388
C	0103	Pallur	U	0101	66,0				66,0								
Athugasemdir																	
Á lóð er sorpgæmsla 2,3 m2																	
Samtögnir summa																	
Eignarhald																	
	Eignar-hald	Nokkun texti	Birt flatarmál m²	Skrásetjari rúmmál m³	Skrásetjari og samneign m³												
	0101	Íbúð	178,3	556,306	556,306												
	0102	Bílskúr	43,5	135,388	135,388												
	Alls		221,8	691,694	691,694												

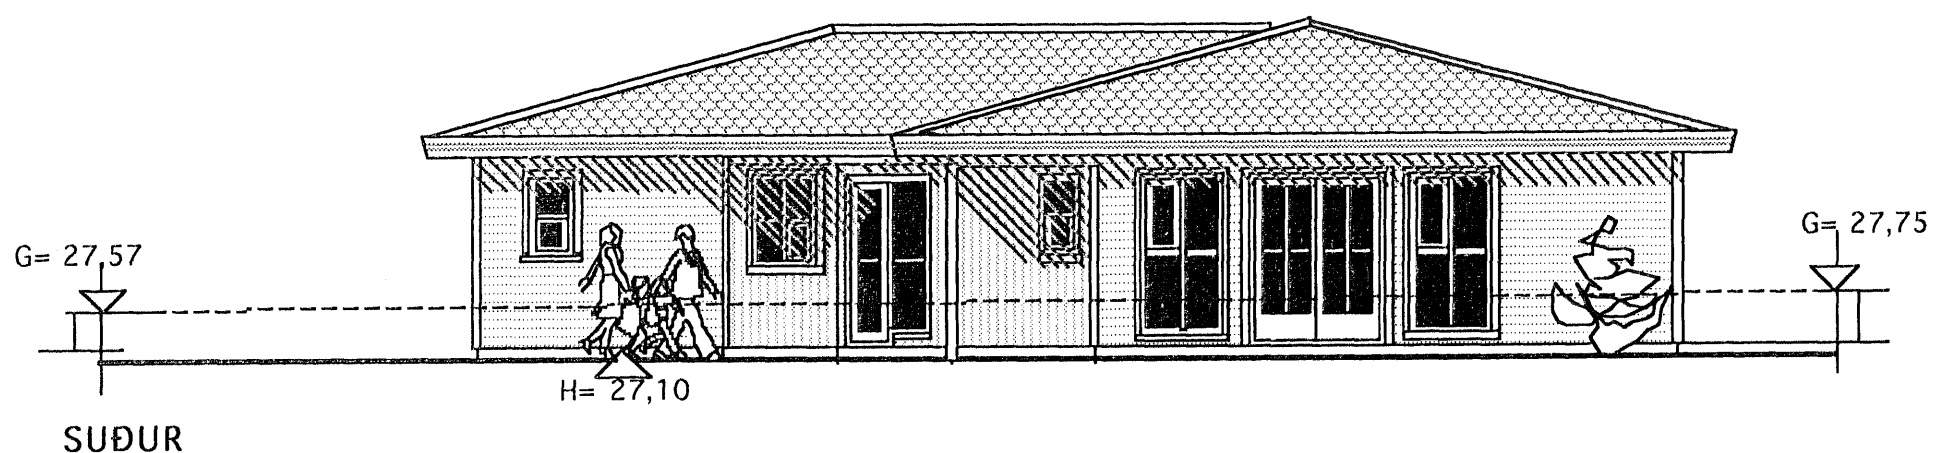

Hljóðvist
Milli íbúðar og rýmis
utan íbúðar 55dB

SÓTT ER UM HÆKKUN Á GÖLFKÓTA UM 30 CM
BREYTT 9.DES. 2006
Sorpgæmsla færð og hæð málsett

TEIKNISTOFAN Verkefni
GLITVELLIR 41
HAFNARFIRÐI
Heiti ÚTLITSMYNDIR -
SKRÁNINGARTAFLA

kvarði 1:100	verk.nr 2006110
dags. 18. OKT. 2006	dags br. 9.DES. 2006
hönnun GÍSLI G.	teikn nr
teikn GÍSLI G.	A-2

Hringbraut 17 220 Hafnarfirði
s. 555-2020 FAX 555-2021
Gísli G. Gunnarsson BÍ k, 020649-2409
Handwritten signature