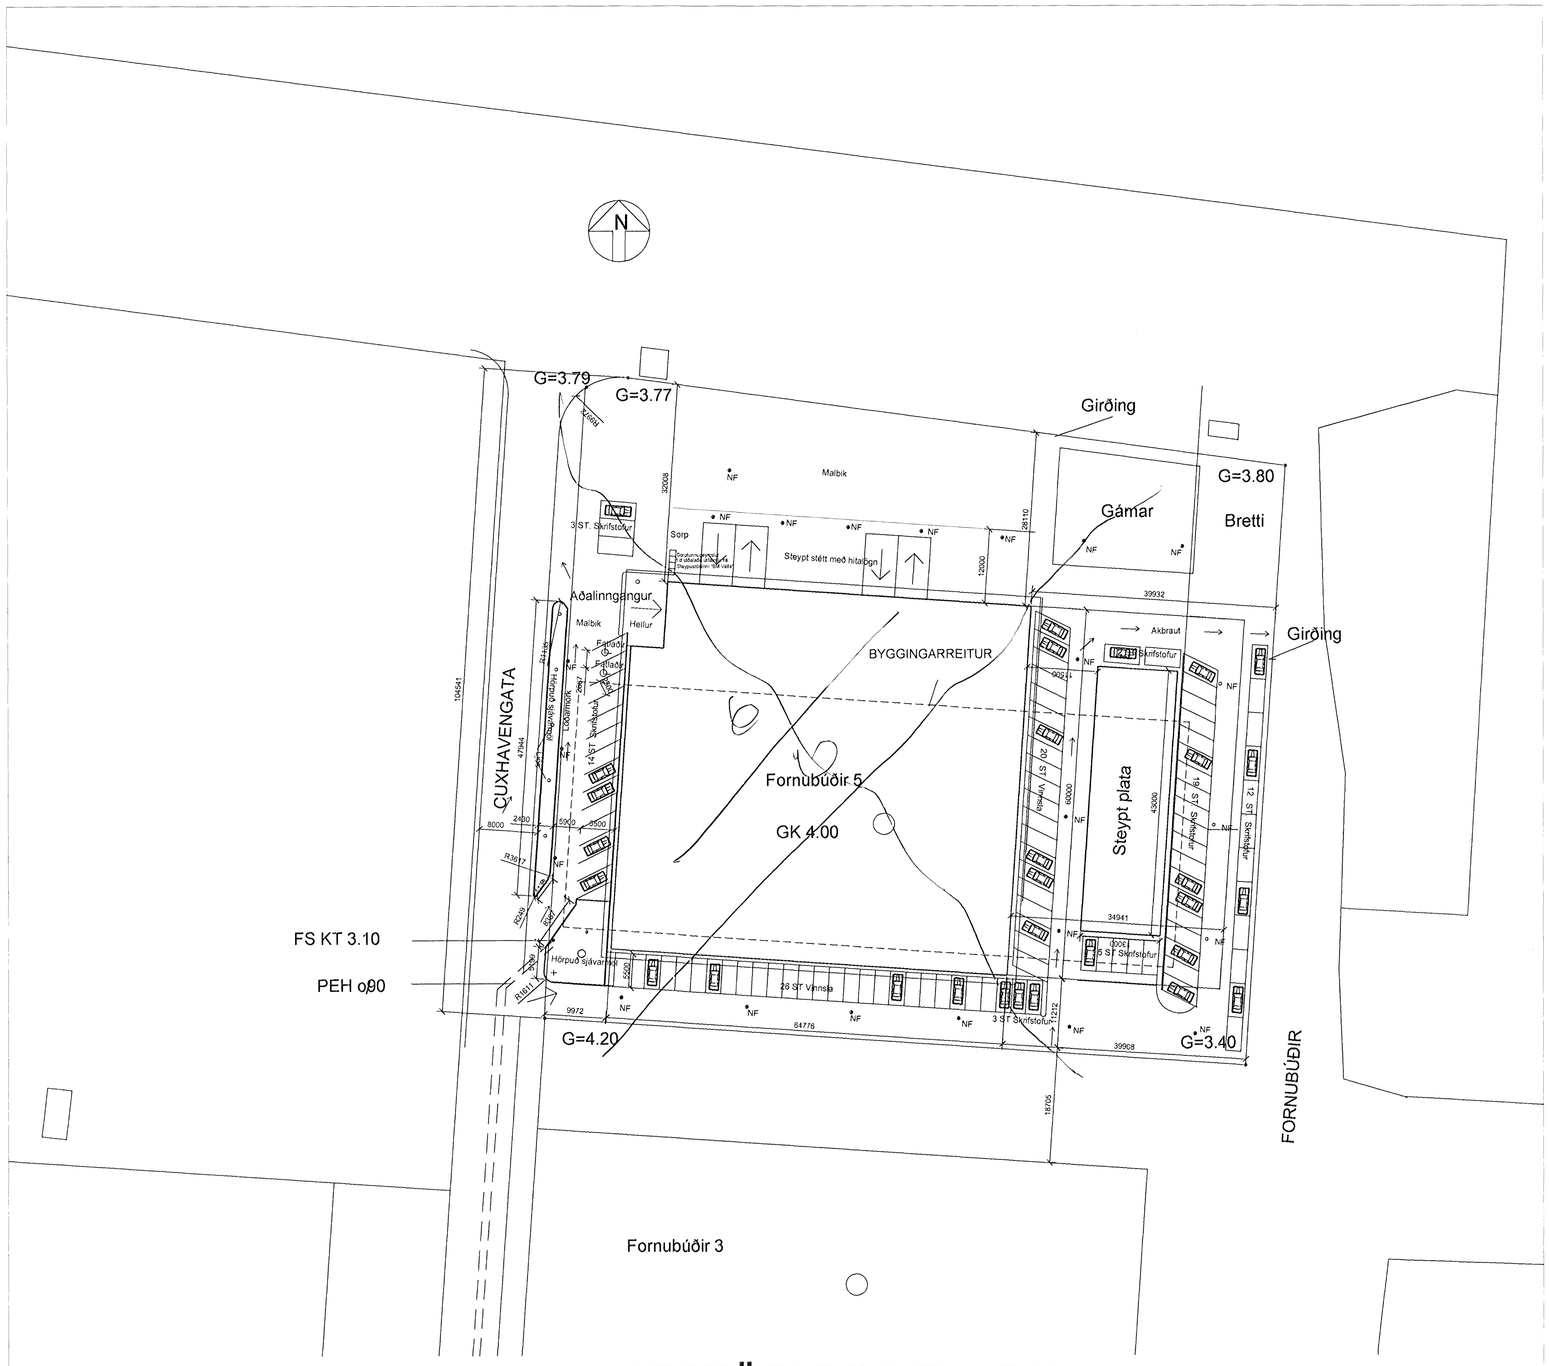

AFSTÖÐUMYND 1:500

Breyting 02-02 2000 Fjölgun bílastæða við austurhlið

Samþykkt þann
0 8 DES. 2006
Byggingafulltrúinn í Hafnarfirði
F.h. Kristján Þórarinsson

ÁSKILIÐ SÉR ÞÖKUN

Flatarmál 1 hæðar	3850 m2
Flatarmál 2 hæðar	1875,6 m2
Flatarmál 3 hæðar	677 m2
Alls	6402.6 m2

Rúmmál húss	45403.4 m3
Lóðarstærð	11667.9 m2
Lóðarnýting	0.55

Fjöldi bílastæða skrifstofur 60 stæði þar af tvö fyrir fatlaða
Fjöldi bílastæða fyrir vinnslu 44 stæði

Fjöldi bílastæða alls 104 stæði

Verklýsing

Aðalburðarvirki hússins er með límtréssúlum og bjúgum límtrés bitum, sem ganga þvert yfir húsið með 5.34m millibili. Í útveggjaklæðningu eru tilbúnar útveggjaeiningar frá yleiningum, eða sambærilegu, sem samanstanda af járnklæðningu á báðum byrðum með uritan einangrun. Loftaklæðing er einnig tilbúnar einingar frá yleiningum eða sambærilegu, klædd að ofan með þakdúk.
Sökklar og gólf eru staðsteypt, milligólf er úr holplötum.
Gler er tvöfalt einangrunargler. Að öðru leiti uppfyllir húsið alla löglega staðla, sem gilda á íslenskum markaði.

Skráningartafla:		Fornubúðir 5 Hafnarfirði				Skrásetjari:	Stefán Hallsson										
Landnúmer:		120505				Kennitala:	180454-3579										
Matshlutanúmer:		01			Útgáfa: 4.01	Dags.:	3.2.2000										
Uppskipting og lýsing					Stærðir												
D0	D1	D2	D3	D4	D5	D5M	D6	D7	D8	D9	D10a	D10b	D11	D12	D16	D17	
Lokun	Rými hæð-nr	Notkun texti	Hönnun-flokkun	Eignar-hald	Bob/fótur m²	Millifótur m²	Svigar m²	Op m²	Brúttófótur m²	Brúttófótur sh < 1,8	Salarhæð min	Salarhæð max	Brúttó rúmmál m³	Nettófótur m²	Bif. flatarmál m²	Hlutfallsta skiptar/ómmiða	Skipta-rúmmál m³
		Matshluti			6.402,6	0,0	15,8	24,5	6.378,1	0,0			45.403,4	5.995,0	6.378,1		44.273,739
		Botn											770,0				
	01	**1. hæð**			3.850,0	0,0	0,0	0,0	3.850,0	0,0			33.512,1	3.733,5	3.850,0		
A	0101	**Iðnaður**	N	0101	1.911,1				1.911,1		5,00	5,00	8.860,5	1.670,1	1.911,1	5,00	8.350,500
A	0102	**Vörugeymsla**	N	0101	1.938,9				1.938,9		9,50	12,70	24.651,8	2.063,4	1.938,9	12,71	28.225,814
	02	**2. hæð**			1.875,6	0,0	13,3	22,0	1.853,6	0,0			9.353,3	1.594,5	1.853,6		
A	0201	**Skrifstofur**	N	0101	1.875,6		13,3	22,0	1.853,6		4,60	7,70	9.353,3	1.594,5	1.853,6	4,99	7.958,555
C	0202	**Svalir**	N	0101	21,0				21,0		4,60	5,00	99,5	19,5			
C	0203	**Svalir**	U	0101	14,2		2,5	2,5	11,7		3,65	3,65	53,0	14,2			
	03	**3. hæð**			677,0	0,0	2,5	2,5	674,5	0,0			1.768,0	667,0	674,5		
A	0301	**Skrifstofur**	N	0101	677,0		2,5	2,5	674,5		3,00	4,00	1.768,0	667,0	674,5	2,61	1.740,870
C	0302	**Svalir**	U	0101	14,2		2,5	2,5	11,7		3,70	4,00	55,0	55,0			
Athugasemdir																	
Samelgnir sumra																	
Eignarhald																	
					Skiptarúmmál												
	Eignar-hald	Notkun texti	Bif flatarmál m²	Sérsalgn m²	Sérsalgn og sameign m²												
	0101	**Iðnaður**	6.378,1	44.273,739	44.273,739												
		Alls	6.378,1	44.273,739	44.273,739												

T11 TEIKNISTOFAN SMIÐJUVEGI 11
200 KÓPAVOGI
S: 564 4680 FAX: 564 4681

Verkheiti	Afstöðumynd	Mkv.	1:500
Verkhluti	SÍF Birgðastöð, Fornubúðir 5.	Dagsetning	07-04 1997

Stefán Hallsson BFÍ
Kristinn Ragnarsson FAÍ
Ágúst Þórðarson BFÍ

Hannað Stefán Hallsson Blað nr. 1 af 10
Teiknað SH 180454-3579 Breytt 02- 02 2000